

SKÝRINGAR


FRAGANGUR A LODAMORKUM VERÐI GERÐUR I SAMRADI VID LODARHAFNA ADLIGGJANDI LODA STÆRÐ OG STAÐSETNING LODA, BYGGINGARREITA OG BILASTÆÐA ERU SYND A MÆLIBLÖÐUM

- 2h= HUS A TVEIMUR HÆÐUM
- G= REIKNUÐ HÆÐ A GOTU, GANGSTETT EÐA STIG
- LH= REIKNUÐ HÆÐ MILLI LODA HÆÐIN ER BINDANDI NEMA AÐ TIL SE SAMKOMULAG MILLI LODARHAFNA UM ANNAD
- L= NUVERANDI LANDHÆÐ VID LODAMORK (LEIÐBEINANDI)
- H= HÆÐ A AÐKOMUGOLFI - SJA SKILMALA
- Fr= TENGIHÆÐ A REGNVATNSFRARÆSI
- Fs= TENGIHÆÐ A SKOLPFRARÆSI


BAKRASARVATN HITAVEITU SKAL VEITA I REGNVATNSFRARÆSI NEYSLUVATNSHEIMÆÐAR ERU Ø90 mm PE100, NEMA ANNAD SE SYNT A TEIKNINGU TENGIHÆÐ NEYSLUVATNSHEIMÆÐAR ER AÐ OLLU JOFNU 1,2 m UNDIR YFIRBORDI LANDS

- OPIÐ SVÆÐI
- NEYSLUVATNSHEIMÆÐ (MEÐ LOKA)
- REGNVATNSFRARÆSI
- SKOLPFRARÆSI

- 13 NUMER LODAR
- E,F,R HUSAGERÐ, SJA SKILMALA
- 25 215 1 NUMER ADLIGGJANDI LODABLAÐA

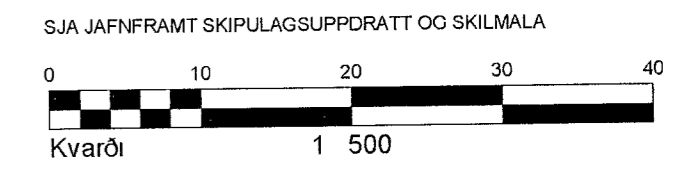

HÆÐABLAÐ 27 109 3
 TEIKNING NR 412 091
 BÚÐAHELLA 1,2,3,4 OG 5
 DOFRAHELLA 7 OG 9

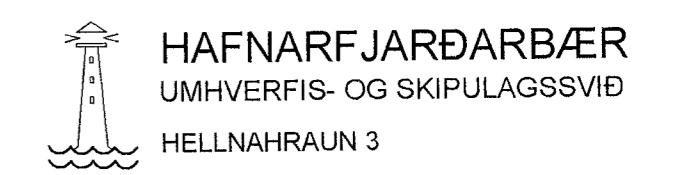

VSBL
 VERKFRÆÐISTOFA

BÆJARHRAUNI 20 / 220 HAFNARFJORDUR
 KENNITALA 710796-2899
 SIMI 58 58 600
 vsb@vsb.is / www.vsb.is

Breyting A 25 08 2020/HKB, Breyting skv breyttu deiliskipulagi sem ódlast gildi 23 07 2020 Byggingareitir stækkaðir, lóðnumurum við Búðahelli breytt og lóðum 1 og 3 bætt við L-kota við Búðahelli breytt í LH-kota (sja skýringar) Aðkomuhæð að Dofrahelli 9 breytt
 Breyting B 14 01 2021/HKB, Skv breyttu deiliskipulagi samþ. í Skipulags- og byggingarráði 15 12 2020 sem ódlast gildi 14 01 2020 Dofrahella 9 og 11 sameinaðar
 Breyting C 02 03 2021/HKB, Skv breyttu deiliskipulagi samþ. í Skipulags- og byggingarráði 09 02 2021 sem ódlast gildi 18 02 2021 Búðahella 4 og 6 sameinaðar Innkeyrstur færðar til
 Breyting D 30 06 2021/HKB, Skv breyttu deiliskipulagi samþykktu a fundi skipulags- og byggingarfulltrúa 19 05 2021 sem ódlast gildi 02 06 2021 Dofrahella 7 Innkeyrsla færð til