



Tilkynnt framkvæmd  
Samþykkt þann  
0 6. jan. 2022  
Byggingarfulltrúinn í Hafnarfirði  
Hildur Bjarnadóttir

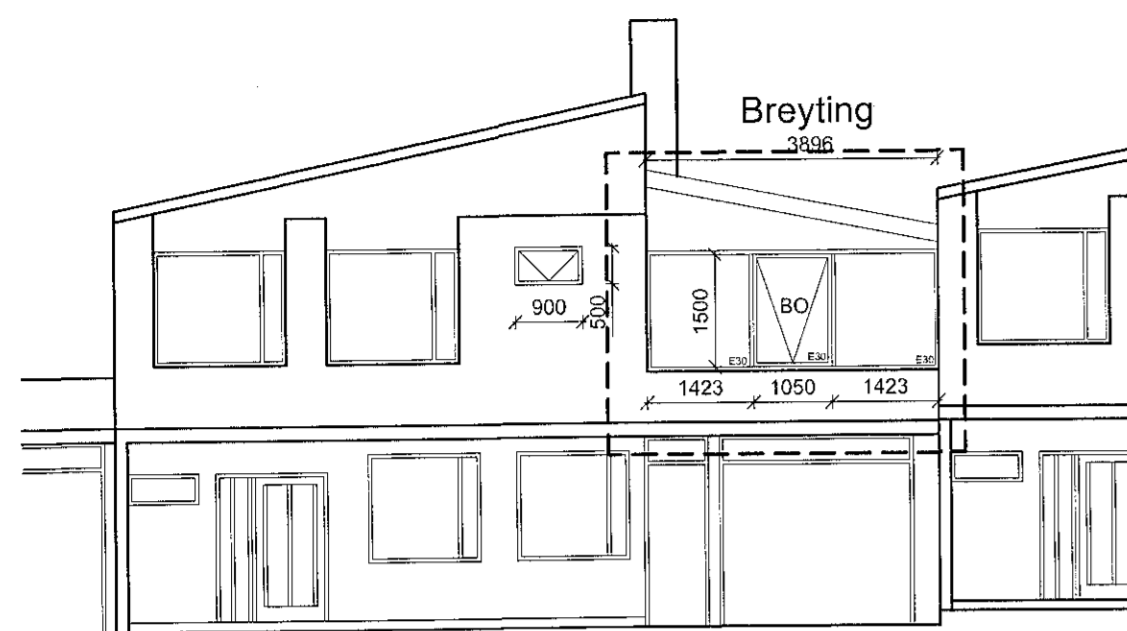

ÁSÝND NORDUR HLIÐ  
1:100

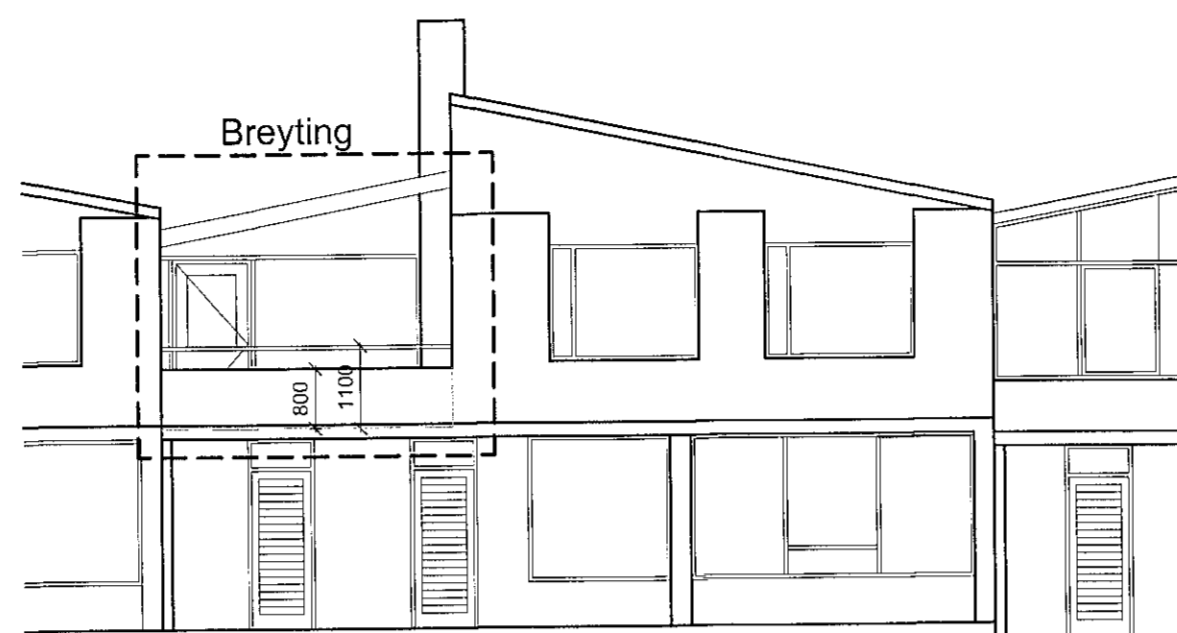


ÁSÝND SUÐUR HLIÐ  
1:100


Samþykki húseigenda á Miðvangi 99-109:

Húseigandi nr.99	_____	Kt:
Húseigandi nr.101	_____	Kt:
Húseigandi nr.105	_____	Kt:
Húseigandi nr.107	_____	Kt:
Húseigandi nr.109	_____	Kt:


Það athugast að um er að ræða samþykkt á áður gerðri framkvæmd sem gerð var án byggingarleyfis. Óvissa kann því að vera um uppbyggingu og útfærslu framkvæmdar. Hvorki er skráð verktrygging á verkið né ábyrgðaradilar.

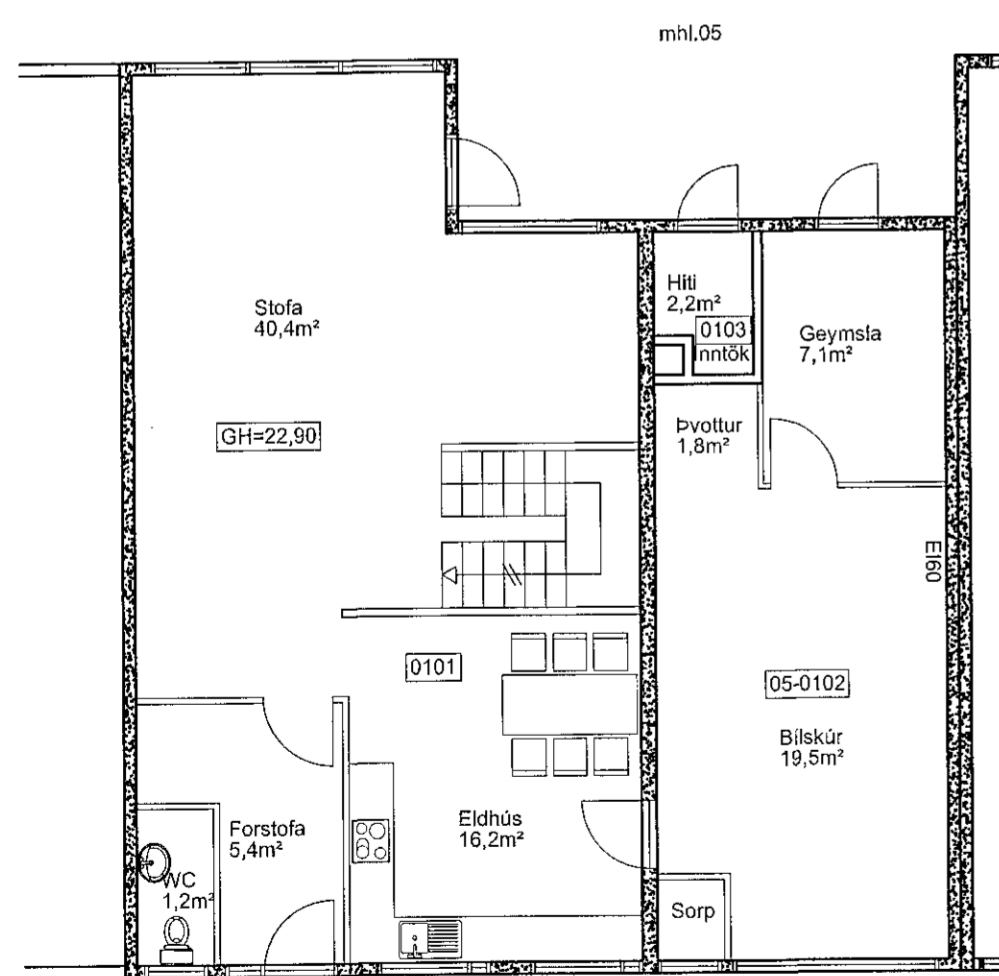

GRUNNMYND JARÐHÆÐ  
1:100

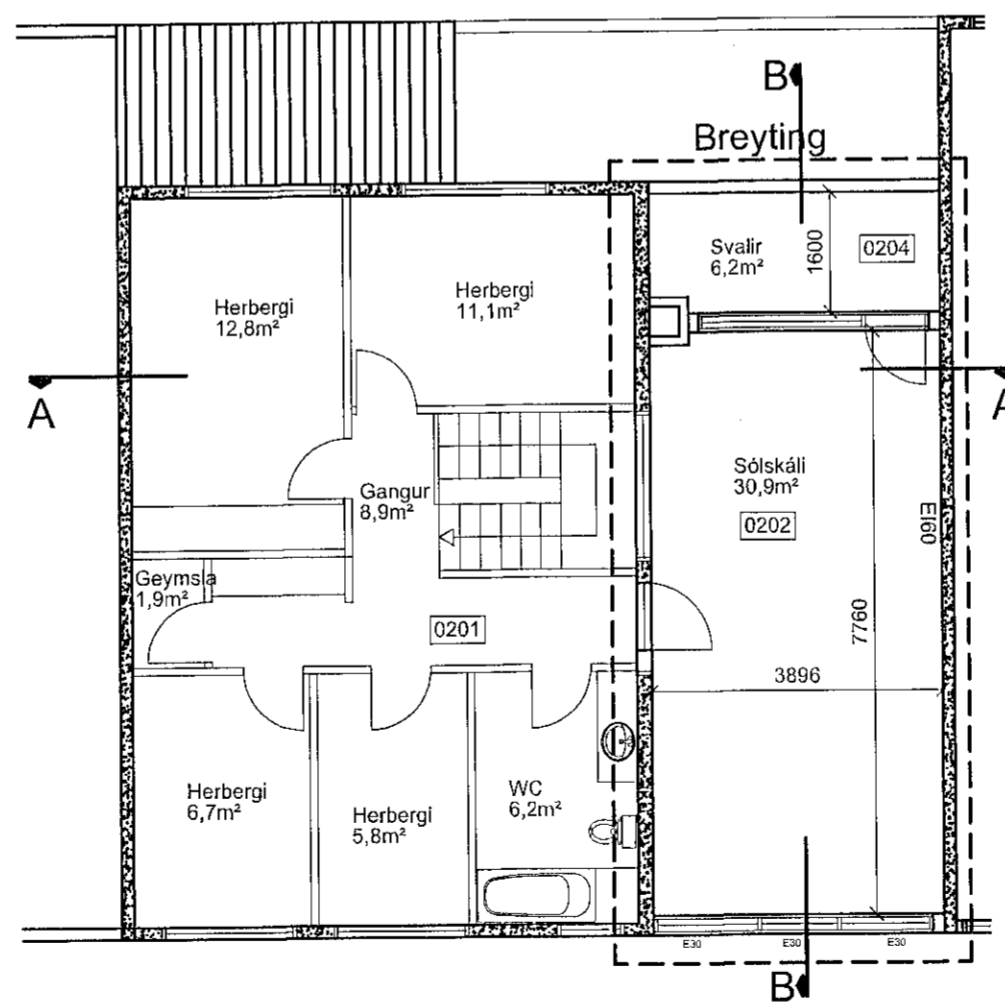

GRUNNMYND 1.HÆÐ  
1:100

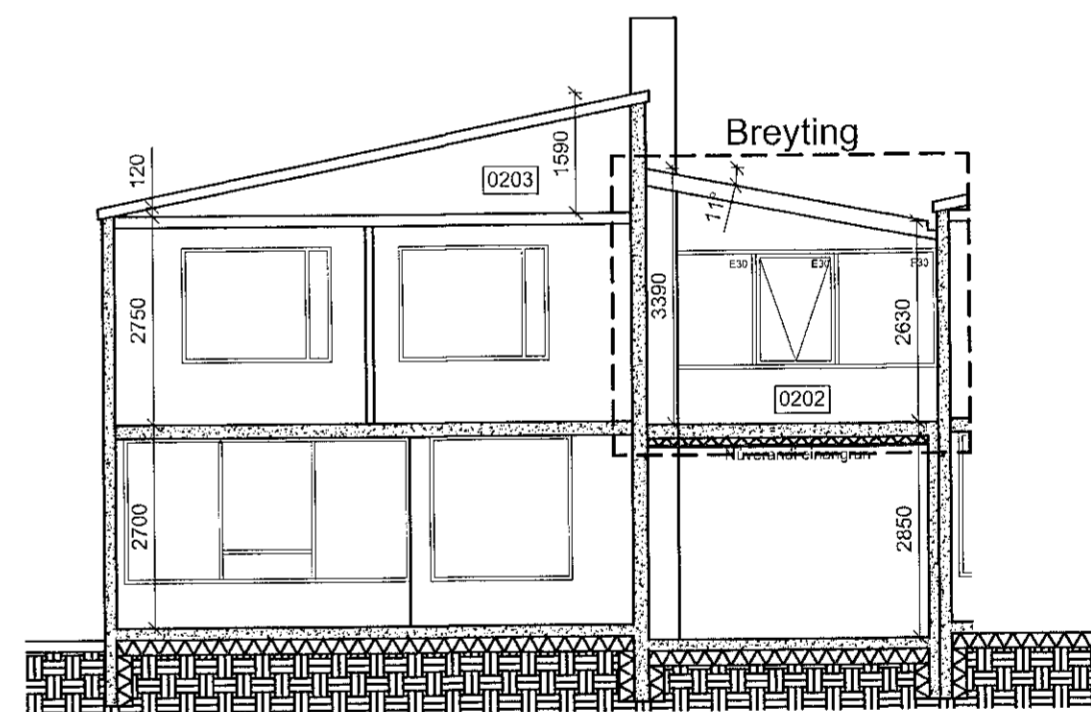

SNÍÐ A-A  
1:100

Útg. Dags. Skýring Yt.af. Br.af.

Sólskáli  
Miðvangur 103  
Grunnmyndir, útlit og snið

Teiknað af: KÁÁ  
Yfirfarið af: RAG

Dagsetning: 6.12.2021  
Mælikvarði: 1:100

Halldór Guðmundsson 140548-2439  
Fruy Frostason 170470-4869  
Oddur Kr Finnbjarnarson 280259-3229  
Ragnar Auðunn Birgisson 230160-4199  
Samúel Guðmundsson 011063-4039



Faxafn 9 108, Reykjavík kt: 440703 - 2590  
Sími: 545 1600 thg@thg.is www.thg.is

001 2 A  
Verknúmer Númer Útgáfa