

TAKN A
ELDVARNARUPPDRETTI

BRUNASAMSTÆÐA

ELDTEFLANDI
VEGGUR


EI-CS30 HURDIR C = Sjálflokandi
S = Reykibétt

MERKTUR OG NEYDARLÝSTUR
ÖTANGUR

BRUNASLANGA

STJÖRNSTÓÐ
BRUNAVDÖRUNARKERFIS
VELDEN LOFTFRÆSTING ER Í LOKUDUM RÝMUM.
REYKSKYLAÐAR ERU Í HVERJU HERBERGI TENGDIR SJÁLFRIRKU BRUNAVDÖRUNARKERFI.

Sampykkt
23 MAÍ 2015
Davíð Karl Karlsson
Skipulags- og byggingarfulltrúi

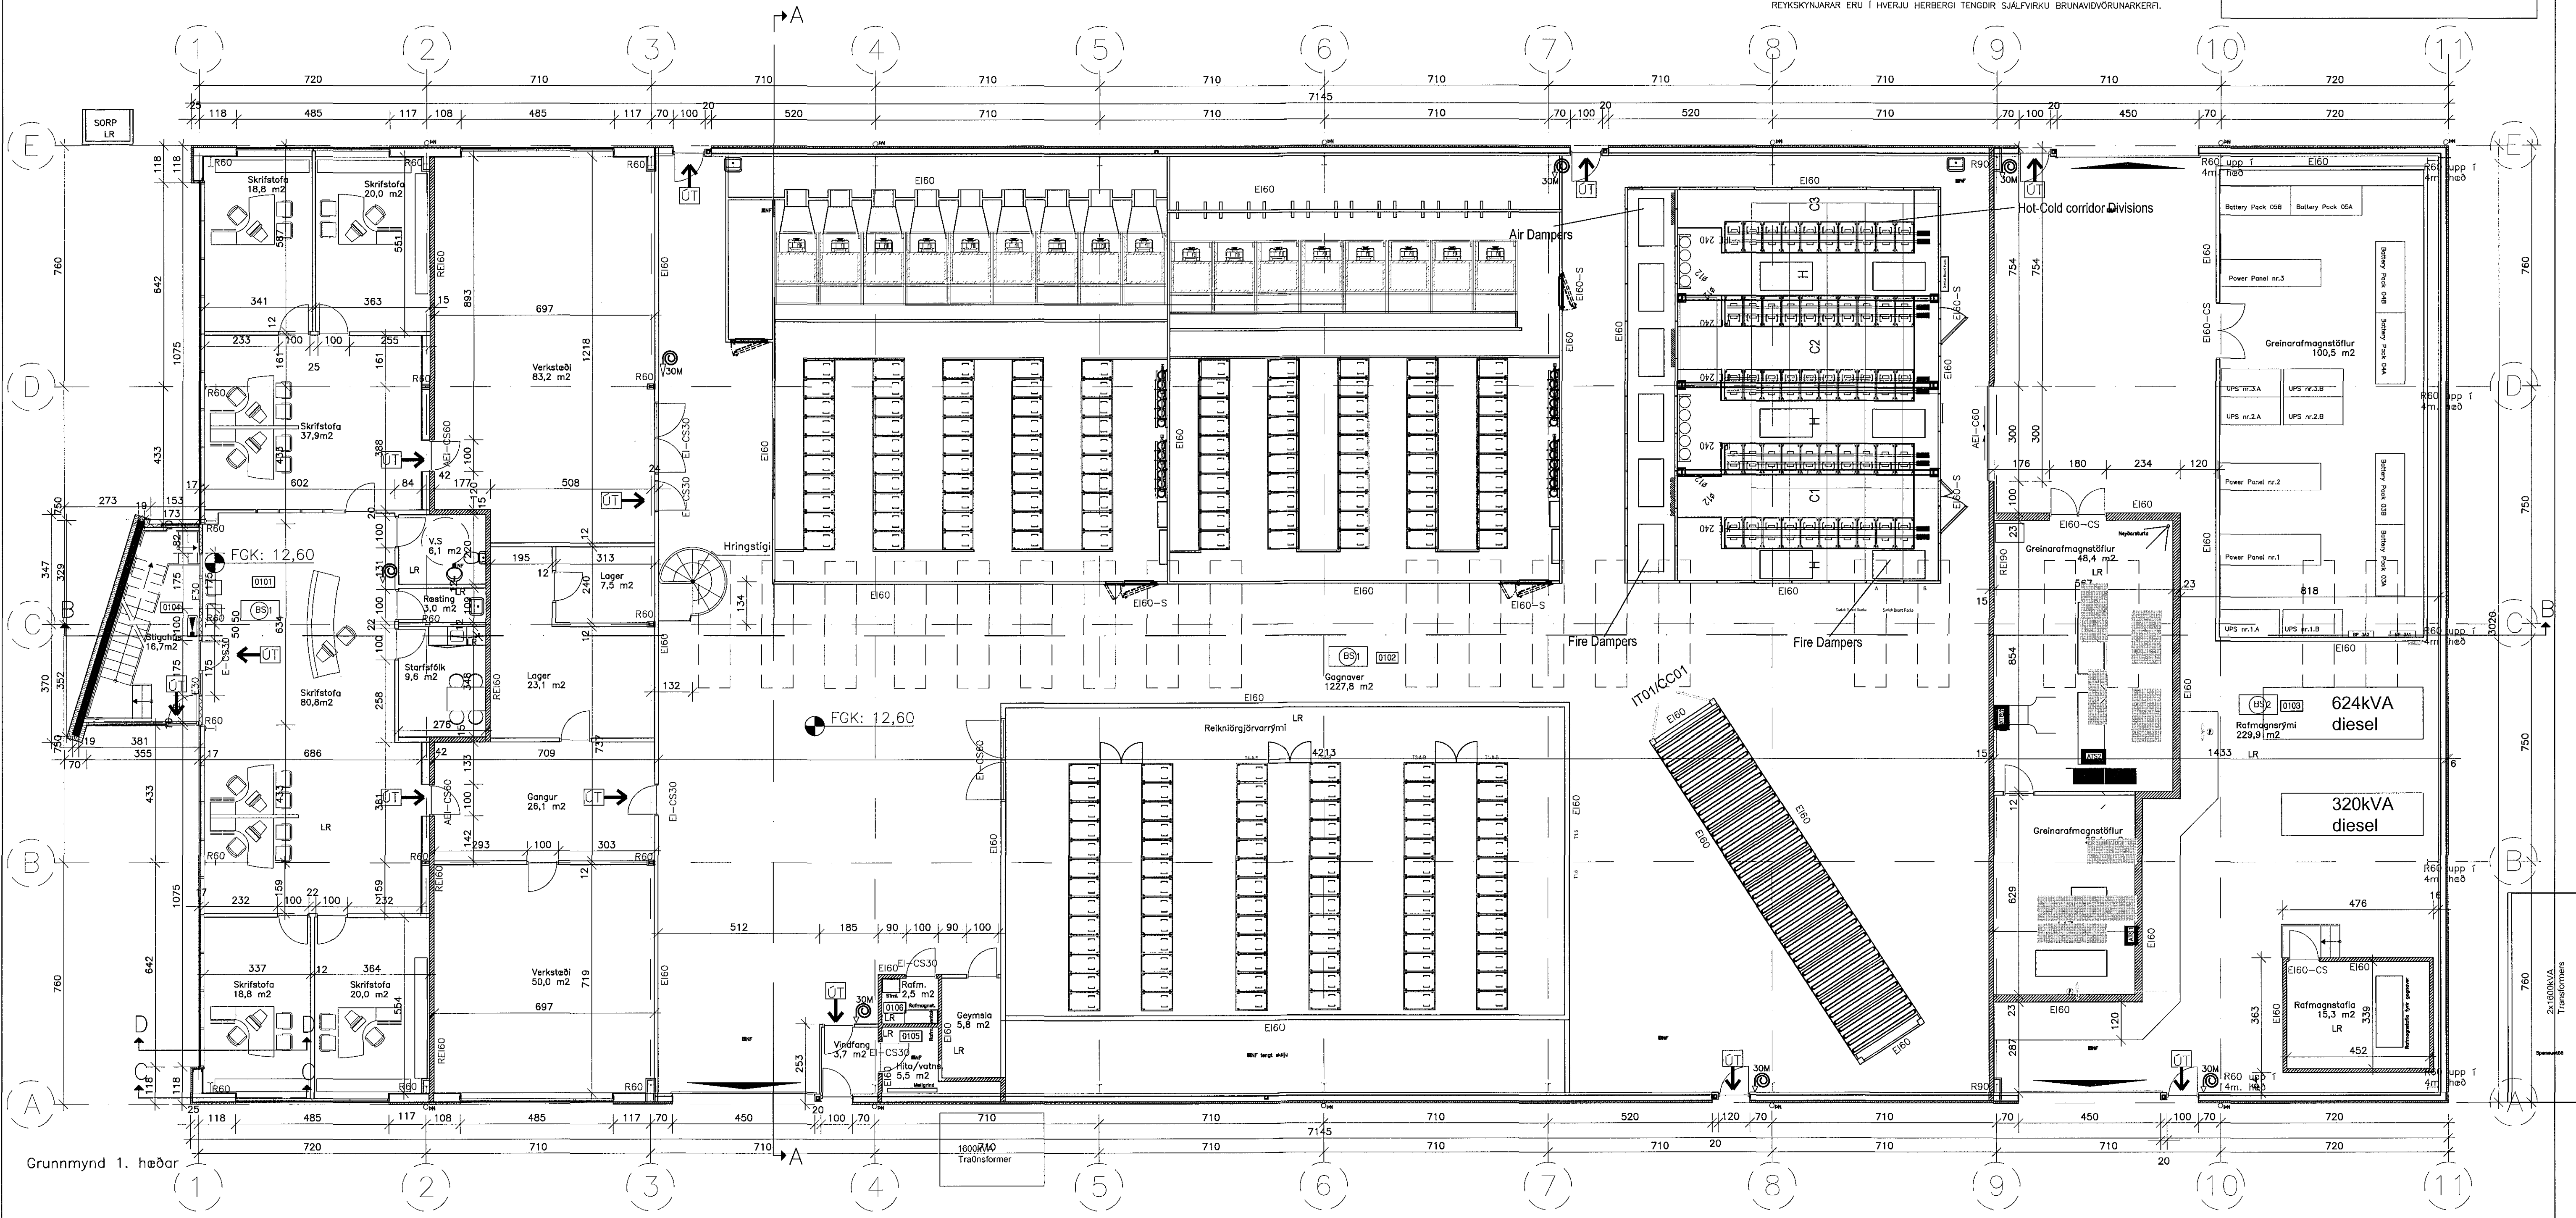

Byggingarlýsing:

Starfsemi:
Á 1. hæð í húsinu verður móttaka, skrifstofa, gagnaver og rafmagnsrými, á 2. hæð verður skrifstofa, matsalur og starfsmannarými. Aætlað er að ca. 5–10 manns vinni á skrifstofu á 1. hæð, 5 manns í gagnaveri og 10–15 á skrifstofu á 2. hæð.

Burðarvirki og einangrun:
Húsið er allt stálgrindarhúsið á steyptum undirstöðum. Sökklar eru einangraðir með 7,5 cm einangrun og fyltir með þjöppuðu frostríu fyllingarefni. Botnplata er staðsteypt og einangruð með 7,5 cm einangrun. Milliplata er staðsteypt á trapusstól og borin uppi af stálbitum og stálsólum (multideck). Ötveggir eru "þír" samlokustáleinangir vörðkenndar af Brunamjóstofnun Íslands. Þak er uppbyggt á stálása, 20 cm steinull og klætt með þakdúk. Veggir skrifstofu og þjónusturýmis eru klæddir að innan með tvöföldu gipsi og loft með einföldu gipsi.

Kölnunartölur:

Gagnaver og skrifstofurými skal uppfylla kölnunartölur fyrir hús sem er með innihitastig 18 gráður C og meira.


Kölnunartölur:
Þak: 0,2
Ötveggar: 0,3
Gluggar: 2,0
Hurðir: 3,0
Gólf: 0,3
Litir og áferð utanhúss:
Ötveggir eru klæddir með ísdréttri silfurgrárri málmklæðningu.
Þakkantur er silfurlitad stál. Gler er spegligler og ágluggar og hurðir eru rauðar Ral 3020 og allt stálvirki er grátt ral 7039.

Breyting 3 dags. 19.12.2011:
Breytingar eru aðallega í rafmagnsrými, áður skráð sem lager. Jafnframt er breytt starfsemi í húsinu sem hýsti áður prentsmiðju og er núna gagnaver. Meðhönnuður við breytingar er Jón Friðrik Matthíasson, Byggingafræðingur.

Breyting 4 dags. 24.04.2012
Breyting á innra skipulagi, stíghúsi á 2. hæð sameinað skrifstofu. Herbergja skipan á 1. hæð breytt og breyting á brunahönnun á 2. hæð og í gagnaveri.

Breyting 5 dags. 19.02.2015
Reyndartekningar og breytingar á útliti. Yfirfarir brunahönnun frá VSI.

Yfirfarið af brunahönnuði
HEILBRIGDISEFTIRLIT
HAFNARFIJARDAR-
OG KÓPAVOGSSVÆÐIS
Gardatorgi 5 - 210 Hafnarfirði
17.5.2015

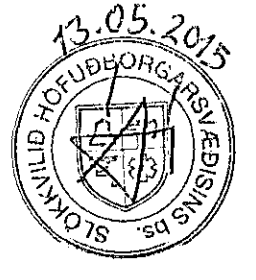

BREYTT	
1) 29.11.04 Ný spennustöð við vestrúthúð	DKK
2) 13.02.05 Stíghúsi, ísdrétt útvegg og innr.skipulag	DKK
3) 19.12.11 Reyndartekningar, innr.skiplag	DKK
4) 24.04.12 Innra skipulagi og brunavörnum	DKK
5) 19.02.15 Reyndartekningar, innr.skiplag	DKK
Gagnaver og skrifstofur	
Steinhella 10, 221 Hafnarfirði	
GRUNNMYND 1.HEDAR	KVARDI: 1:100
DAGS.: 09.03.2004	STADF. BURDARÞOL
HANNAÐ: DKK TEIKNAD: DKK YFIRF.:	
Davíð Karl Karlsson Byggingafræðingur BFI	
SKAÐAÐUR: Davíð Karlsson	TRÖN. NÚM. 02