


Samykkt
21 MAI 2015
Björgvinna
Skipulags- og byggingarfulltrúi

- TAKN A
ELDVARNARUPPDRETTI
- (BS) BRUNASAMSTEDA
 - ELDFEJANDI VEGGUR
 - EL-CS30 HURDIR C = Sjálflokandi S = Reykþétt
 - MERKTUR OG NEYDARLYSTUR OTGANGUR
 - BRUNASLANGA
 - STUÖRNSTÖD BRUNAVIÐVÖRUNARKERFIS VEIREN LOFTFRÆSTING ER Í LOKUBUM RÝMUM. REYKSKYNARAR ERU Í HVERJU HERBERGI TENDIR SJÁLFVIRKU BRUNAVIÐVÖRUNARKERFI.

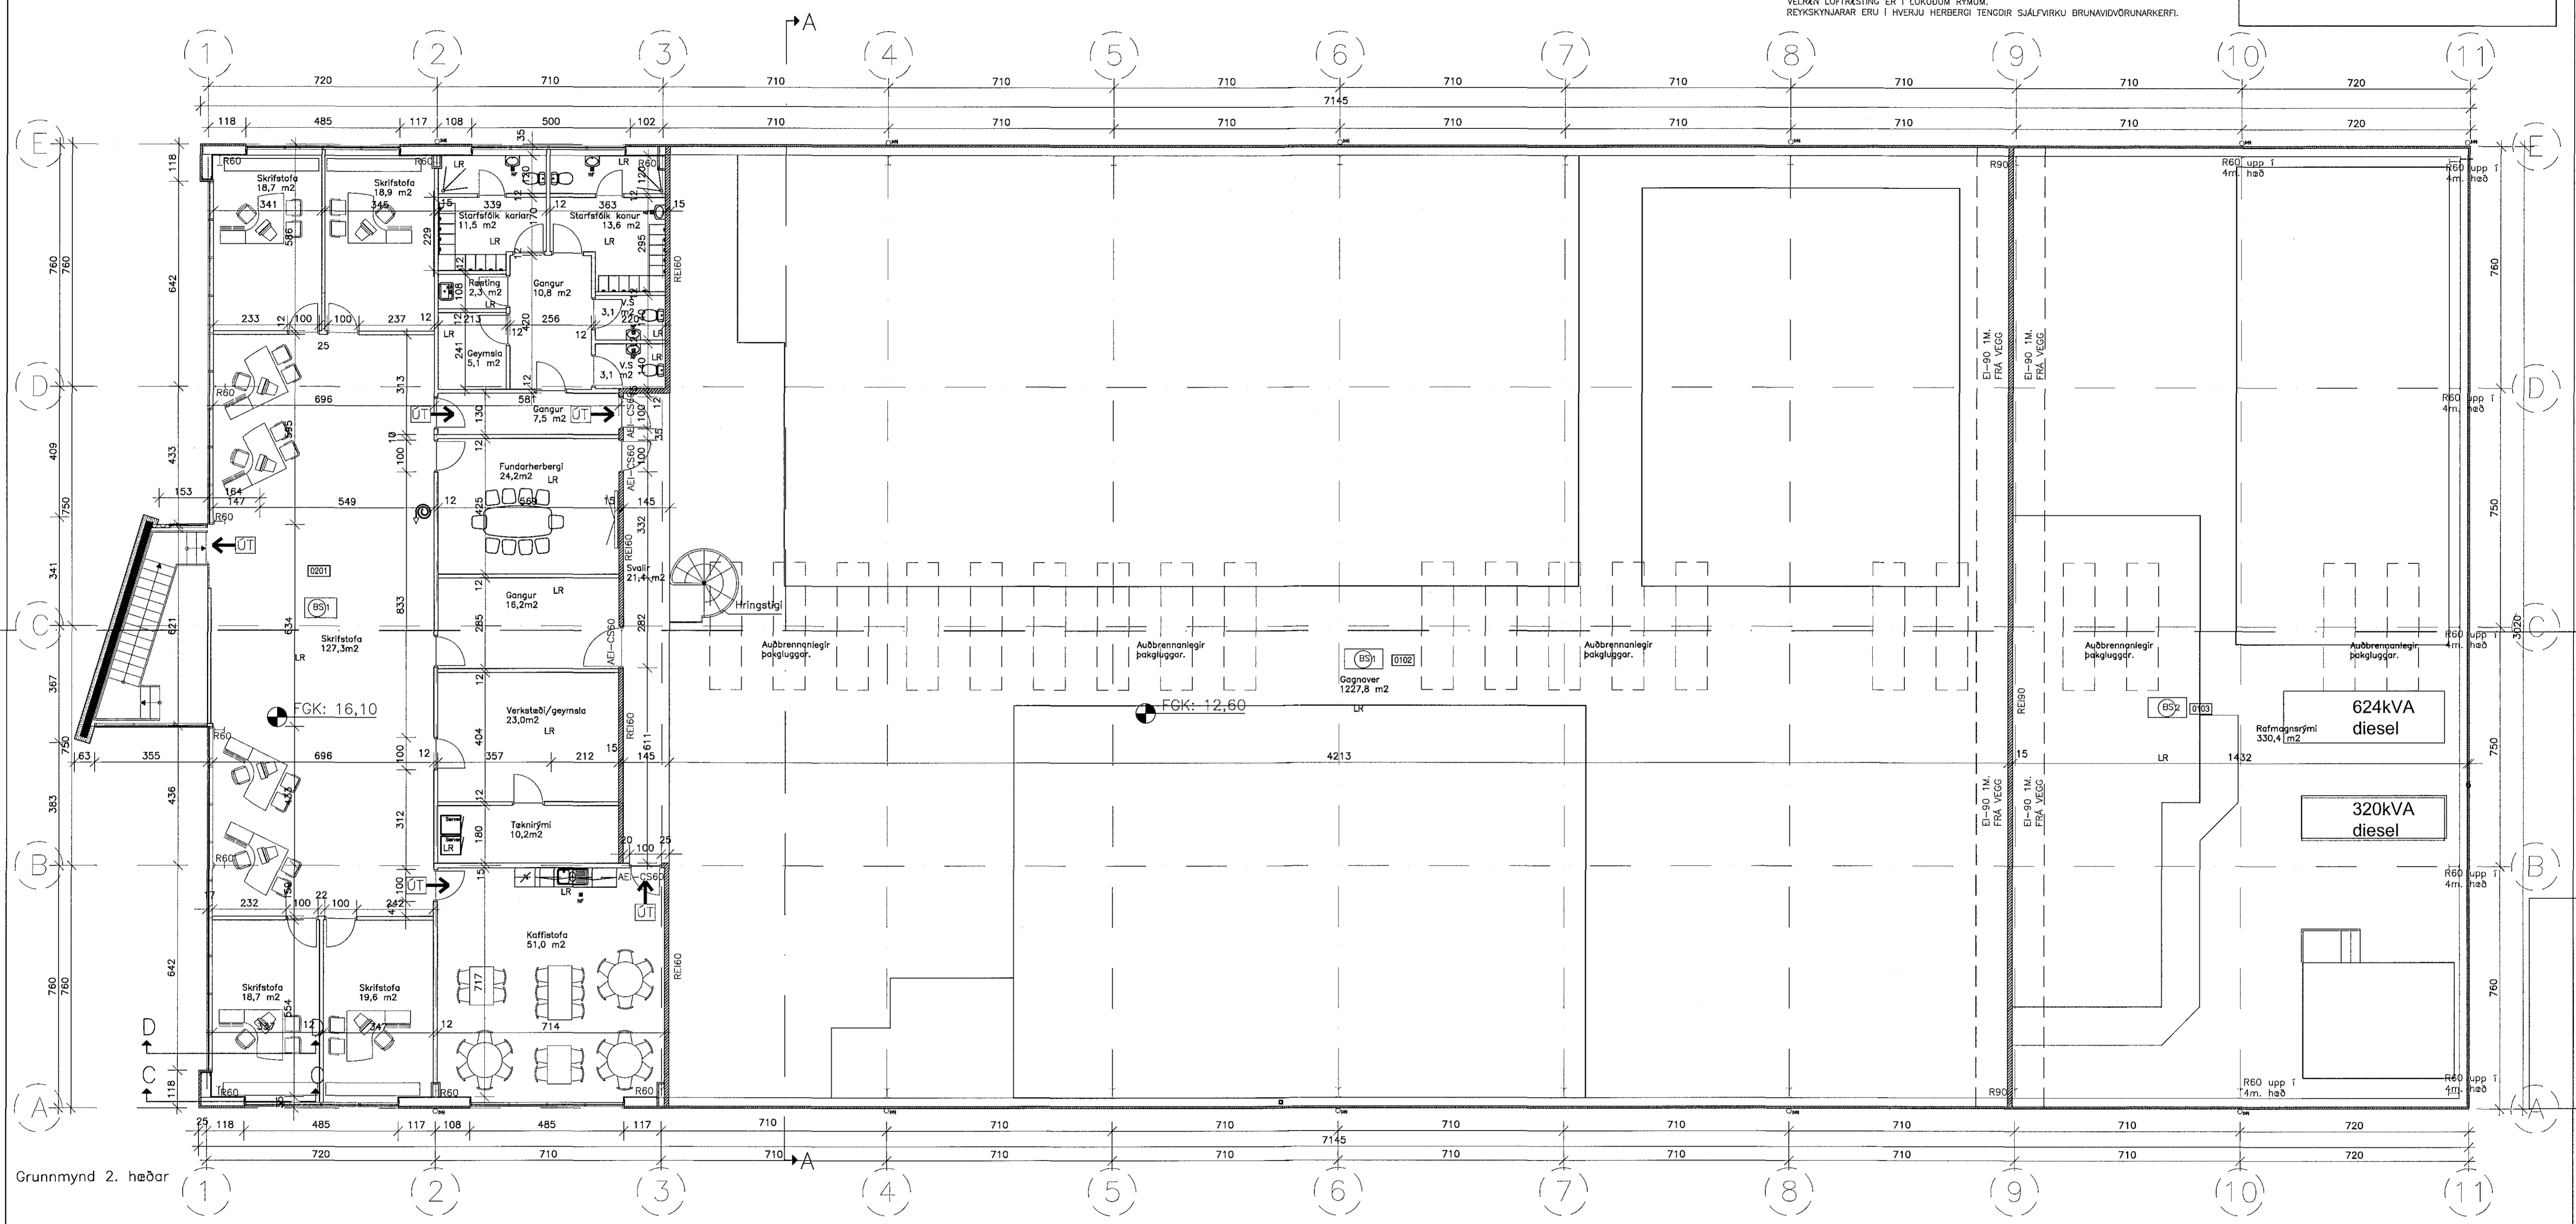

Byggingarlýsing:

Starfsemi:
Á 1. hæð í húsinu verður móttaka, skrifstofa, gagnaver og rafmagnsrými, á 2. hæð verður skrifstofa, matsalur og starfsmannarými. Áætlað er að ca. 5-10 manns vinni á skrifstofu á 1. hæð, 5 manns í gagnaveri og 10-15 á skrifstofu á 2. hæð.

Burðarvirki og einangrun:
Húsið er allt stálgrindarhús á steiptum undirstöðum. Sökklar eru einangraðir með 7,5 cm einangrun og fyllir með þjöppuðu frostríu fyllingarefni. Botnplata er staðsteypt og einangruð með 7,5 cm einangrun. Milliplata er staðsteypt á trapustól og borin uppi af stálbítum og stálsálum (multideck). Ötveggir eru "þir" samlokustáleiningar viðurkendar af Brunamálstofnun Íslands. Þak er uppbyggt á stálslá, 20 cm steinull og klætt með þakdúk. Veggir skrifstofu og þjónusturýmis eru klæddir að innan með tvöföldu gipsi og loft með einföldu gipsi.

Kólnunartölur:

Gagnaver og skrifstofurými skal uppfylla kólnunartölur fyrir hús sem er með innhitastigið gráður C og meira.

Kólnunartölur:
Þak: 0,2
Ötveggur: 0,3
Öluggar: 2,0
Hurðir: 3,0
Gólf: 0,3

Litr og áferð utanhúss:
Ötveggir eru klæddir með lóðréttri silfurgrárrí málmklæðningu. Þakkantur er silfurlitáð stál. Cler er spegillgir og álguggar og hurðir eru rauðar Ral 3020 og allt stálvirki er grátt ral 7039.

Breyting 3 dags. 19.12.2011:
Breytingar eru aðallega í rafmagnsrými, áður skráð sem lager. Jafnframt er breytt starfsemi í húsinu sem hýsti áður prentsmiðju og er núna gagnaver. Meðhönnuður við breytingar er Jón Fríðrik Matthíasson, Byggingafræðingur.

Breyting 4 dags. 24.04.2012
Breyting á innra skipulagi, stíghúsi á 2. hæð sameinað skrifstofu. Herbergja skipan á 1. hæð breytt og breyting á brunahönnun á 2. hæð og í gagnaveri. Breyting 5 dags. 19.02.2015
Reyndartekningar og breytingar á útliti. Yfirfarin brunahönnun frá VSI.

Yfirfarið af brunahönnuði
VSI BG



HEILBRIGDISEFTIRLIT
HAFNARFJARDAR-
OG KÓPAVOGSSVÆDIS
Gardatorgi 5 - 210 Garðabæ
17.05.2015

BREYTT	
1) 29.11.04	Ný spennustöð við vesturhlíð DKK
2) 13.02.05	Stíghúsi, lóðrétt útvegg og innr.skipulag DKK
3) 19.12.11	Reyndartekningar, innr.skipulag DKK
4) 24.04.12	Innra skipulagi og brunavörnum DKK
5) 19.02.15	Reyndartekningar, innr.skipulag DKK
Gagnaver og skrifstofur	
Steinhella 10, 221 Hafnarfirði	
GRUNNMYND 2.HEDAR	KVARDI: 1:100
DAGS.: 09.03.2004	STADF. BURDARPOL
HANNAÐ: DKK TEIKNAD: DKK YFIRF.:	
Davíð Karl Karlsson Byggingafræðingur BFI	
SKEMMIR: <i>Davíð Karlsson</i>	TEIKN. NÚM. 03