
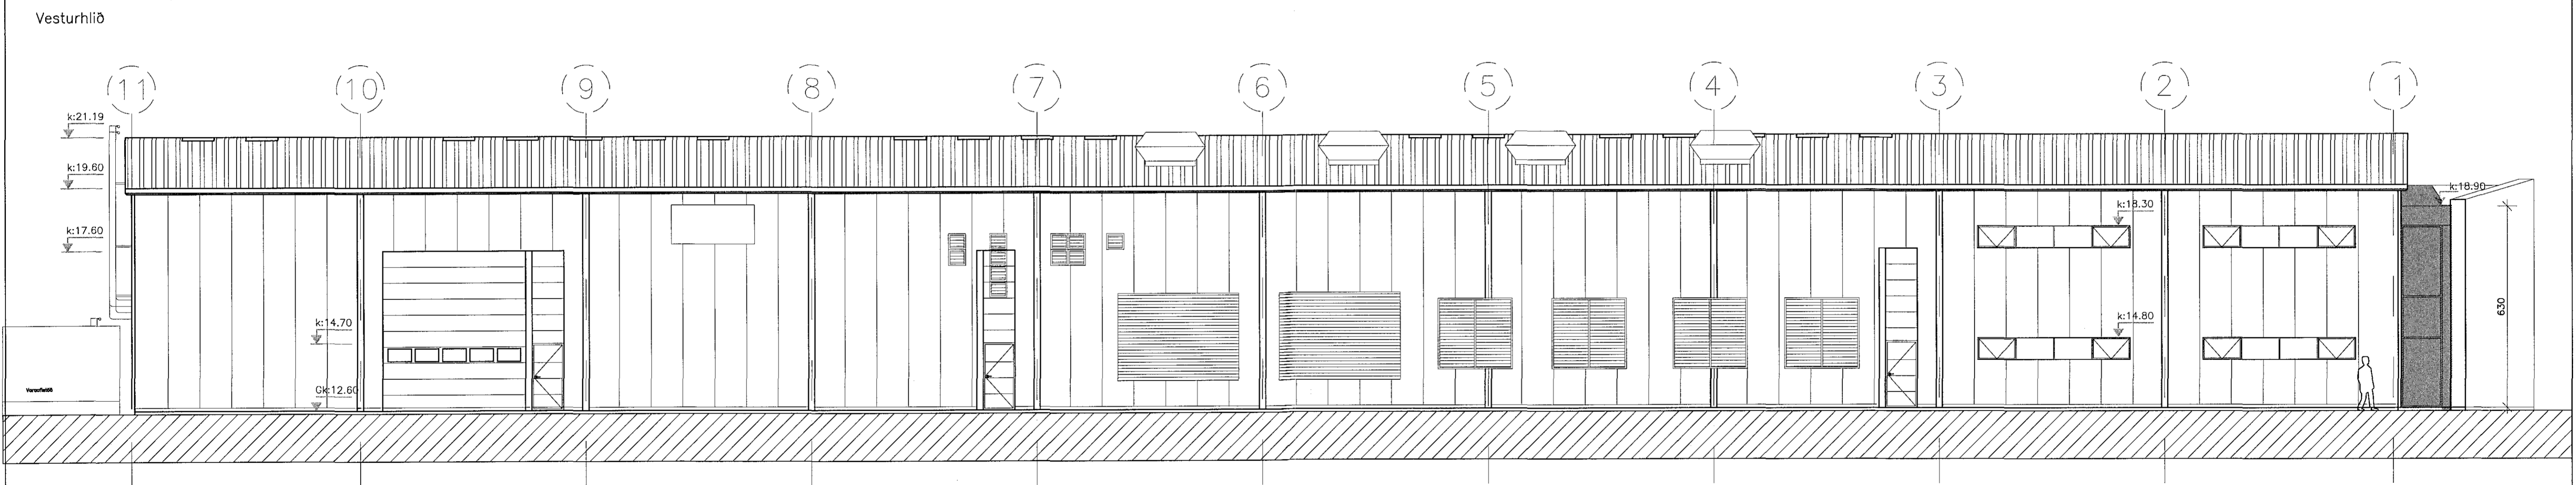


Breyting 3 dags. 19.12.2011:
 Breytingar eru aðallega í rafmagnsrými, áður skráð sem lager. Jafnframt er breytt starfsemi í húsinu sem hýsti áður prentsmiðju og er núna gagnaver.
 Meðhönnuður við breytingar er Jón Friðrik Matthiasson, Byggingafræðingur.
Breyting 4 dags. 24.04.2012
 Breyting á innra skipulagi, stígaðs á 2. hæð sameinað skrifstofu. Herbergja skipan á 1. hæð breytt og breyting á brunahönnun á 2. hæð og í gagnaveri.
Breyting 5 dags. 19.02.2015
 Reyndartekningar og breytingar á útliti. Yfirfarin brunahönnun frá VSI.

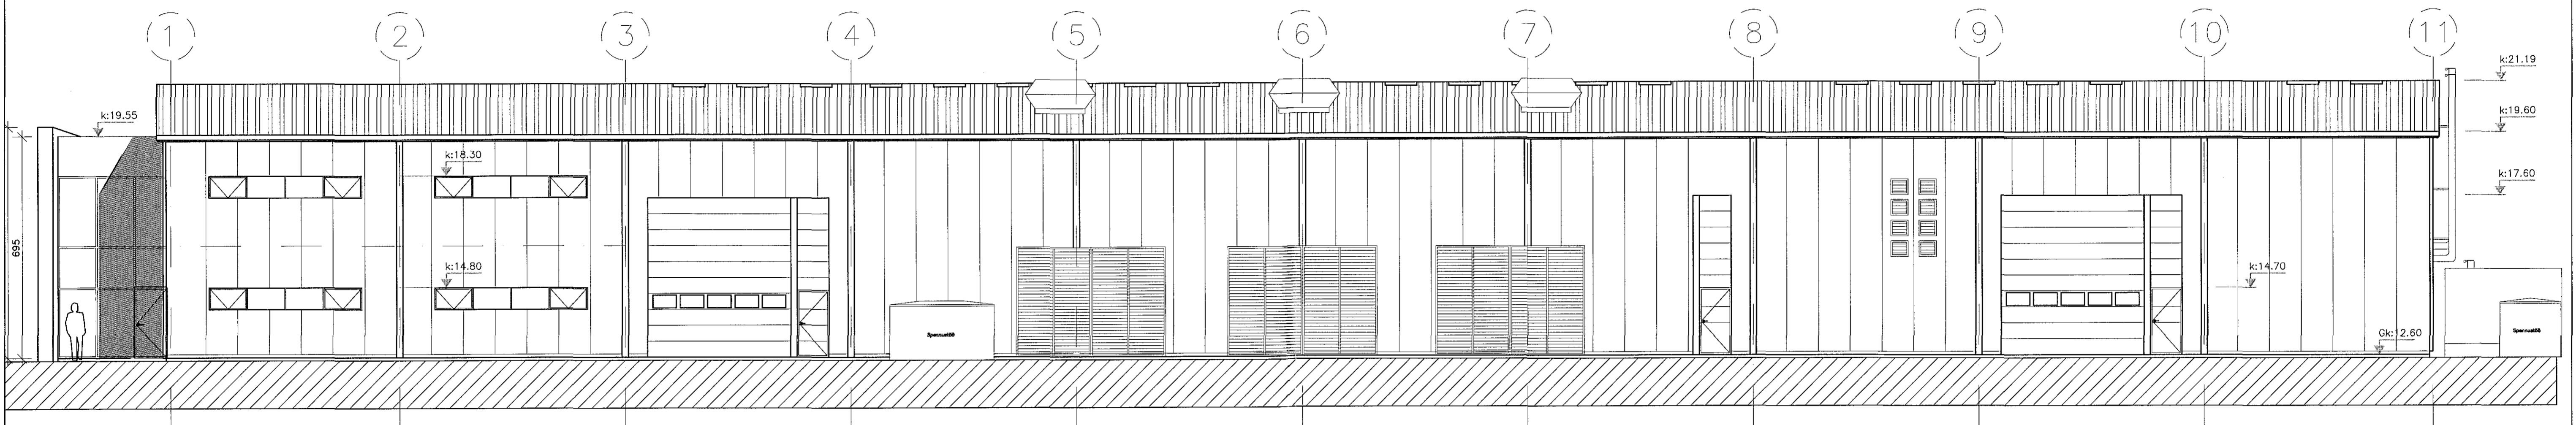

Yfirfarið af brunahönnuði

Byggingarlýsing:
 Starfsemi:
 Á 1. hæð í húsinu verður móttaka, skrifstofa, gagnaver og rafmagnsrými, á 2. hæð verður skrifstofa, matsalur og starfsmannarými. Áætlað er að ca. 5-10 manns vinni á skrifstofu á 1. hæð, 5 manns í gagnaveri og 10-15 á skrifstofu á 2. hæð.
 Burðarvirki og einangrun:
 Húsið er allt stálgrindarhús á steyptum undirstöðum. Sökkjar eru einangraðir með 7,5 cm einangrun og fylltir með þjöppuðu frostfríu fyllingarefni. Botnplata er staðsteypt og einangruð með 7,5 cm einangrun. Milliþata er staðsteypt á trapisustól og borin uppi af stálbitum og stálsúlum (multideck). Útveggir eru "þír"-samlokustáleiningar viðurkendar af Brunamálastofnun Íslands. Þak er uppbyggt á stálása, 20 cm steinull og klett með þakdök. Veggir skrifstofu og þjónusturýmis eru klæddir að innan með tvöföldu gipsi og loft með einföldu gipsi.

Kólnunartölur:
 Gagnaver og skrifstofurými skal uppfylla kólnunartölur fyrir hús sem er með innihitastig 18 gráður C og meira.
 Kólnunartölur:
 Þak: 0,2
 Útveggur: 0,3
 Gluggar: 2,0
 Hurðir: 3,0
 Gólf: 0,3
 Litir og óferð utanhúss:
 Útveggir eru klæddir með lóðréttri silfurgrænni málmklæðningu. Þakkantur er silfurlitad stál. Gler er spegillig og ágiluggar og hurðir eru rauðar Ral 3020 og allt stálvirki er grátt ral 7039.

BREYTT	
1) 29.11.04	Ný spennustöð við vesturhlíð DKK
2) 13.02.05	Stígaðsi, lóðréttt útvegg, og innr.skip. DKK
3) 19.12.11	Reyndartekningar, innr.skipulag DKK
4) 24.04.12	Innra skipulagi og brunavörnum DKK
5) 19.02.15	Reyndartekningar, innr.skipulag DKK
Gagnaver og skrifstofur	
Steinhella 10, 221 Hafnarfirði	
ÓTLITSMYNDIR	KVARDI: 1:100
DAGS.: 09.03.2004	STADF. BURDARBOL
HANNAÐ: DKK	TEIKNAD: DKK
YFIRF.:	
Davíð Karl Karlsson Byggingafræðingur BFI	
 13.05.2015 06	

HEIL BRIGÐISEFTIRLIT
 HAFNARFIJARDAR-
 OG RÓPAVOGSSMÉÐIS-
 GARDAGORJ 5 - 210 Gardabæ
 1575-2015