



Ásýnd austur
1 : 100

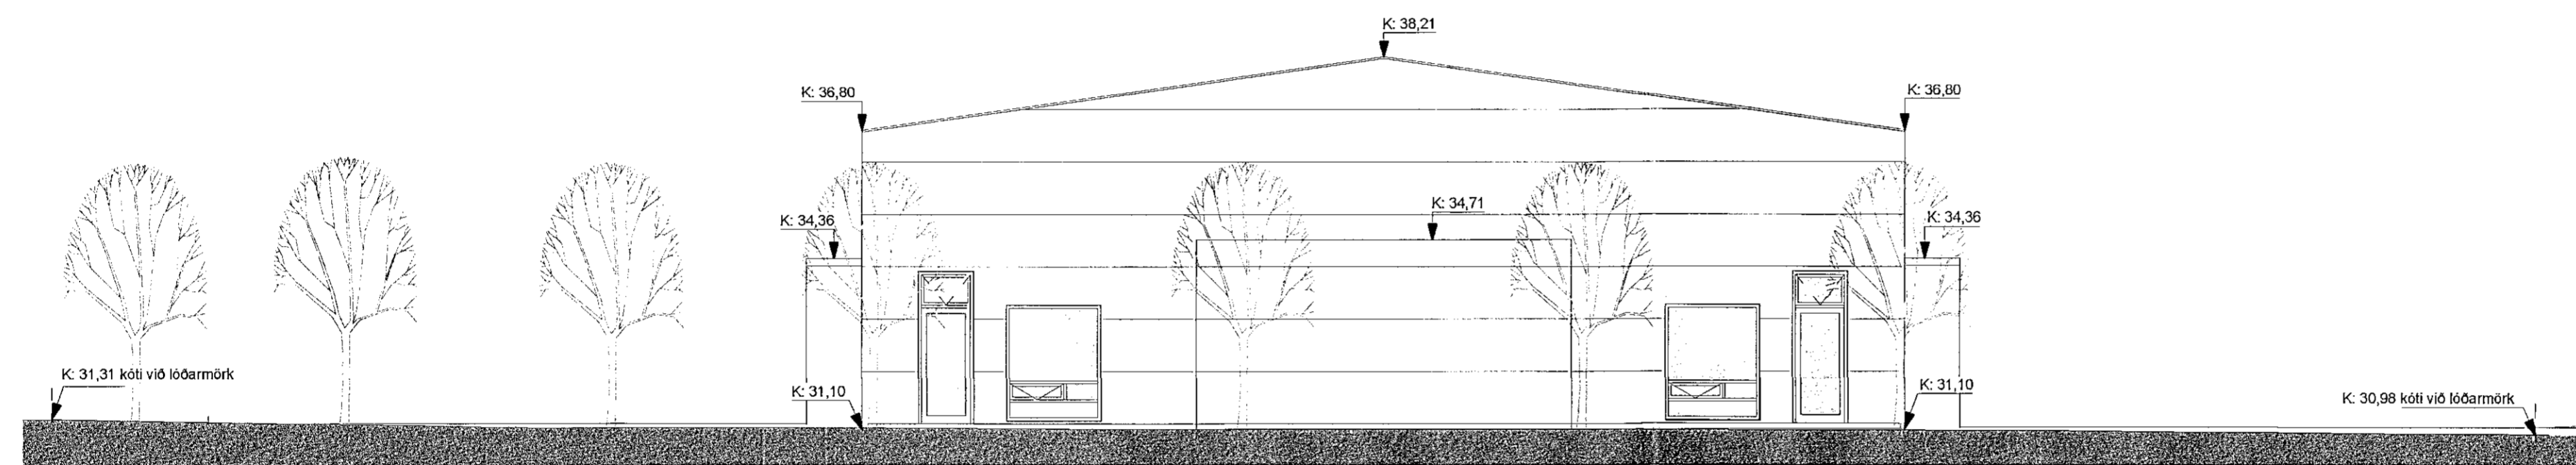

Ásýnd suður
1 : 100



Ásýnd vestur
1 : 100

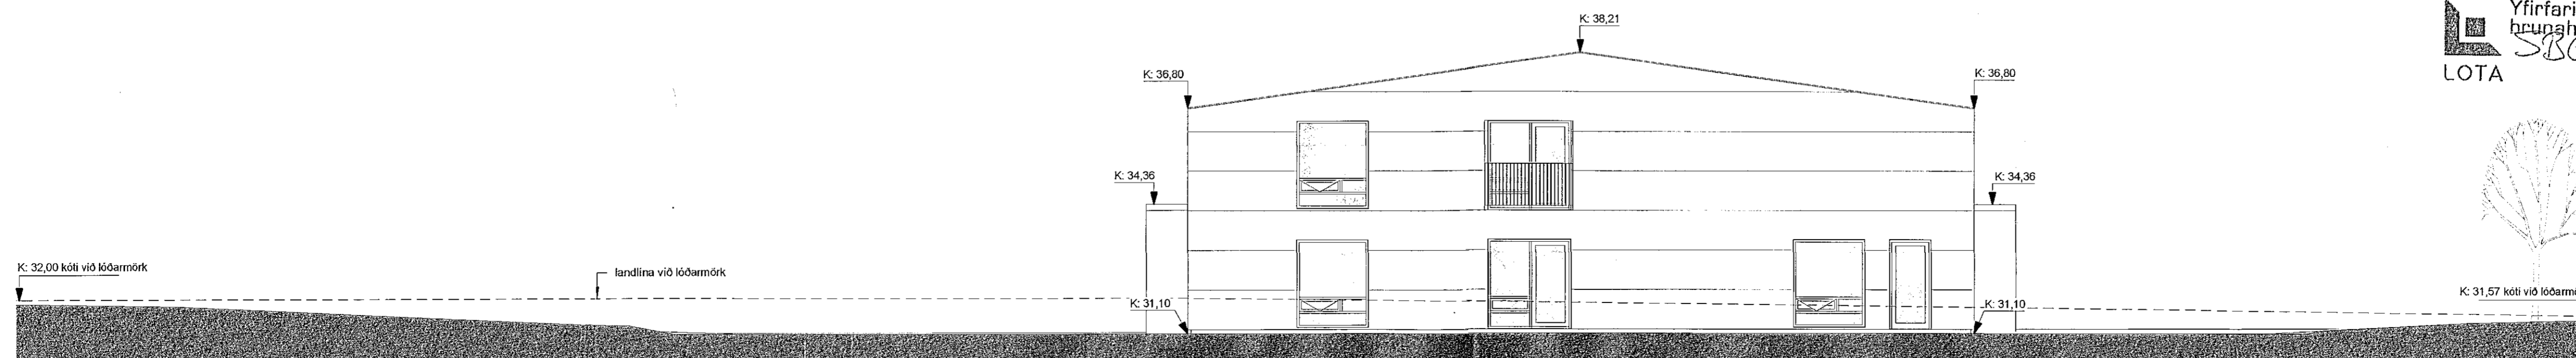

Ásýnd norður
1 : 100

Yfirfarið af
brúhúsnúði
SBB
LOTA



SHS
25.01.2022

Útg.	Dags.	Skýring	Br.áf.
Gríma arkitektar			
Laugavegi 178 - 105 Reykjavík S: 511-6777 / 897-3760 www.grimaark.is			
Undirskrift hönnuðar <i>Sigríður Elafal</i>			
Aðalhönnuður: Sigríður Elafal arkitekt FAI - kt. 07070-5069 netfang: sigga@grimaark.is			
Heimilisfang: Borgahella 1			
Sveitafélag: Hafnarfjörður			
Verkefagund: Geymslu-/atvinnuhúsnæði			
Landnúmer: L213086		Staðgreinir: 1400-1-11550010	
Ásýndir			
Hannað af: SÓ	Matshluti: 01		
Teiknað af: SÓ	Mælikvarði: 1 : 100		
Yfirfarið af: SÓ	Dagsetning: 09.01.2022		
2021-09-17		A 1_Á 01	
Verknumar	Teikningarnúmer	Bls.	Útgáf

