


- HELSTU TÁKN:
- E160 Brunastöðla
 - C Sjálfkandi hurð
 - S Sjálfkandi hurð
 - S Sjálfkandi brunavörðunarkerfis
 - BO Björgunarpop
 - BO= Föllsigli við björgunarpop
 - UT Merktur útgangur
 - UT Fkötaleið
 - UT Reykskyrnari
 - UT Neyðarútgangur
 - UT Brunastanga
 - UT Handstökuvæðing
 - UT Tvívatnengi úðakerfis
 - UT Sjúglaósta
 - UT Hléslustóð
 - Reykfluga
 - Gat í lofti
 - gn. Gólfúrurfall
 - tr. Loftþrassing
 - prfl. Þakúrurfall
 - ROB Rafdrifinn opnunarbúnaður

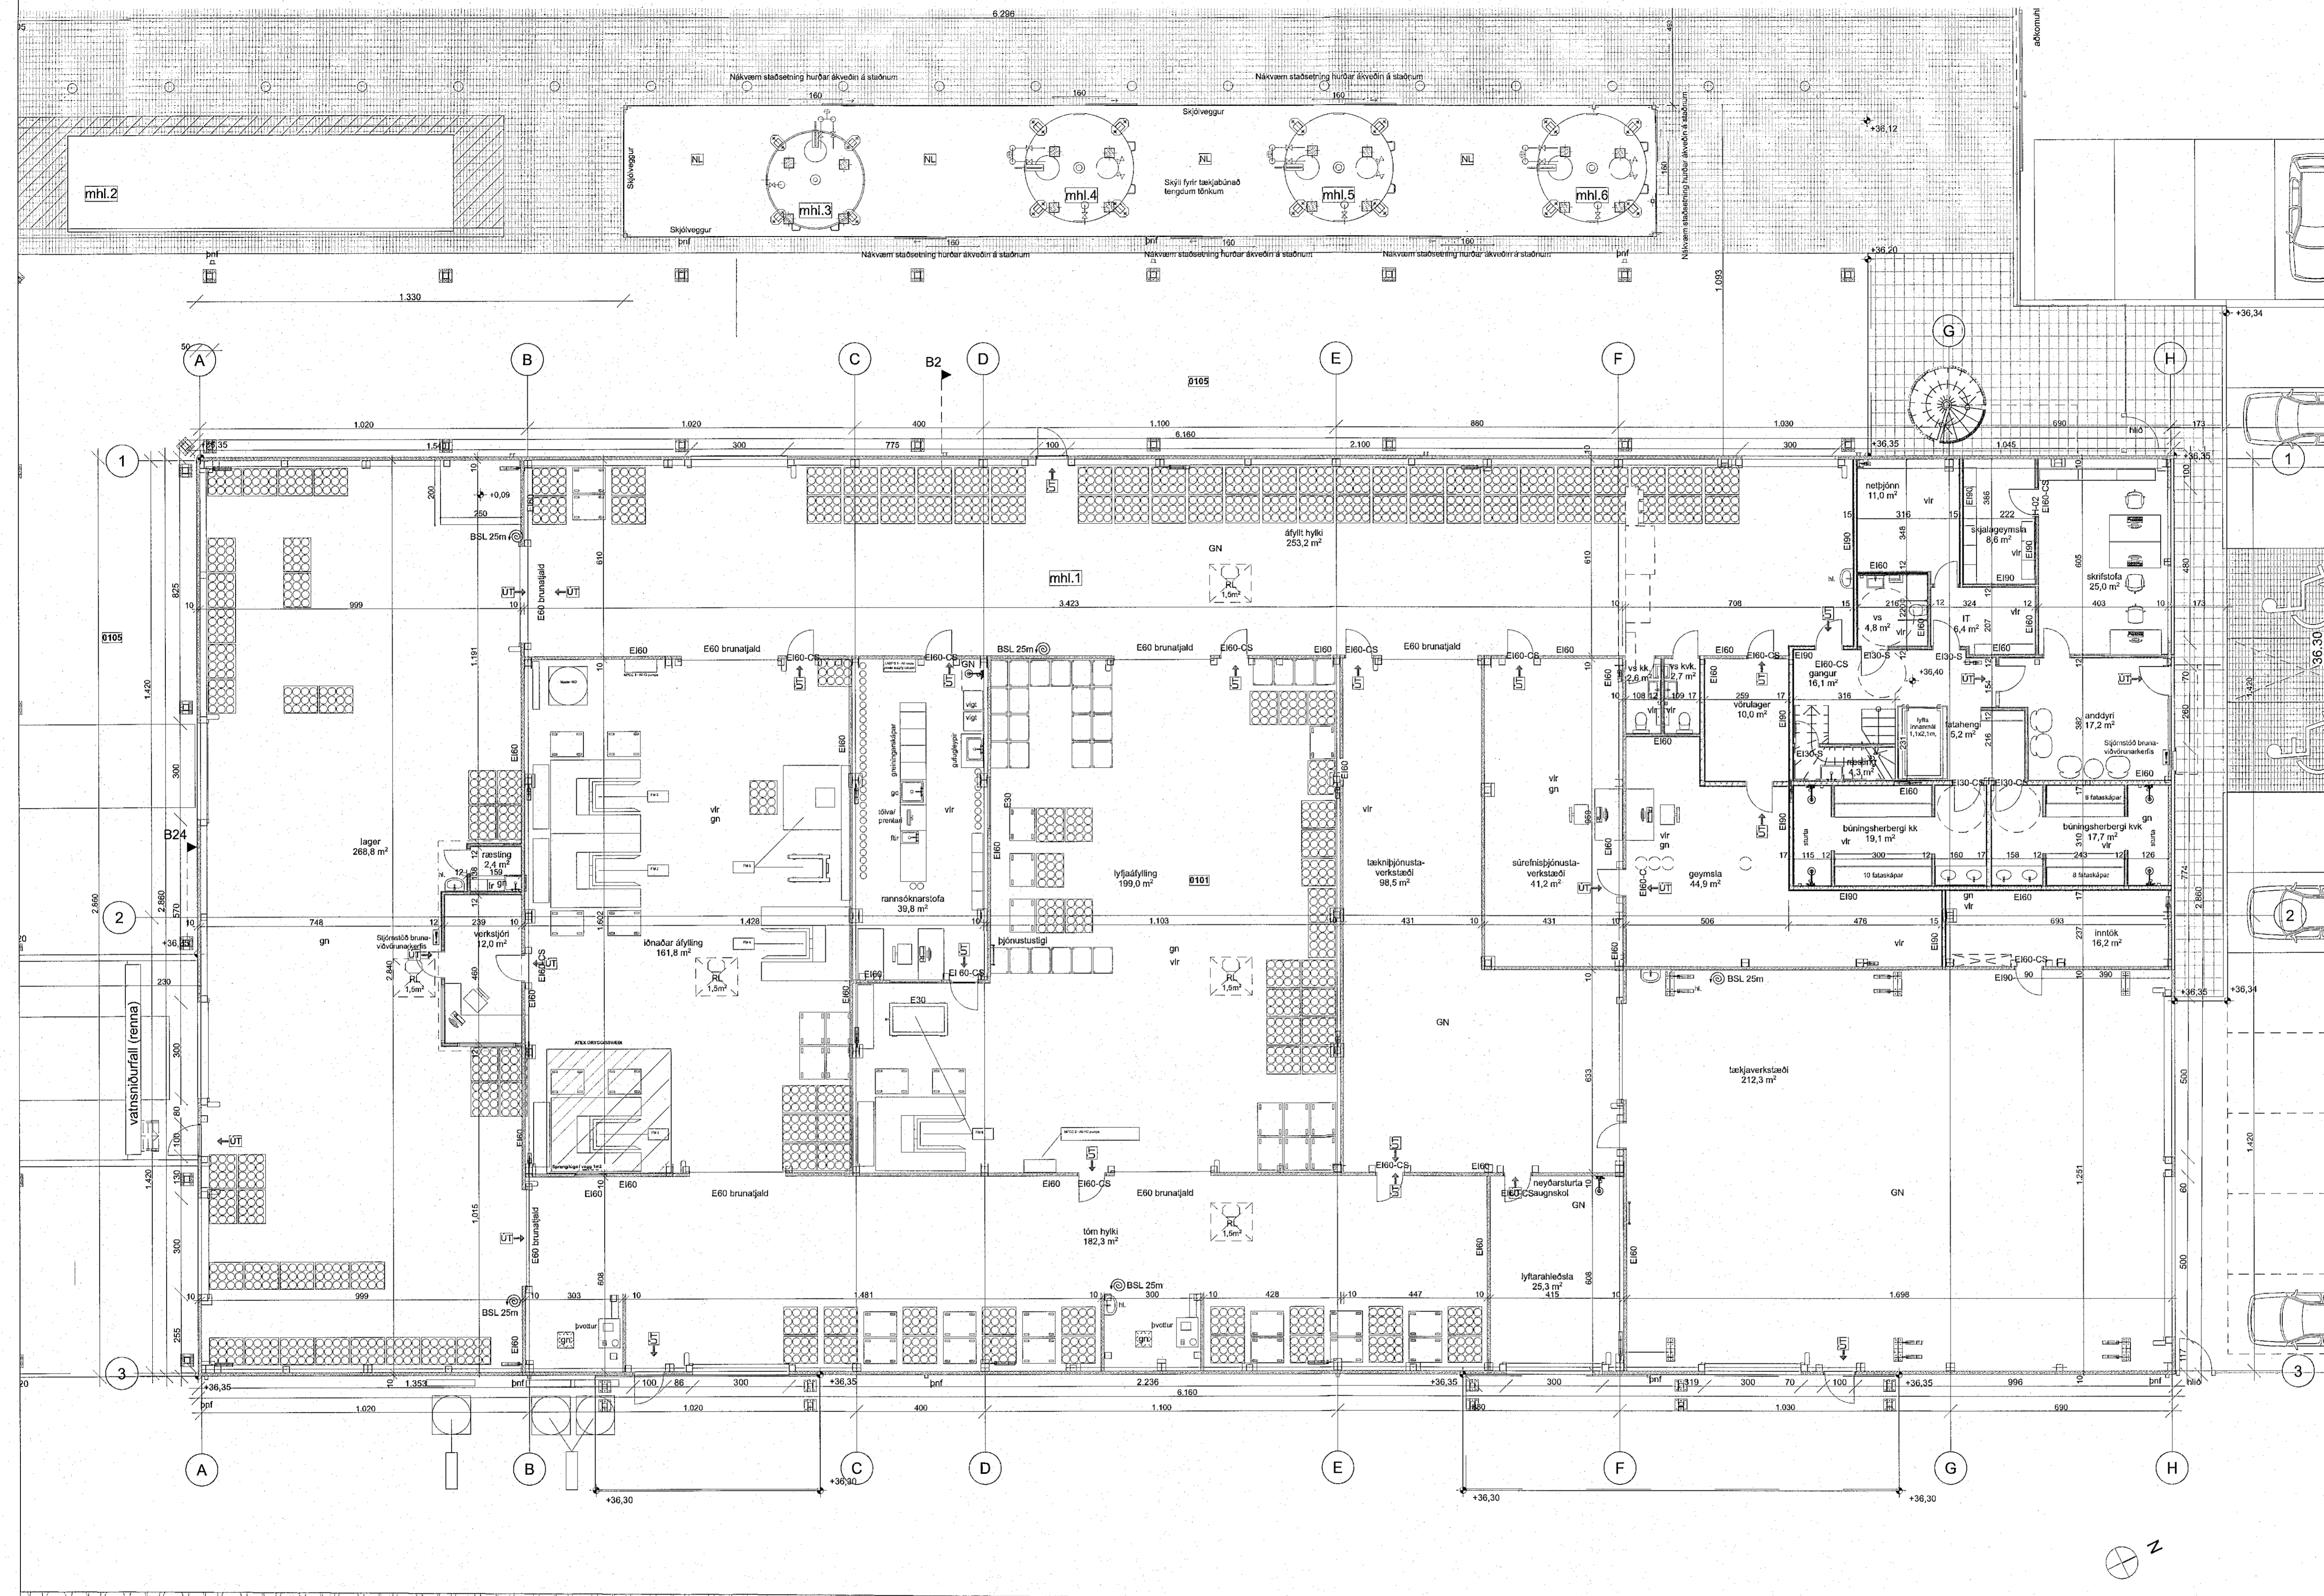

SHS
31. jan. 2023

Breyting D-Dags: 19.01.2023
Opnunartítt nokkurra innihurða er breytt. Hurðapumpa er tekin af hurð að fyrir salerni heylfarslaða. 1. Adalgangur og lokadur af viðfahengi.
Breyting C-Dags: 06.09.2022
4 lókam skykam við lóðrétta tanka verður skipt út fyrir eitt samfellt skyll fyrir þakþjónuð tengdam lóðkum. Skylló stendur á undirstöðu tankanna sem muna þangað upp úr þaki skyllana.
Breyting B-Dags: 31.03.2021
Máláttum á þömmum hömmum hnikað til til samræmis við teikningar verkfræðinga. Innveggr aðlagðaðir að lúlega breyttu burðarvæki. Stalgrind upplærð. 3 Brúnaflögur verða hluti að loftluggum.
Breyting A-Dags: 21.05.2021
Ymsar smávægilega lúðerur á innmáltingum. Sleypur stoðveggur á lóðamörkum felður út, en hæðarmismunur leystur í Mópp.

VERK: Búðahella 8
Aðaluppdrættir

Teikning: Grunnmynd: 1.hæð
Verkkaupt: Linde ehf
Arkitekt: Orri Arnarson kt. 080864-5749
Höfundarstjórn: Orri Arnarson kt. 080864-5749
Teiknað af: Gá Dags: 11.12.2020
Yfirfarið af: Gá Kvarði: 1:300
Stærð: A1
Fjöldi teikna: 7
ZEPPÉLIN
ARKITEKTAR
1.1.2 (D)