

skýringar:

- 26.10.2022:
- Gluggakerfi breytt.
- Útveggir eru 14,06m háar (voru áður 13,0m).
- Mænishæð verður áfram 16,56m eins og var.

yfirlitsmynd:

Digitally signed by
Guðmundur Gunnlaugsson
190554-3419
Archus sít, teiknistofa, Stórhöfða 17,
110 Reykjavík. s: 567 7735 gsm: 898 7894
gg@archus.is - www.archus.is
Date: 2023-01-02
11:02

SHS
26. jan. 2023

verkheiti: Óseyrarbraut 25
verkhloti: Útlit

mkv.:	1:100
dags.:	19.8.21
hannað.:	GG
teiknað.:	GG/AMW
blaðstærð.:	A1

dags. breytinga.:

br. (a): 26.10.22: breyting á þakformi og innveggjum

br. (b):

br. (c):

br. (d):


br. (e):

br. (f):

br. (g):


fylgiskjöl.:

Guðmundur Gunnlaugsson, arkitekt FAÍ
kt. 190554-3419
Archus sít, teiknistofa, Stórhöfða 17,
110 Reykjavík. s: 567 7735 gsm: 898 7894
gg@archus.is - www.archus.is

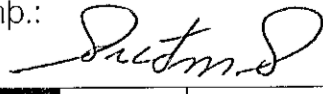
samþ. 

teikn.nr.:

A-06

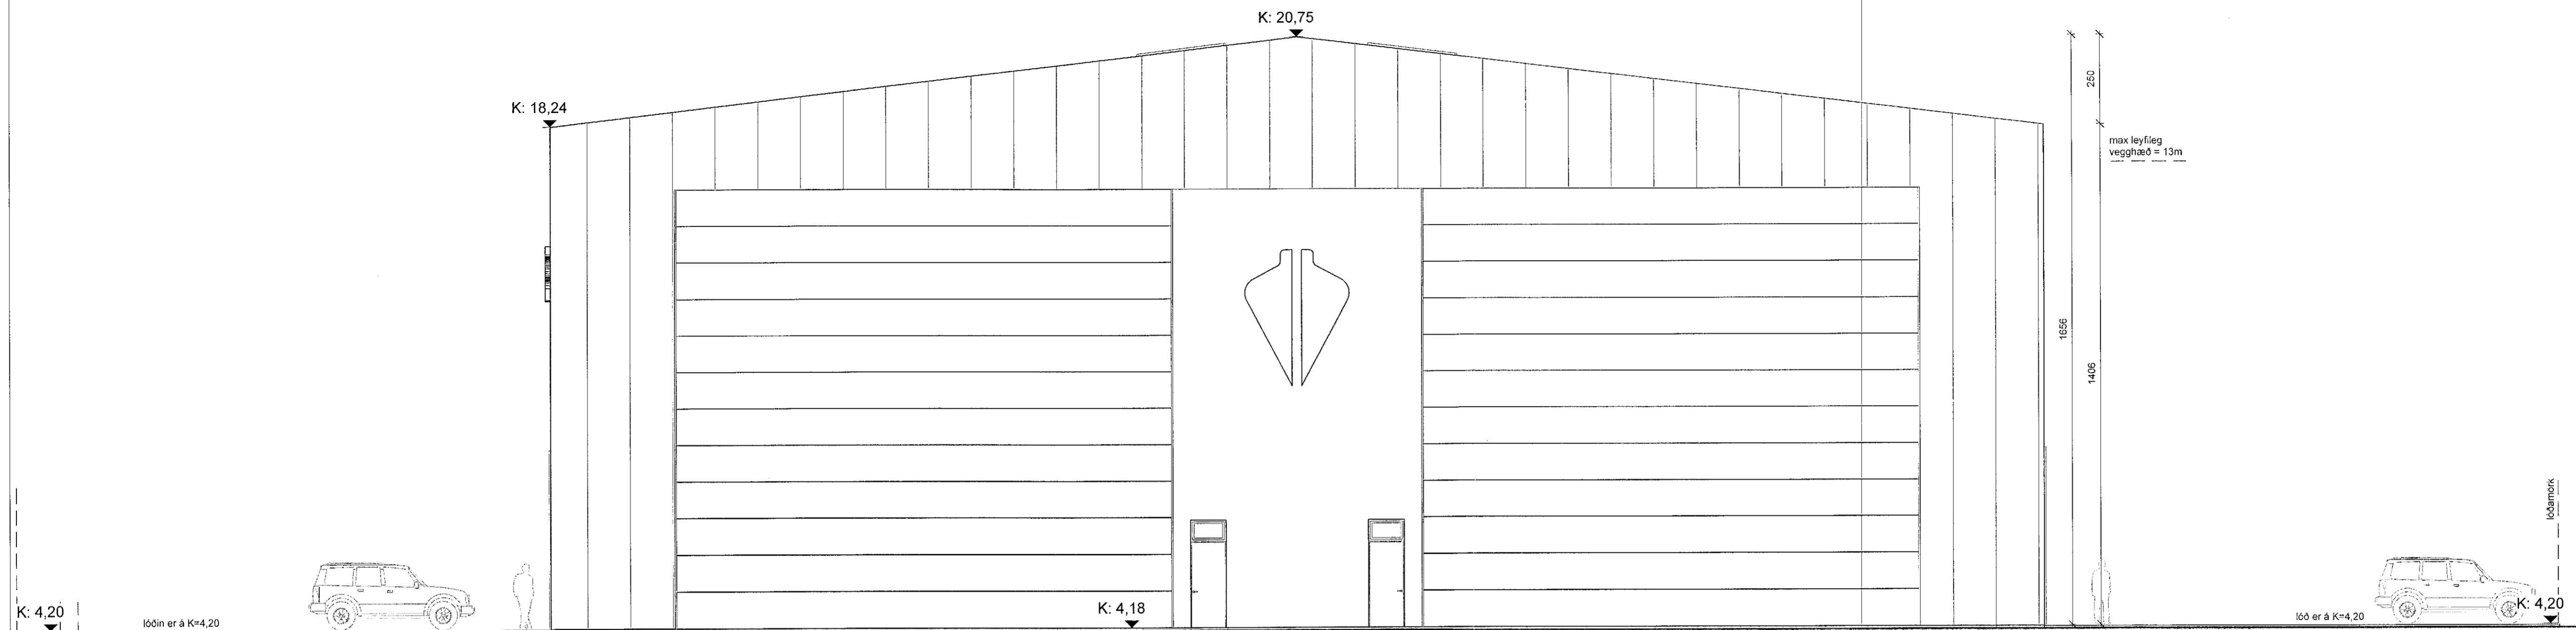

Norður
1: 100

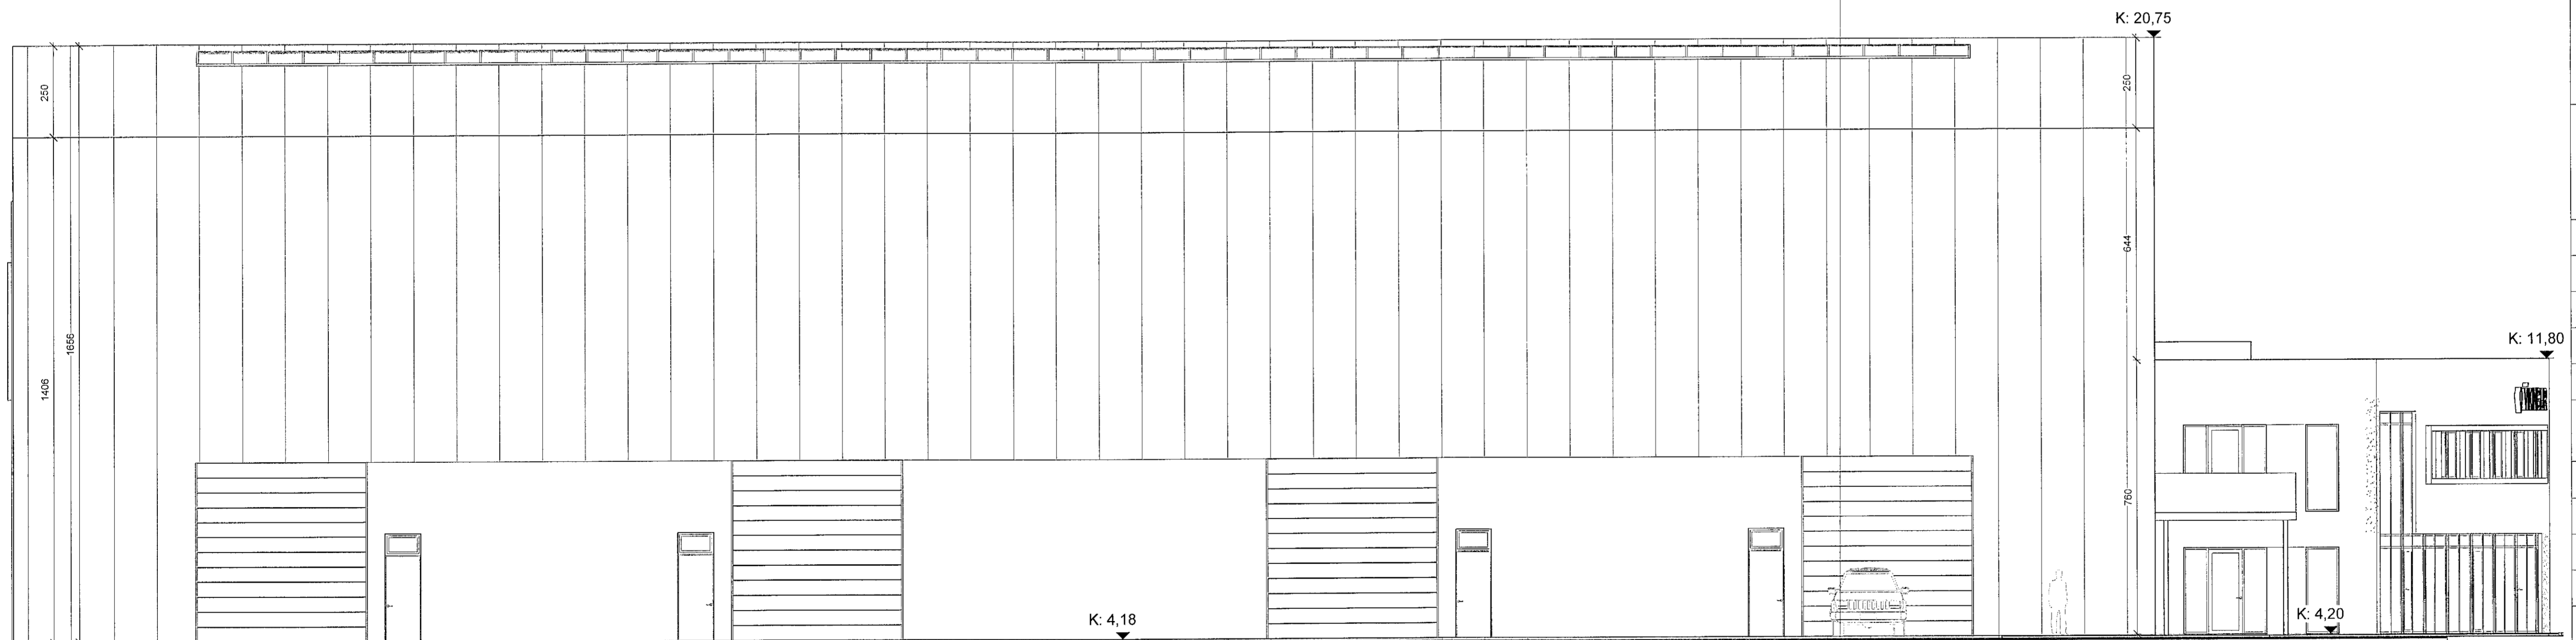

Vestur
1: 100