
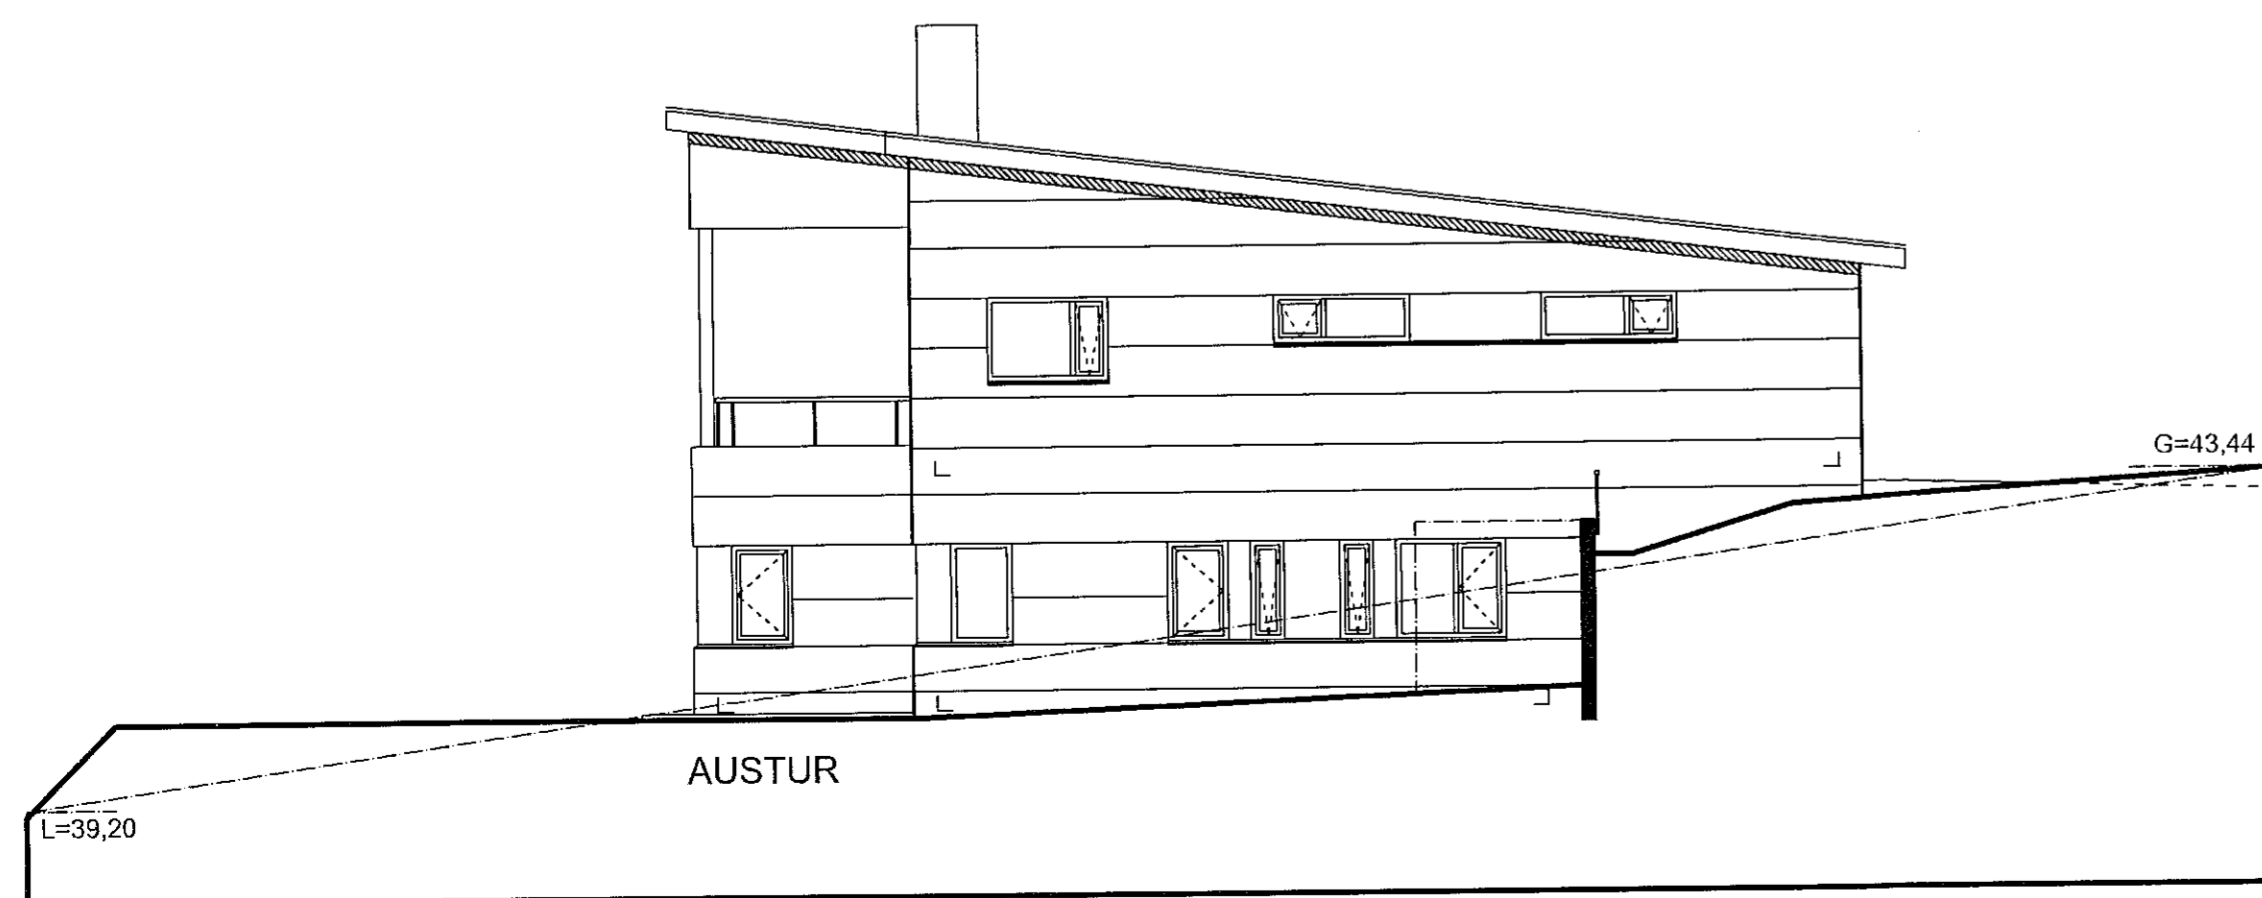
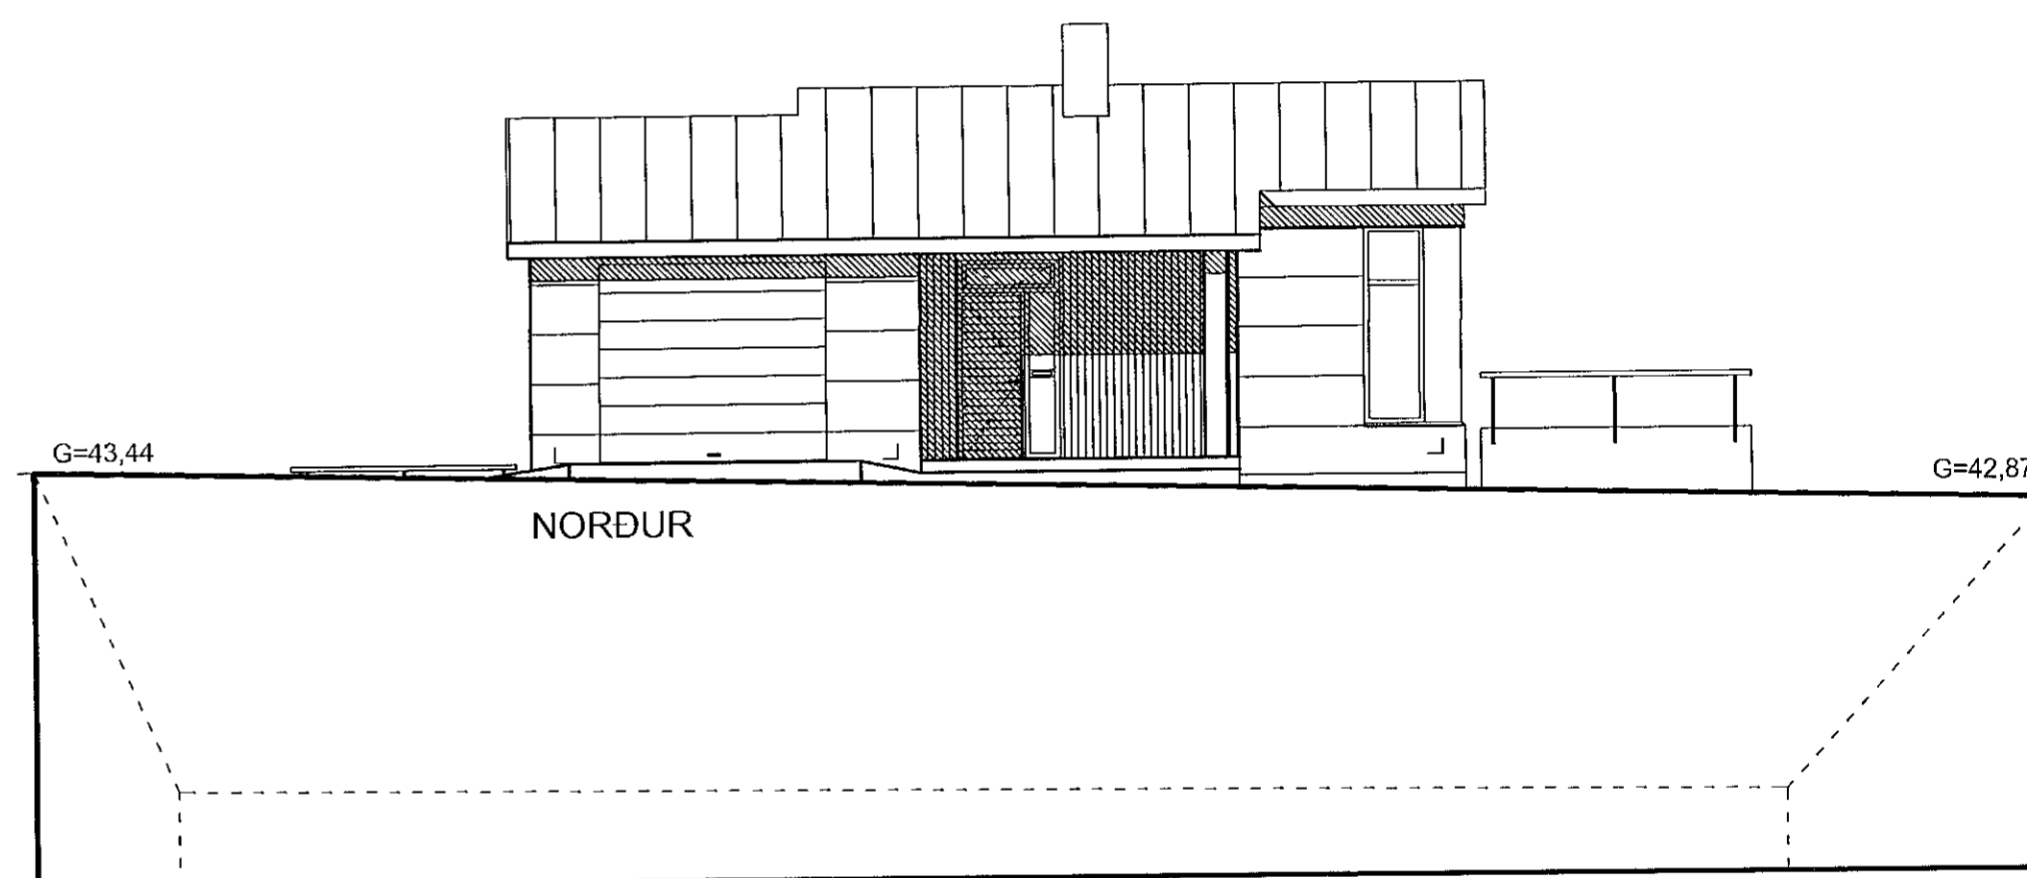
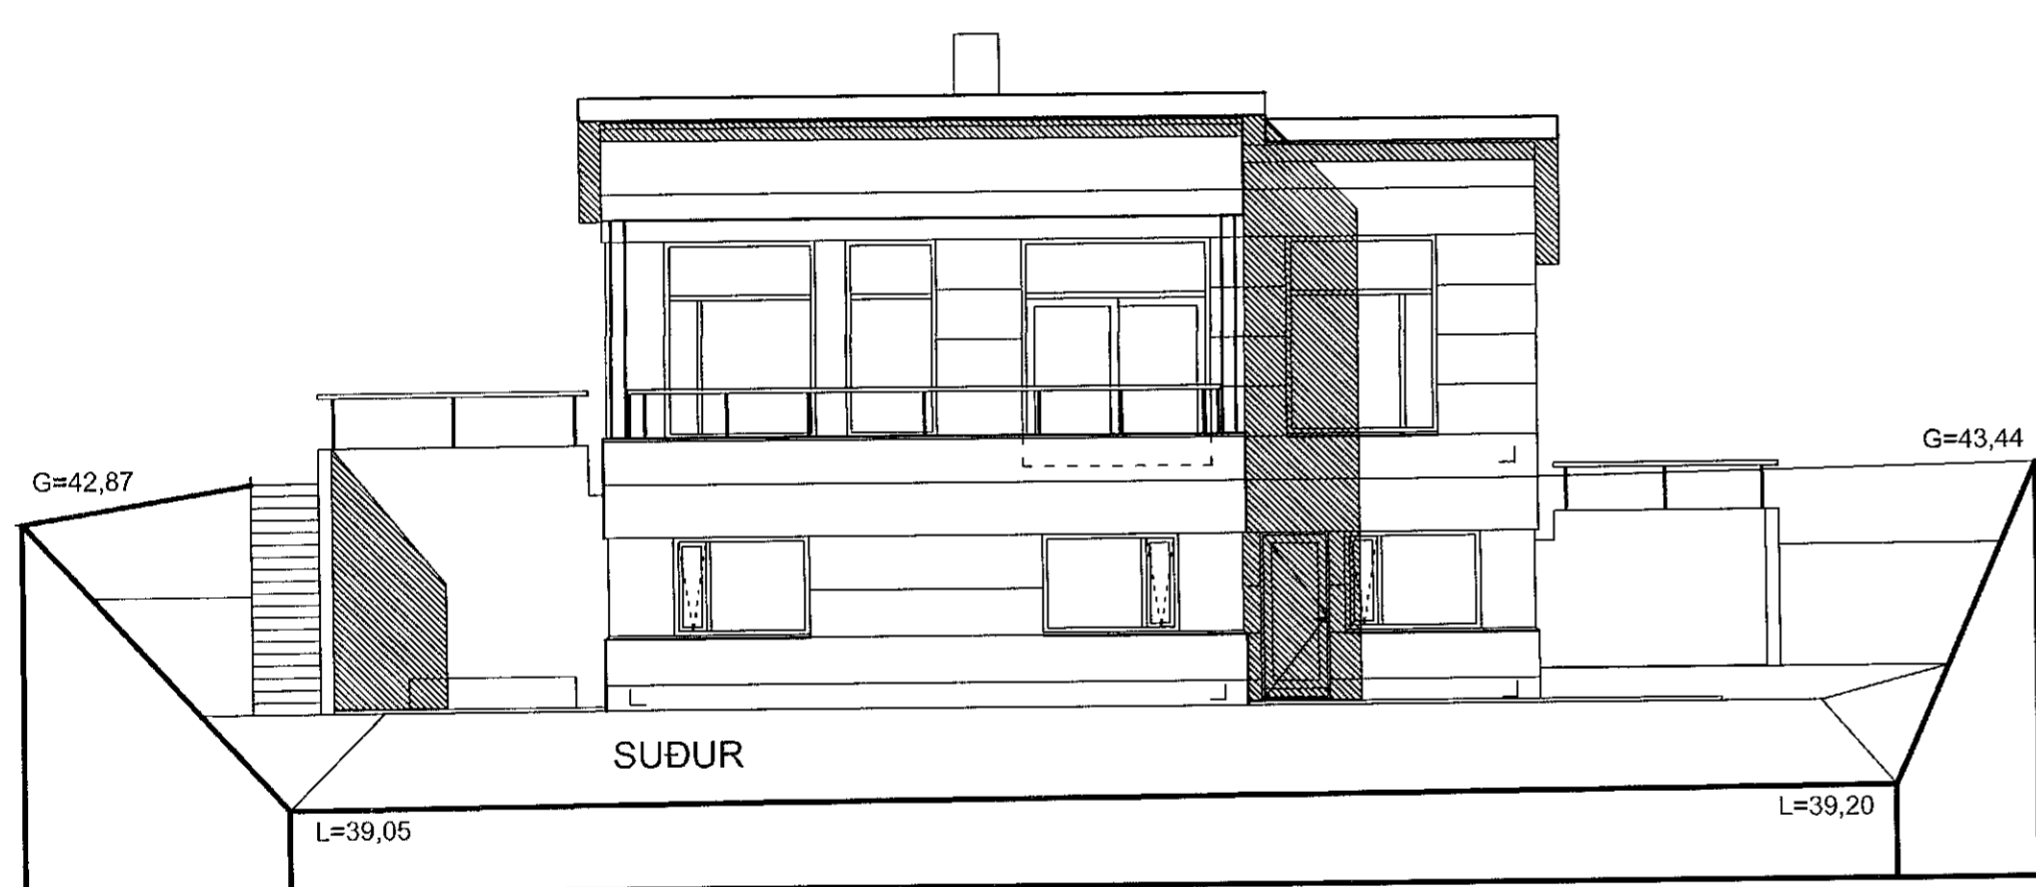


Sambúið þann
19. JAN. 2022

Fríðrik Friðriksson

breytt /dags./ teiknað /lýsing
A/18.10.21/FF/Skyggi sett yfir svalir og þakhalla breytt.

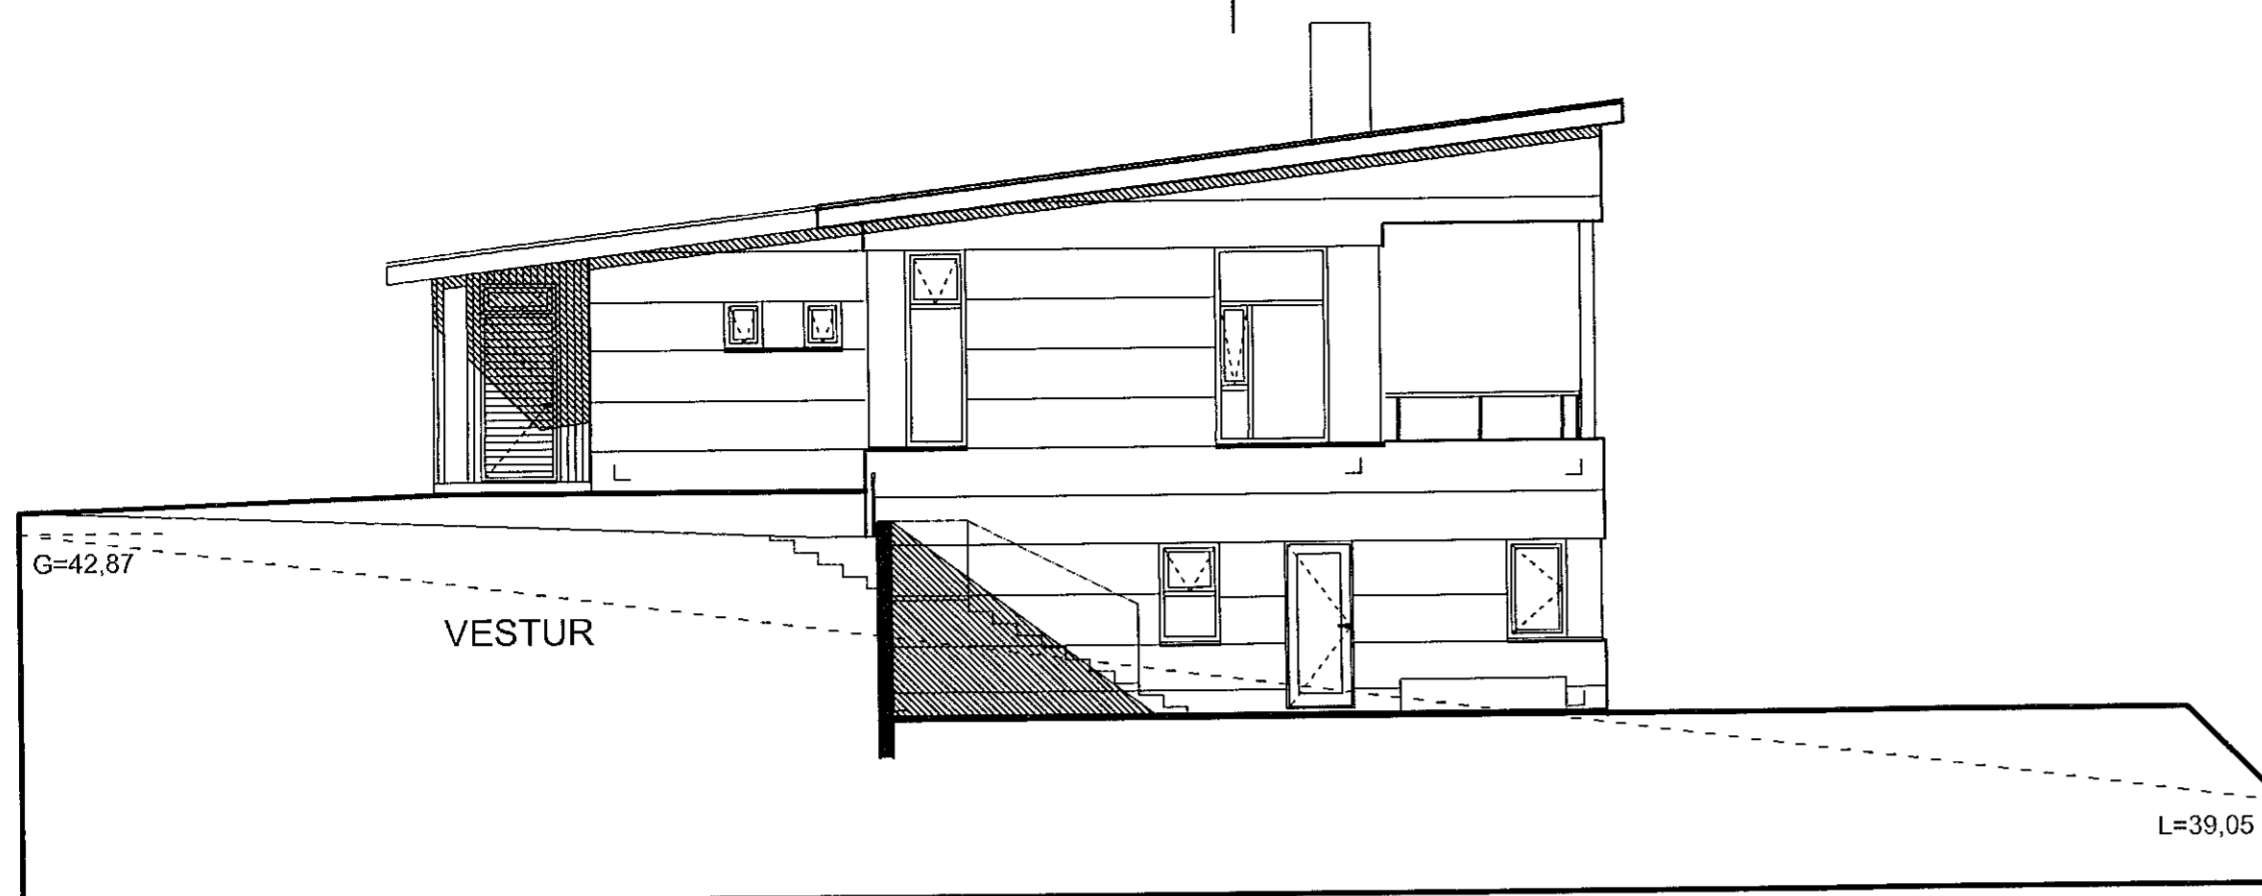

Völuskarð 11
Hafnarfjörður
Útlit

Hannað / teiknað : ff Verknúmer : 2001
Mælikvarði : 1/100 Dagsetning : 26.05.2020

Teikn.nr. 103 A

Aðalhönnuður : *Fríðrik Friðriksson*
Fríðrik Friðriksson arkitekt FaI, Kt: 211256-4519

Studio F - arkitektar

Kelduhvammur 6, 220 Hafnarfjörður
Kt: 430707-1670 S: 571 0202 / 864 9610 Netf: studiof@islandia.is