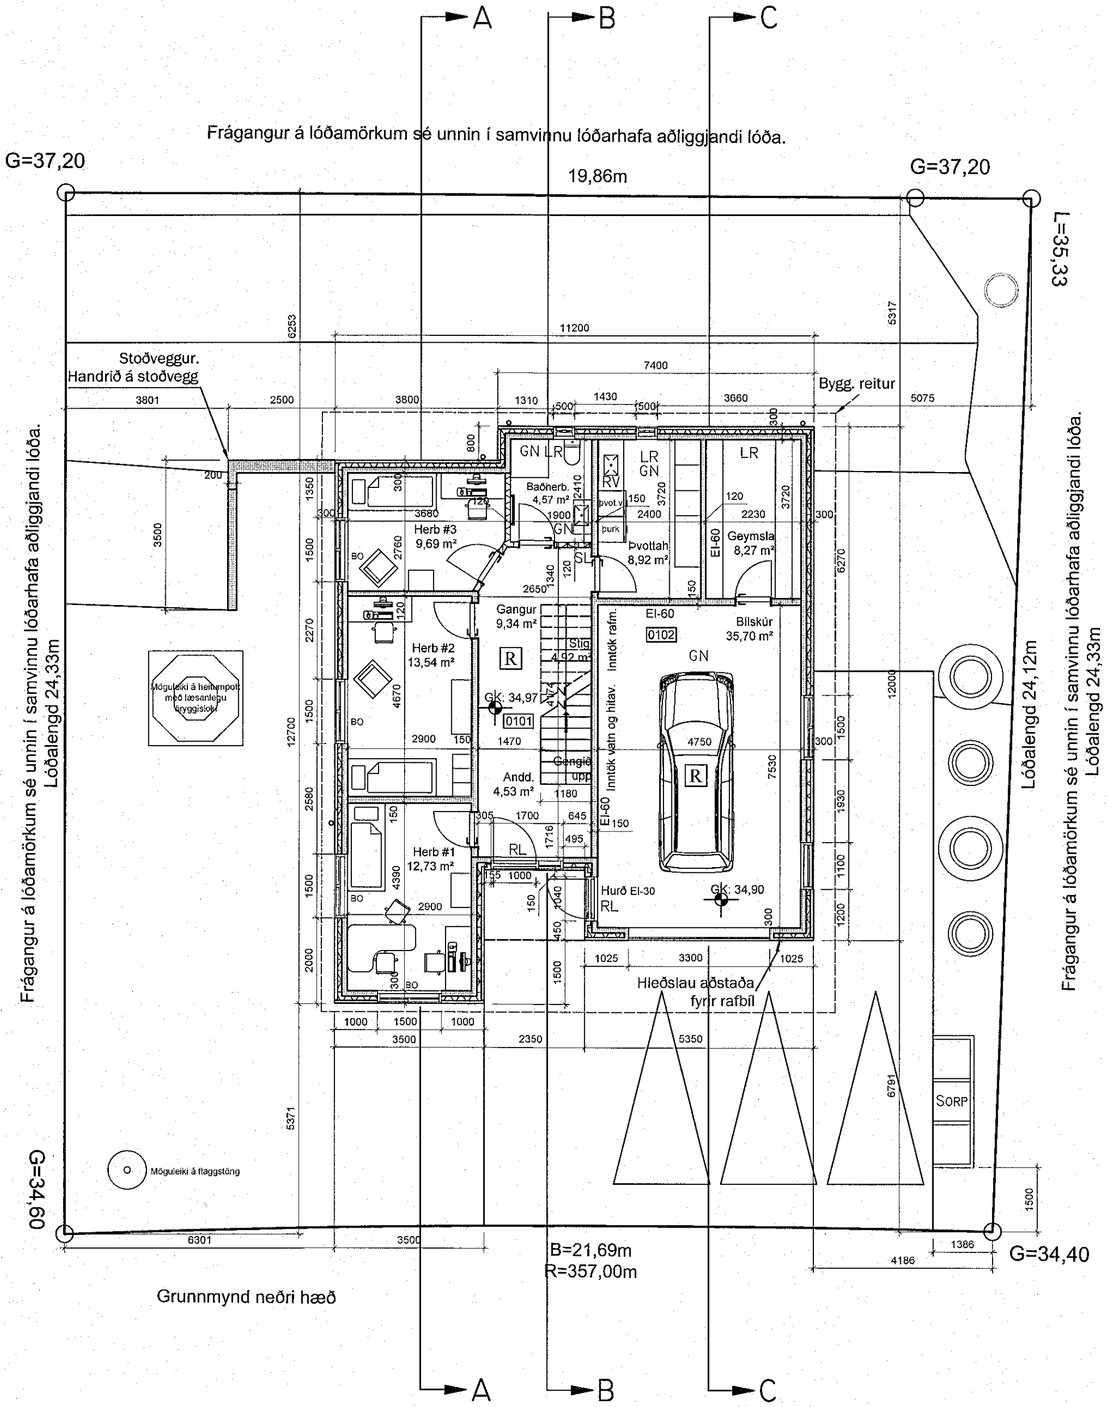

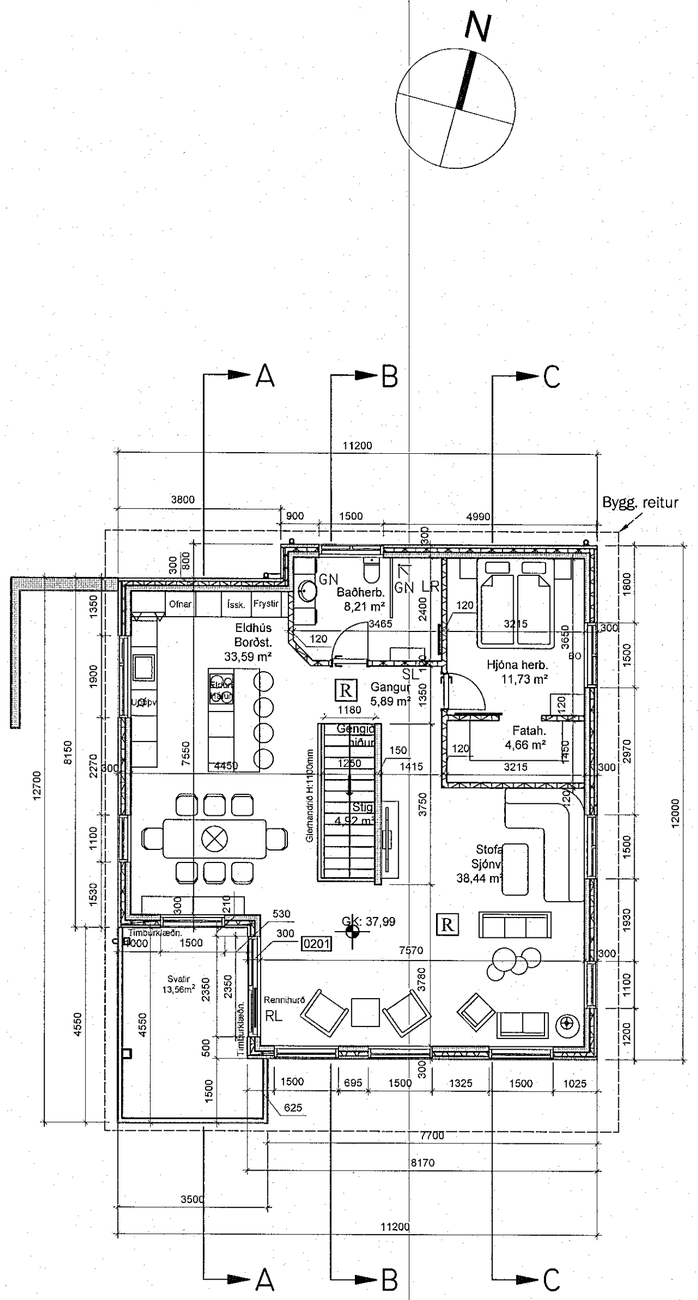

Samþykkt þann
08. FEB. 2023
Byggingarfulltrúinn í Hafnarfirði

Skýringar:

RÝMINGARLEIÐ RL
BJÖRGUNAROP BO
REYKSKYNJARI R
SLÖKKVITÆKI SL
GÓLFNIÐURFALL GN
RÆSTIVASKUR RV
LOFTRÆSTING LR
FORSTEYPTIR ÚTVEGGIR
FORSTEYPTIR INNVEGGIR
LÉTTIR VEGGIR
VIÐARKLÆÐNING

Verkheiti: Glimmerskarð 9, 221 Hafnarfirði

Verkhluti: Grunnmyndir hæða

Dags: 16.5.2018

Mkv: 1:100

Hannað: Sveinn Hallgrímsson
Teiknað: Sveinn Hallgrímsson

Teikninganúmer: G9-99-01-02

Blaðstærð: A2

BREYTINGARSAGA

ÚTG	LÝSING	DAGS	SAMÞYKKT
1	Byggingarnefndarteikning	16.5.2018	ÁII/SH
2	Reyndarteikning	11.1.2023	ÁII/SH

Breyting 1.11.2023:

Pallur tekinn út af teikningu.
Sorptunnuskýli fært til vesturs.

Sveinn Hallgrímsson
KT: 221167-5469
Byggingarfræðingur BFÍ
Heimilisfang: Ósabakka 7, 109 Reykjavík
Sími: 8611000
Netfang: sveinn.hall@gmail.com