

Einhalla 6° þak með hækun til suðurs samkvæmt skilmálum.

A-A (1 : 100)

Hæðarlína neðriþak punkts samkvæmt skipulagi K=41,20

K=40,87

TVÖFALDUR BRÆDDUR PAPPÍ ICOPAL EÐA SAMBÆRILEGT

K=42,89 Hæðarlína efriþak punkts samkvæmt skipulagi

K=42,21

Hæðarlína efriþak punkts samkvæmt skipulagi

2x8mm hert og samlímt gler H: 1100mm


Einangrun í lofti herbergis undir svölum

Flot í gólfi yfir gólfhitalagnir (100mm)

Flot í gólfi yfir gólfhitalagnir (70mm)


100mm plasteinangrun undir plötu

C-C (1 : 100)

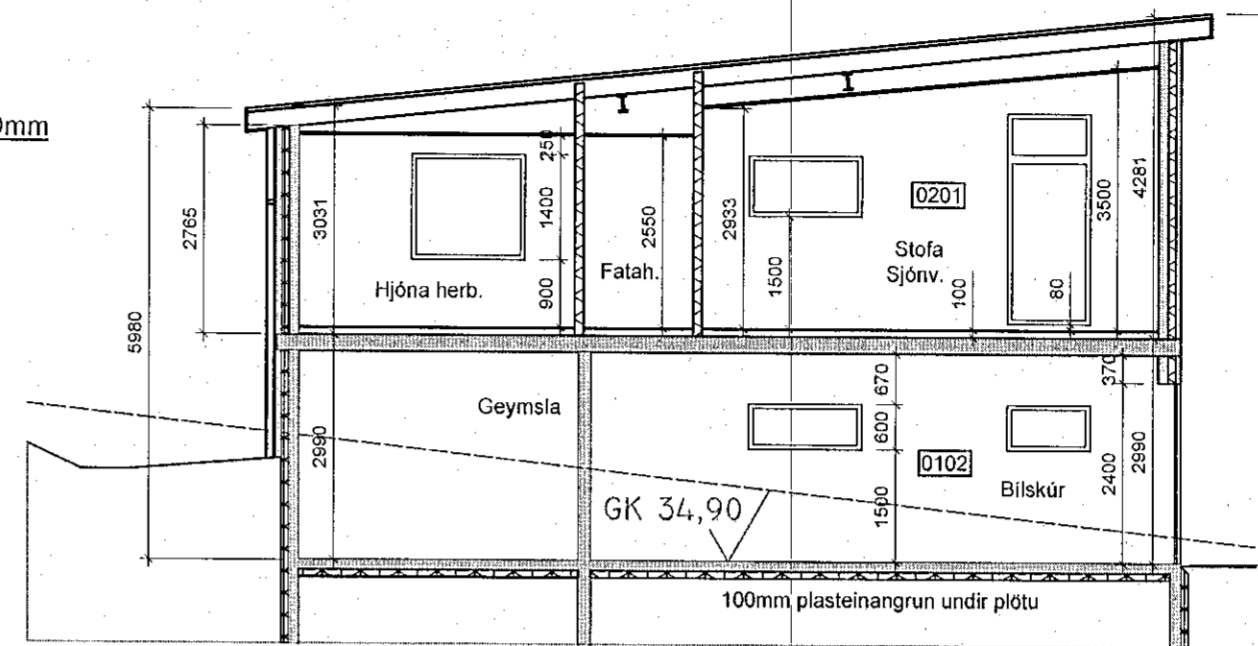

B-B (1 : 100)

Niðurtekið loft Hljóðeinangrandi loftaklæðning.

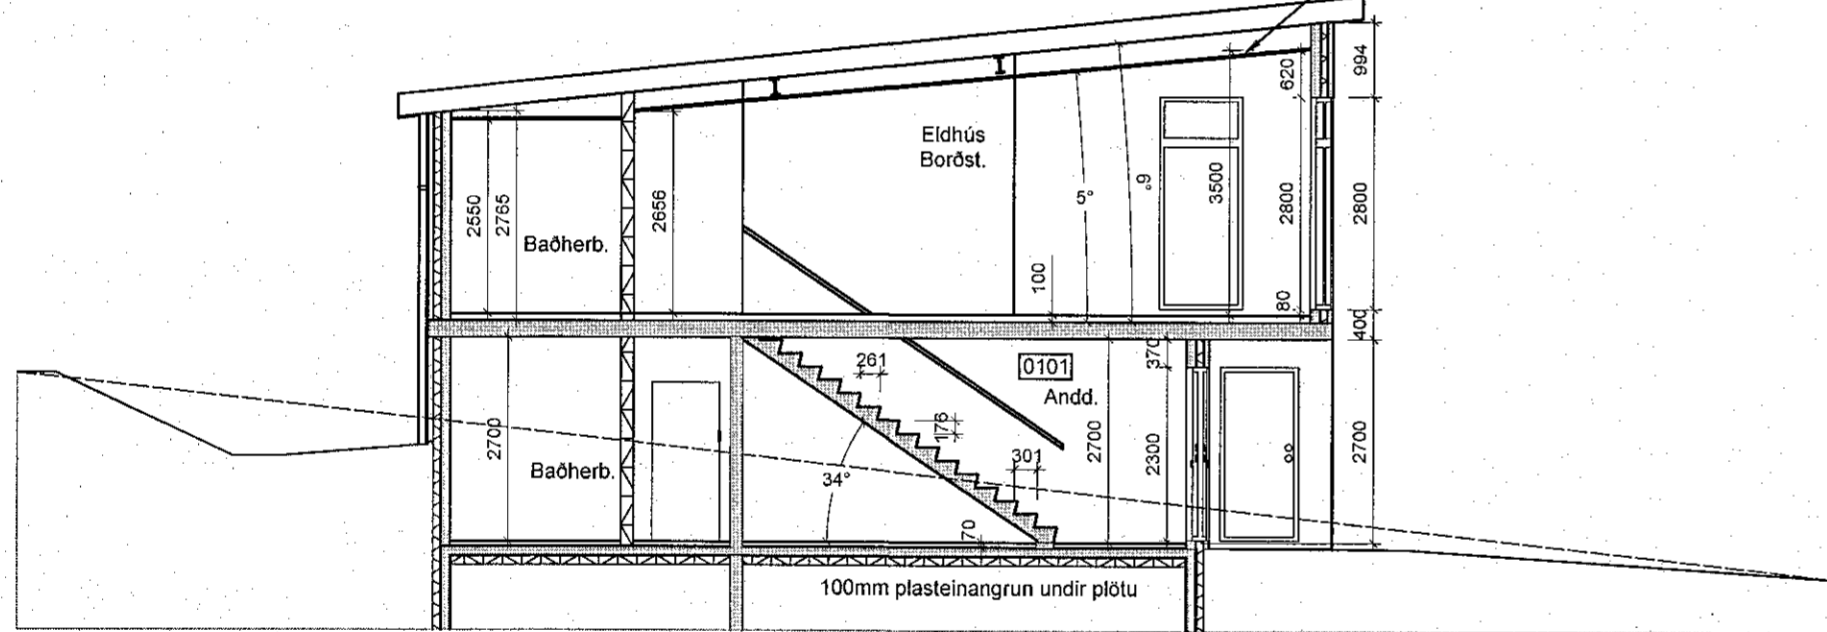

Útlit við lóðarmörk vestur

G=37,20

G=34,60

Handrið og fallvarnir, sjá sérupprætti

Samþykkt þann 08. FEB. 2023

Byggingarfulltrúinn í Hafnarfirði
Sveinn Þorvaldur

Skýringar:

- RÝMINGARLEIÐ RL
- BJÖRGUNAROP BO
- REYKSKYNJARI R
- SLÖKKVITÆKI SL
- GÓLFNIÐURFALL GN
- RÆSTIVASKUR RV
- LOFTRÆSTING LR
- FORSTEYPTIR ÚTVEGGIR
- FORSTEYPTIR INNVEGGIR
- LÉTTIR VEGGIR
- VIÐARKLÆÐING

Verkheiti: Glimmerskarð 9, 221 Hafnarfirði

Verkhloti: Sneiðingar A, B, C & D

Dags: 16.5.2018

Mkv: 1:100

Hannað: Sveinn Hallgrímsson

Teiknað: Sveinn Hallgrímsson

Teikninganúmer: G9-99-01-04

Blaðstærð: A2

BREYTINGARSAGA			
ÚTG	LÝSING	DAGS	SAMÞYKKT
1	Byggingarnefndarteikning	16.5.2018	Áll/SH
2	Reyndarteikning	11.1.2023	Áll/SH
3			
4			
5			
6			

Sveinn Hallgrímsson
KT: 221167-5469
Byggingarfræðingur BFÍ
Heimilisfang: Ósabakka 7, 109 Reykjavík
Sími: 8611000
Netfang: sveinn.hall@gmail.com

Sveinn Hallgr.

Breyting 1.11.2023:

Handrið á svölum er úr hertu tvöföldu samlímtu gleri í stað stálhandriðs, pallur tekinn út af teikningu.