




Samþykkt þann
 08. FEB. 2023
 Byggingarfulltrúinn í Hafnarfirði
 Miklur Þorvaldur

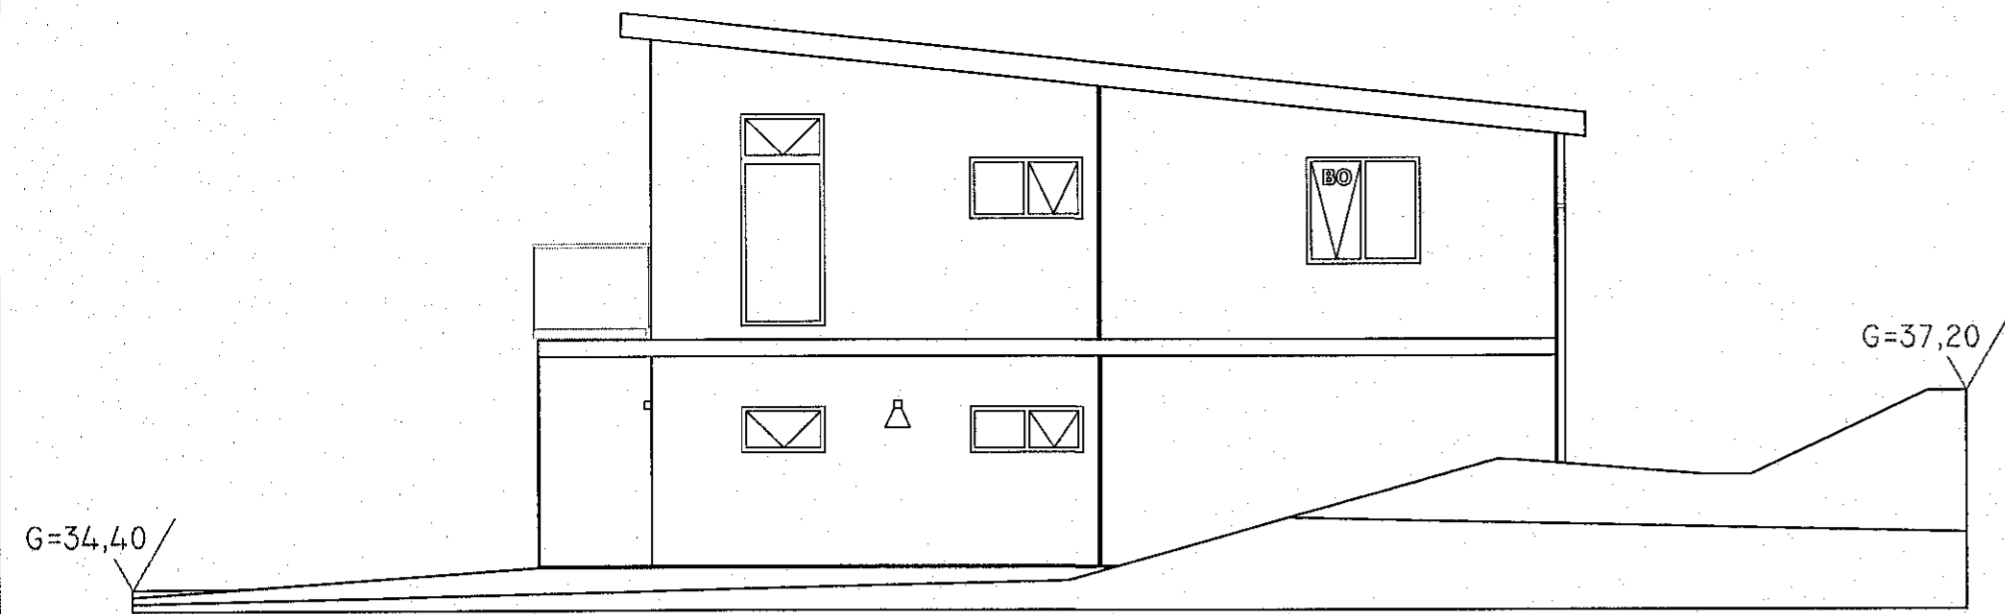


Austur Mkv. 1:100
 Glimmerskarð 9

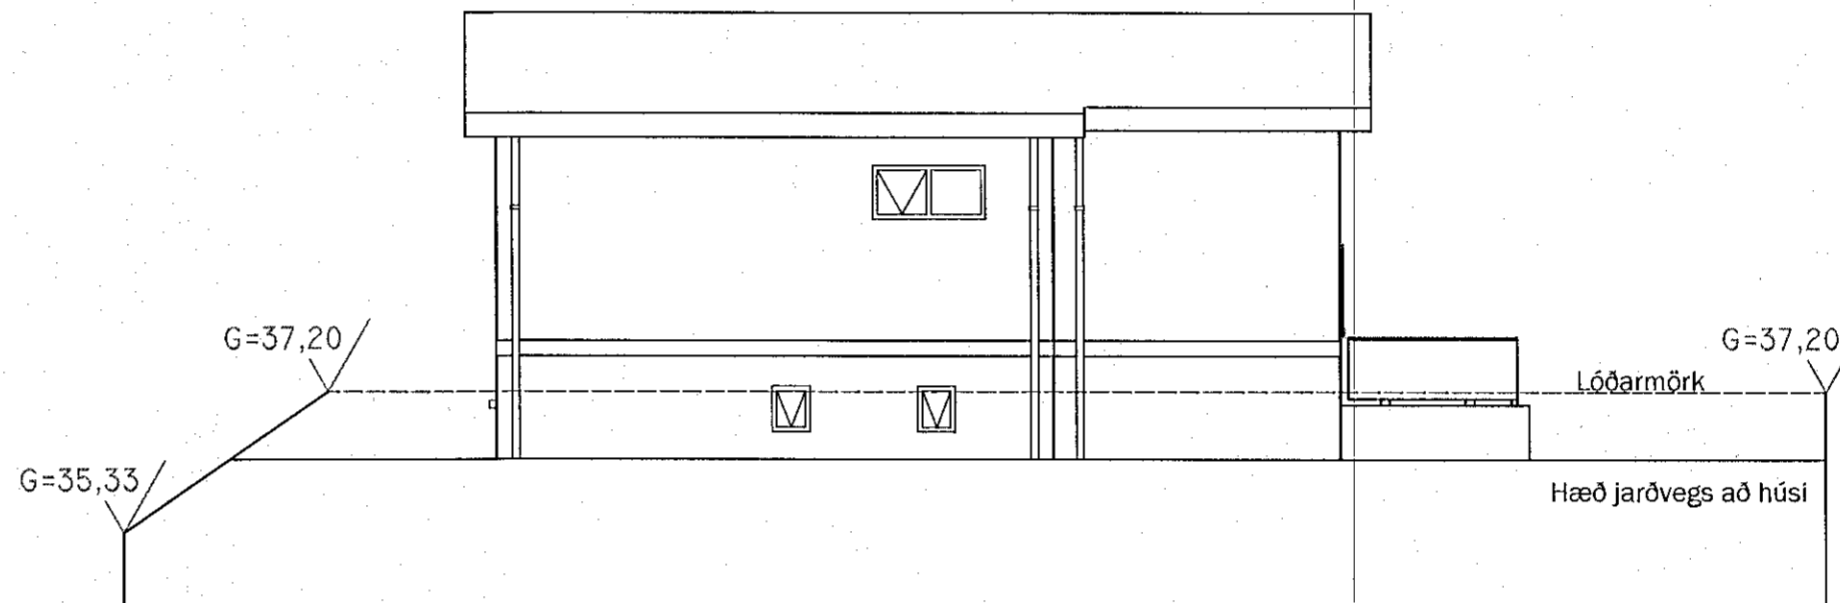

Norður Mkv. 1:100
 Glimmerskarð 9

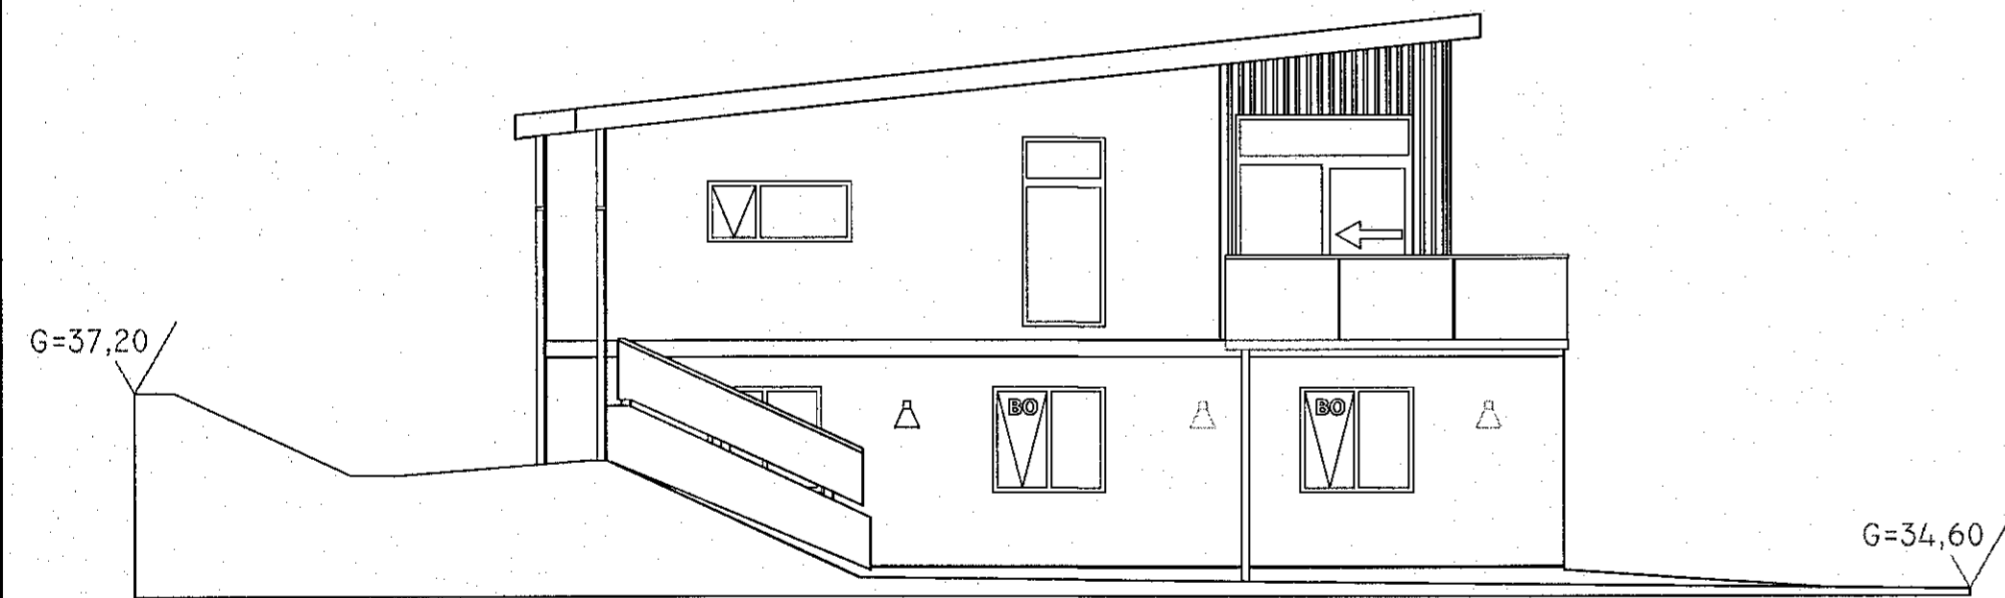

Vestur Mkv. 1:100
 Glimmerskarð 9

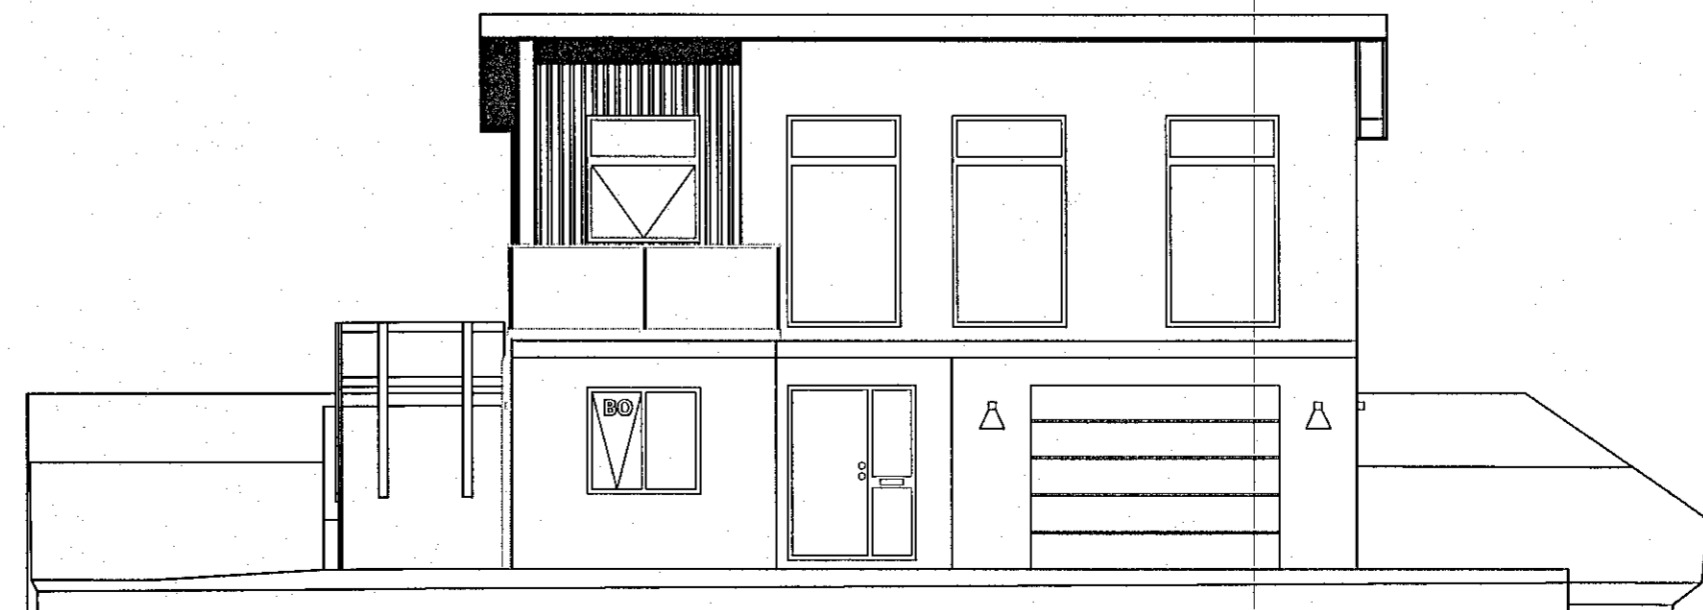

Suður Mkv. 1:100
 Glimmerskarð 9

Skýringar:

Breyting 1.11.2023:

Handrið á svölum er úr hertu tvöföldu samlímdu gleri í stað stálhandriðs, pallur tekinn út af teikningu.

Verkheiti: Glimmerskarð 9, 221 Hafnarfirði

Verkhliuti: Útiit áttir

Dags: 16.5.2018

Mkv: 1:100

Hannað: Sveinn Hallgrímsson
 Teiknað: Sveinn Hallgrímsson

Teikninganúmer: G9-99-01-05

Blaðstærð: A2

BREYTINGARSAGA

ÚTG	LÝSING	DAGS	SAMPYKKT
1	Byggingarnefndarteikning	16.5.2018	Áll/SH
2	Reyndarteikning	11.1.2023	Áll/SH
3			
4			
5			
6			

Sveinn Hallgrímsson
 KT: 221167-5469
 Byggingarfræðingur BFÍ
 Heimilisfang: Ósabakka 7, 109 Reykjavík
 Sími: 8611000
 Netfang: sveinn.hall@gmail.com

Sveinn Hallgr.

Stærð allra björgunaropa
 verður að lágmarki
 (b) 620mm x (h) 1250

Frágangur á lóðarmörkum unnin í samvinnu lóðarhafa aðliggjandi lóða.