




ÚTLIT SUÐURHLIÐ 1:100

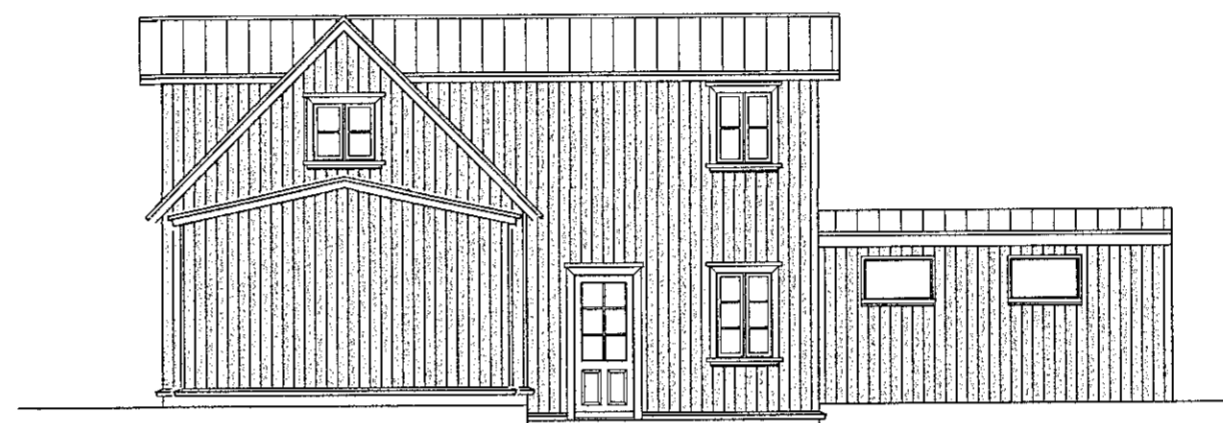

ÚTLIT AUSTURGAFL 1:100

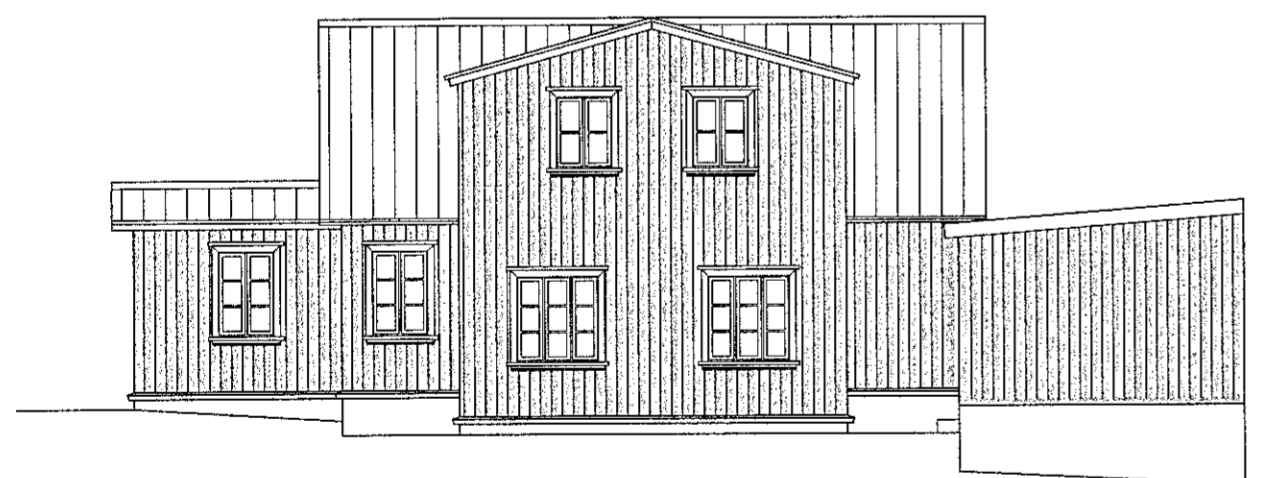

ÚTLIT NORÐURHLIÐ 1:100

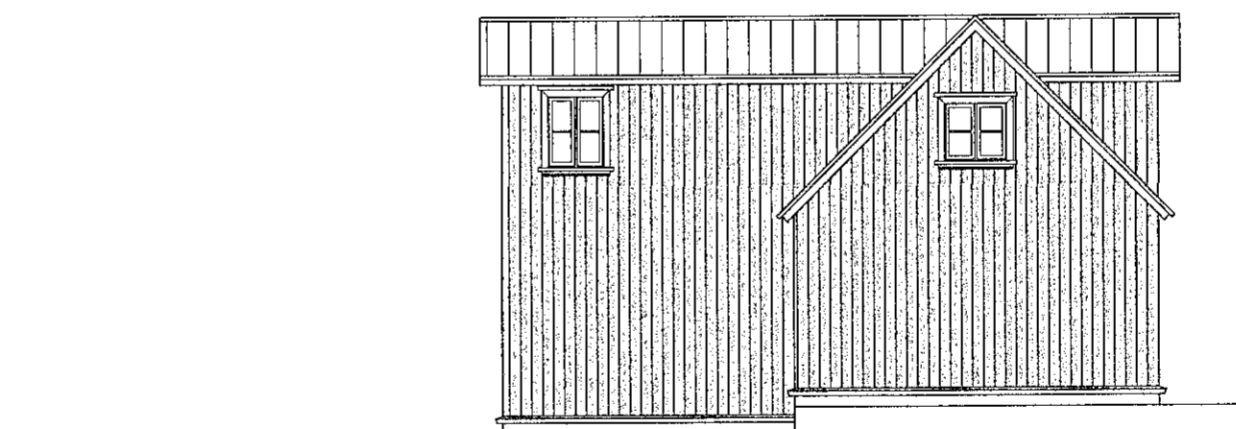

ÚTLIT VESTURGAFL 1:100

Norðurbraut 25b, Hafnarfirði A2 blað 2 af 4

Reyndarteikning 379.02

Útlitsmyndir

Breytt: Dags: Lýsing:

Hannað: PVB Teiknað: ÓP Dagsett: 11.07.2022 MKV: 1:100

*PBJ*

060346-2249



PÁLL V. BJARNASON ARKITEKT FAÍ  
 ÓLÖF PÁLSDÓTTIR ARKITEKT  
 HÖNNUN · RÁÐGGJÖF · ENDURBYGGINGAR

HAFNARSTRÆTI 19 KT. 431005-0690  
 101 REYKJAVÍK SÍMI: 5789880, 8219880  
 www.p-ark.is p-ark@p-ark.is