


Grunnmynd efri hæðar, millipallur

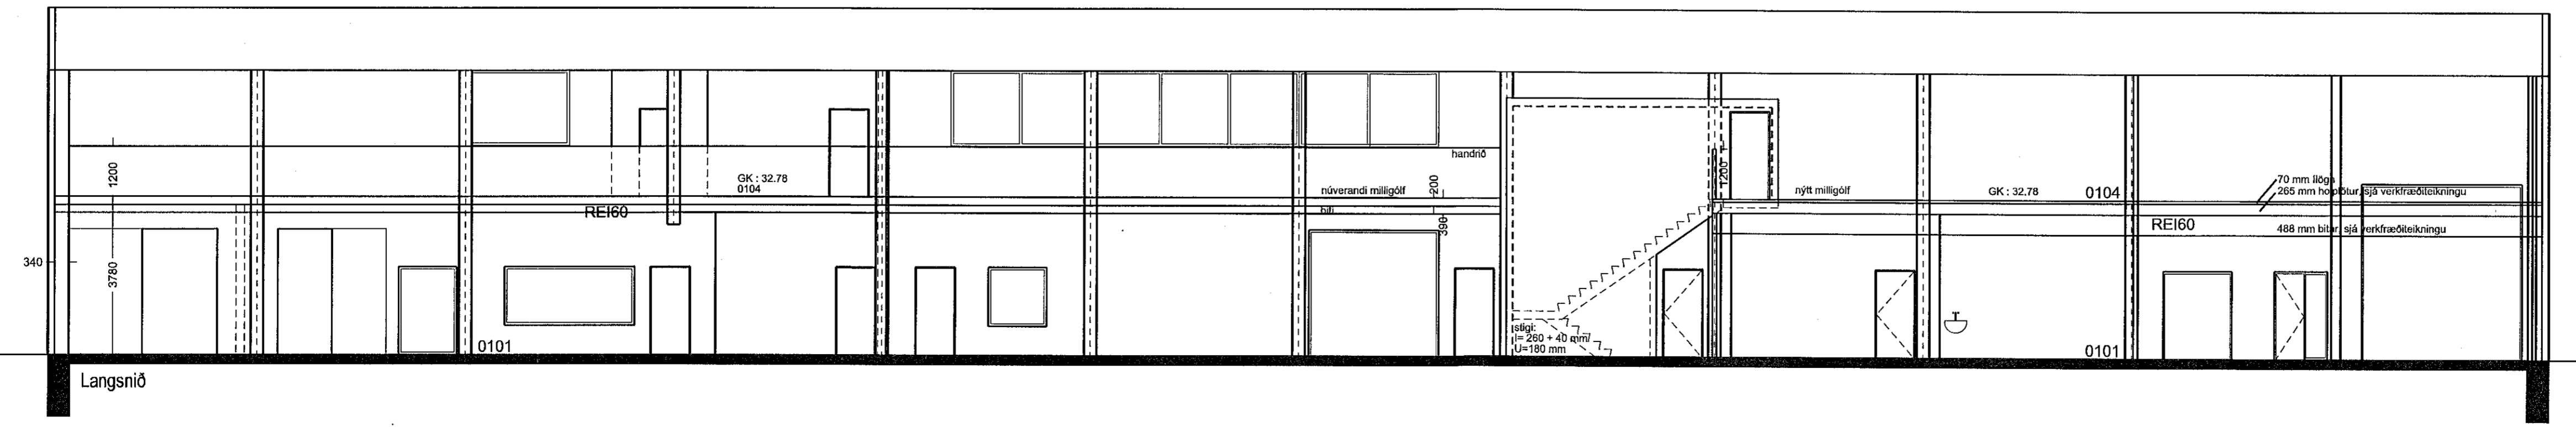

SHS
18.01.2022

HEILBRIGÐISEFTIKLIT
HAFNARFJARDAR-
OG KÓPAVOGSSVÆÐIS
Gæðatorgi 5 - 2. hæð
19/2 2022

BREYTINGAR:
Rýmsnúmer sett linn 16.08.2007.
Þjófvarnarspenn, brunavarnarspenn og texta breytt 27.09.2007. Brunavarnartexta breytt og hurð færð 11.02.2008.
Lýftarahlésla og neyðarstúrta færð, kvörnum færð, hurðum og brunavarnarkringum á nýju kvörnumsvæði breytt, hurð á verkstæði bætt við, lager kerfi minnar, vallasvæði og vinnusvæði stækka, texti þefarður í samræmi við breytingar á grunnmynd 14.09.2009.
Millipallur stakkaður (0104). Staðsetning spennustöðvar HS orku sýnd (HS orka mun selja um byggingarleið fyrir stöðinni), innra fyrirkomulag breytt. Skráningartölfa breytt. 29.10.2009.
Tjaldskjál fyrir síð hætt við, teita um úrvegg og skráningartölfa breytt 25.01.10.
Texta og BO í tjaldskjál breytt í maí 2010.
Breytingar 02.02.2021: Millipallur stakkaður tvo vallasalur á efri hæð stakkar og gerður svalir sem þjóna sem flötaleið af millipalli. Innra fyrirkomulag er breytt. Verkstæði er flutt, kaffistofa flutt og stakkað, geymskur af efri hæð fluttar niður og mólanarými flutt. Lager fýst í annað húsnæði og vallasalur niðri stakkar. Hléstúðir fyrir lýftara verður í nýju lagerhúsi og rými fyrir mótöku rýmjar. Bætt er við stiga sem þjóna sem flötaleið með tengingu út.
Breytingar 19.11.2021: Fallið er frá brunalokun við nýjan stiga og lokaðan gant út frá stiga. Fallið er frá snyrtingu við mólanarými, fallið er frá flutningi verkstæðis, fallið er frá breytingu vaktarbergis, fallið er frá kaffistofu þar sem verkstæði verður óbreytt gerð vandi í kaffistofu í nýrri hæð byggingu.
Breytingar 11.02.2022: Op milli hæða leiðrétts. Vegg og hurðum milli hreina og óhreina svæða bætt linn á teikningu. Vaskar merktir í samræmi við aðgangsmóðir frá heilbrigðisvetilum.

BREIÐHELLA 2, HAFNARFIRÐI.

Grunnmynd efri hæðar og langsnið		teikning nr.
malikvarði	1:100	100.01
teiknað	Br. 11.09.07. Br. 30.10.09.	dagsetning
hh. sá. sr.	Br. 25.01.10. Br. 10.02.21.	20.07.07.

HÚS OG SKIPULAG, BOLHOLTÍ 8, 105 REYKJAVÍK, SÍMI 511 1099 og 894 7040.
Hildgunnur Haraldsdóttir F.Á.Í. kt. 080654-4219 husogskipulag@simnet.is
Sverrir Ásgeirsson hönnuður. *Sverrir Ásgeirsson*