


LÝSING HÚSS
Að Breiðhella 2, Hafnarfirði er atvinnuhúsnæði fyrir framleiðslu Beigplasts ehf. Lóðin er 4.919,0 m², á lóð eru 36 bílastæði og af þeim er einn fyrir tveggja hjóla. Vegna samleiðingar fyrirtekið er sótt um stækun á milliþalli o.fl.

Hústu stærðir eftir breytingu:
LÓÐ: 4.919,0 m²
Síð flatarmál 1. hæðar: 1.684,2 m²
Brúttóflötur milliþalls: 699,3 m²
Nettóflötur milliþalls: 2.382,5 m²
Nýtingarhlutfall á lóð: 0,485

Húsið er stálgrindarhúsið og þrátt skrifstofuhúsið úr steinsteypu.
Sökkjar og bótnaflata eru úr járnþrátt steinsteypu. Sökkjar eru einangraðar að utan með 50 mm steini.
Óveggjar stálgrindarhúsið eru úr 2-stöð og 150 mm steini, klæddir að utan með köðretri grári málmklæðningu með smúðslinu og að innan með hvítri málmklæðningu. Aðalflög skemmu er í þessari tegund smúðslinu (þaki og stálgrind) fyrir vegg. Kröflum er skilad í sökkja undir göllum og í tvo steypta þvervegg. Skrifstofuhúsið er einangrað að utan og klætt með sléttum flötlaðum málmplötum. Allir gluggakarmar eru úr anódiserubáttli að utan og hurðir eru í sama flötlaða lit og stálsteypubreyting.
Sæmna frá 2021 var samþykkt stækun milliþalls, borðarvirkni stálstólur og bitar og gólf úr höpplötum með 70 mm lágri, sjá verkfræðingarnir. Einnig var samþykkt nýtt stígað og svarir, en svarirnar eru úr fyrir byggingarrett. Svarirnar tryggja viðbótar flötlað af milliþalli. Svarir verði úr stáli, svalahandrið 120 cm hátt úr hertu gleri og svalagólf RE130.
Í nóvember 2021 er fallið frá brunaveggjum og gangi út við verkstöð, því fallið var frá flutningi þess.
Þök eru lítt hallandi, klædd vottulóm duki og einangrun skal stækast kröfur um einangrunagildi. Í þakfloti skemmu eru átta smákröfur sem jafnfraunt gefa aflgjafi. Skrifstofubakar er með undirskornni einangrun ofan á steypu, klætt duki og helliflag.
Norðan húss er skýl fyrir hrafnsól og eldnisgymla. Það er byggt úr stáli, veggir klæddir krossvöl, þakið er klætt tjaldúki í flokki 1. Hrafnissálbón er úr duki í flokki 1 og í þeim er geymt polypropylen hrafnískom.
Inntak veiktostofnana og tæknirými eru í sér rými nærri aðalhurð í skemmu. Gólfhitakerfi er í skrifstofuhúsinu en í skemmu er hitað með hitabúsurum. Varmi útblásturstúts frá vélslar verður notaður til að hita ferkt innblásturloft.
Í vélslar verður undirþrjúgjar gægvart öðrum hlutum hússins vegna óttugs undir þaki og jafnfraunt verður óttug frá hallum við vélur. Innblástur verður um varmskotti á lagarsvæði og í heild verður fyrirþrjúgjar á húsinu gægvart umhverfinu.
Bakar eru undir vélum. Óflötugæymir véla er tengdur gjöflötum háðarösa. Óflötugja verður í fráveitkerfi. Glusastanna verður geymd í tjaldskýli. Notaður glussí er flögur af úppáðingum ehf.
Hjúðvél: Vélar verði á dempanði þakum þar sem við á, til að draga úr hávaða og ttrngi. Þessari stálstólur í lofti verði gataðar á hlöðum svo hjóðdempanstúllur verði um 0,8 á tóbóluninu 250 til 4000. Kvörnum verður í lokumum herbergjum.
Íðnaðarhúsnæði: Verði starfsleyfisráð starfsemi samkvæmt lögum um matvæli nr. 93/1995 m.s.b. og/ölu lögum um höfudslátt og mengunavarnar nr. 7/1998 m.s.b. í húsnæðni ber rekstrarátt að alla starfsleyfis heilbrigðisráðgjafar Hafnarfirðar- og Kópavogssvæða.
BRUNAVARNIR
Eftirfarandi brunahönnun og brunavarnarþing er upplýð af Brunahönnun síl (mí nr. 21-108) í nóvember 2021 fyrir Breiðhella 2, Hafnarfirði, áður gæft af VSD árið 2020. Til grundvallar lausnum brunavarna vegna breytinga er byggingarreglugerð nr. 112/2013 og 30/2013 með stórt breytingum, grein 9.2.2. Íbúar h. Vardandi náðari lýsing á brunavörnum sjá í brunahönnunarskýrslu Brunahönnunar síl nr. 21-108.
Flökun og notkun byggingar
Byggingin er í notkunarflokki 1 skv. byggingarreglugerð. Um er að ræða þráttframleiðslu ásamt tengdri starfsemi.
Brunahönnun
Meginbrunahönn: Húsið er eitt meginbrunahönn, um 2382 m² en skiptist í nokkur brunahönn.
Heltbundin brunahönn: Skráðhúsið er sér brunahönn. Vélslar sem sér brunahönn á 3 trímur hæðum eru eitt brunahönn, um 2100 m². Tjaldskýli, um 30 m², er brunahönn frá byggingunni. Stjórnbergs vatnsúðakerfi er sér brunahönn. Starfsmannastofna og tæknirými er sér brunahönn, um 22 m². Verkstöð er sér brunahönn, um 47 m². Skrifstofu ásamt kaflastofu og fataherbergjum er sér brunahönn, um 110 m². Frítek og tækniskýli: Lyftarheðsla verður í nýju lagarsvæði að Breiðhella 4.
Burnarvirkni
Húsið er klætt og málgaflit eru a.m.k. RE160. Nýjar svarir verða a.m.k. RE160. Stálburarvirkni verður ekki endurséð að öðu í lofti.
Klæðningar
Klæðningar verða skv. ÍST EN 13501. Innviðsklæðningar milliþalla eru í flokki 1 (K1D B1-S1). Óveggjar og þök er klætt að innan með klæðningu í flokki A-s1-D0. Einangrun er steinull. Gólfgrú er í flokki CH-s1 í vélslöllum en flokk D-S1-s1 í skrifstofum og bórnigklefum. Undirhúsnæðingar eru í flokki A-s1-D0. Upphæging loft vegna a.m.k. B-s1-D0. Pakkaðningar eru í flokki B100f (D2).
Flötaleidir
Frá engum stað er lengra en 38 m í næsta útgang eða beint út en má lengst vera allt að 59 metrar skv. Byggingarreglugerð að telnu tililit til vatnsúðakerfi fyrir notkunarflokk 1. Lengsta flötaleidir erna átt í vélslar á eitt hæð er um 38 metrar og rekiner þvi 38 metrar. Ömur flötaleidir eru frá öllum hlutum vélslarar á báðum hæðum. Ömur flötaleidir frá efnu hæð er úr svarir. Í efnu vélslar eru meir 2-3 starfsmenn að jafnaði. Ömur flötaleidir eru frá verkstöð og kaflastofu. Flötaleidir skulu almennt binnar nýðarhúsum eða "push back" nema úr mjög fámennum rýmum. Þar getur verði búinn og snerit.
Brunavörðunarkerfi
Viðurkennt númerað brunavörðunarkerfi er í öllu húsinu skv. ÍST EN 54 og reglum HMS. Stjórnstöð og yfirflötmyndir er við inngang á skrifstofu. Kerfi verður tengt vinnsmátt viðskotið.
Loftfraskerfi
Loftfraskerfi skulu vera skv. 05428. Settar verða brunalaukur (a.m.k. E30-S1) í brunaskil. Þær skulu lokast við staðfest það frá brunavörðunarkerfi.
Slökktakerfi
Sjálfrátt vatnsúðakerfi er sett upp í allt húsið skv. NFPA 13. Ásettflöklar eru eftirfarandi skv. eðli háðnum: Vélslar og lager: EH 2, 16,3 mm/min yfir 185 m². Aðlaggandi lokad rými: EH 2, 16,3 mm/min yfir 185 m². Skrifstofur og kaflastofa: OH1. Vélslar undir nýju milliþalli: OH2. Stjórnstöð er í sér brunahönn í tæknirými sem er aðgengilegt utanfrá.
Reyklosun
Reyklosun frá vélslöllum er um átta reykklöpur í þaki sem hver um sig er 1 m². Hægt er opna helming þeirra miðlagt frá stjórnirni vatnsúðakerfi en þátt hluti reykklöpurna er úr auðberennanlegu plasti. Ömur rými eru almennt reykþétt um glugga og hurðir.
Brunasöngur og slökktakerfi
Brunasöngur skv. ÍST EN 671 eru í byggingunni skv. teikningum. Slökktakerfi skv. ÍST EN 3 skulu m.a. staðsett skv. teikningum, t.d. G 1. Létvato og 5 kg kobyra við rafmagnstólur. Slökktakerfi skv. ÍST EN 3 skulu sett upp af vörðunendum aðila. Staðsetning brunasöngur og slökktakerfi skv. ÍST EN 3 skulu tekið með tillit til þess gerðum skiltum.
Út- og neyðarlýsing
Út- og neyðarlýsing er í öllu húsinu skv. byggingarreglugerð, ÍST EN 50172 og öðrum tengdum stöðlum. Neyðarlýsing verður 3 lúx í slökktakerfi, handhöfum, handhöfum, handhöfum, tæknirými og innviðsklæðningu. Neyðarlýsing skv. "flötaleidir" (1 lúx) er í flötaleidum. Neyðarlýsing skv. "notkun svæðum" (0,5 lúx) er í vélslöllum og verkstöð. Útöis verða við alla útganga hússins.
Aðkomu slökktakerfi og slökktakerfi
Aðkomu slökktakerfi er góð hlögun í húsinu húsið frá Breiðhella. Slökktakerfi þarf hefur verit metin skv. Iðbólinum HMS og er um 4500 l/min þar af um 3200 l/min fyrir vatnsúðakerfið.
Eftirlit og viðhald brunavarnarkerfa
Þjónustumenn verður gerður um eftirlit og viðhald á brunavarnarkerfum hússins (vatnsúðakerfi, reykklöpur, brunavörðunarkerfi), handhúsum slökktakerfi og út- og neyðarlýsingum. Settal skv. eigð eftirlitkerfi brunavarna fyrir Beigplast ehf., Breiðhella 2.

SHS
18.01.2022
HEILBRIGDISEFTI
HAFNARFJARDAR
OG KÓPAVOGSSVÆÐIS
Garðatorgi 5 - 2010
Garð
17.01.2022

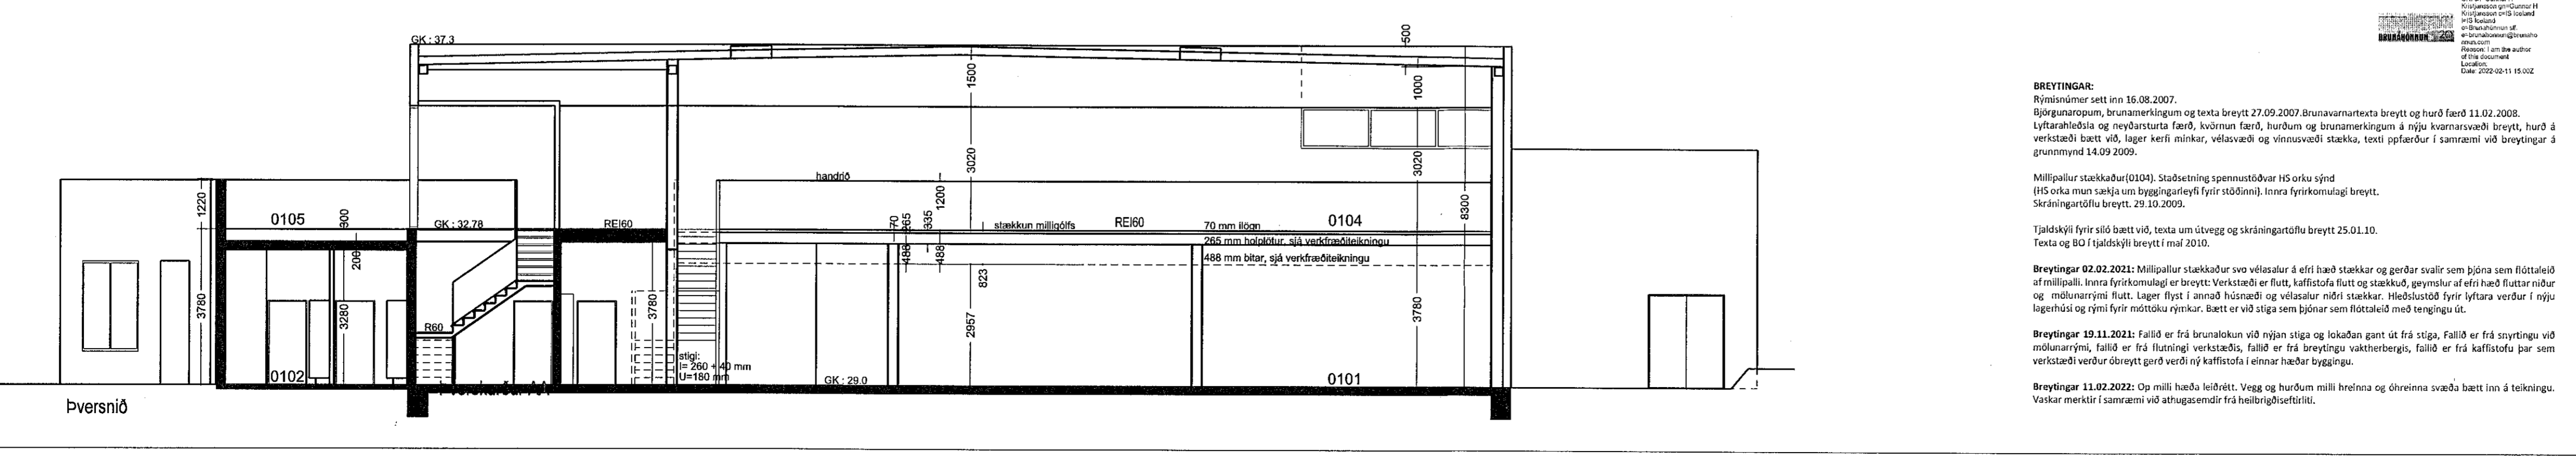

BREIÐHELLA 2, HAFNARFIRÐI.			
Grunnmynd neðri hæðar og þversnið		teikning nr.	
0105	0104	100.02	
málkvæði		teiknað	
1:100	hh. sá. sr.	Br.11.09.07. Br.30.10.09.	dagsetning 20.07.07.
HÚS OG SNIPLAG, BOLHOLTI 8, 105 REYKJAVIK, SIMI 511 1099 og 894 7040.		Hildgunnar Haraldsdóttir F.A.Í. kt. 080654-4219 husk@husk.is	
Sverrir Asgeirsson hönnuður.		Hildgunnar Haraldsdóttir	