


Sampykkt þann

01. MAR. 2023

Byggingartillit á milliherfirni  
*Selvar Þjornadóttir*

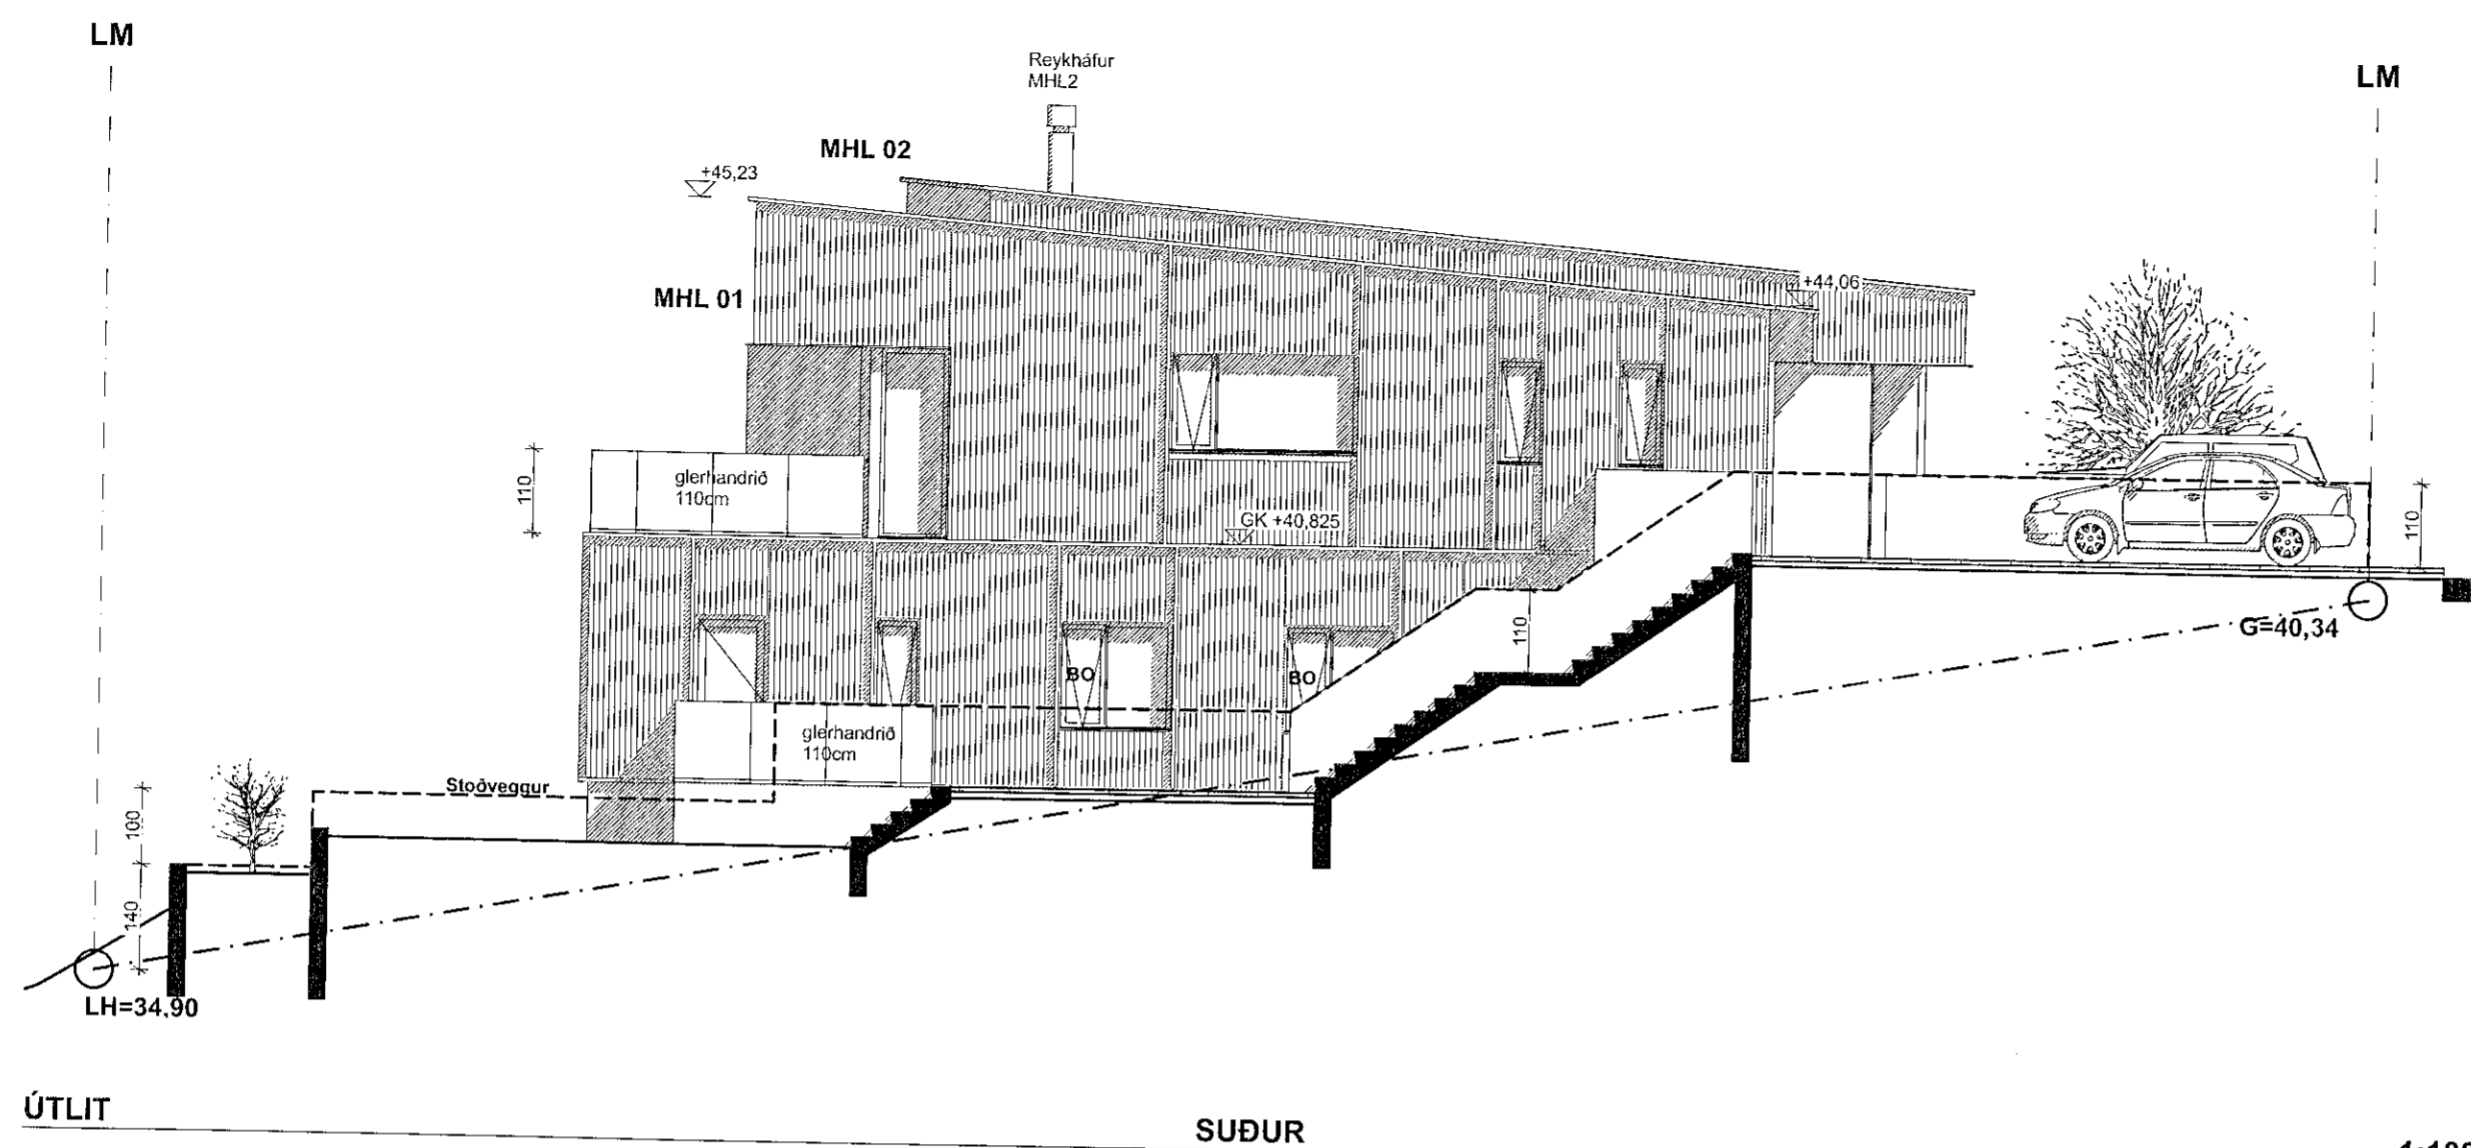

ÚTLIT

SUÐUR

1:100


Skýringar:

LR	Loftræsing	R	Brunamótstaða
GN	Gólfniðurfall	E	Öbrennandi
PNF	Þakniðurfall	I	Einangrun
PGL	Þakgluggi	C	Sjálflokandi
EV	Eldhúsvaskur	S	Reykþétt
HL	Handlaug	90	Dæmi um tíma í min.
RV	Ræstivaskur	HSL	Handslökkvitæki
BV	Borðónaðarvaskur	BO	Björgunarpop
TAV	Tækjavaskur	UT	Neyðarútgangur
SV	Skolvaskur	BS	Brunaslanga
		UY	Útoftun yfirþrýstings
Kóti:		RL	Reyklosun
GK	Gólfkóti	RL	Reykskynjari
L	Landkóti	o	Stigleiðsla
G	Gangstétt	o	Tvíburatengi
		!	Stjórnstöð
o	Frágengið gólf	!	brunavörðunarkerfis
o	Kóti frágengið gólf	o	Óruggt svæði
o	Lóðamörk	o	hreyfihamiaðra
o	Byggingarreitir	o	Berandi byggingarhlutar
o	Mörk	o	Létir byggingarhlutar
o	sérfanotareita	o	Gat í gólf

TEIKNING PESSI ER EIGN UNDRÁ EHF. HANA MÁ EKKI AFRITA MEÐ  
 NEIUM HETTI ÁN SKRIFLEGS LEYFIS HÖFUNDRAR. ÖLL MÁL SKAL  
 STAÐFESTA Á BYGGINGARSTAD VIÐ UPPHAF FRAMKVÆMDAR

_____	G
_____	F
_____	E
_____	D
_____	C
_____	B
_____	A

Ami/eldstæði bætt við (MHL 02) | FM | 21/02/23 A  
 Brýting: \_\_\_\_\_ | Alm.: Dags: \_\_\_\_\_ | Br: \_\_\_\_\_

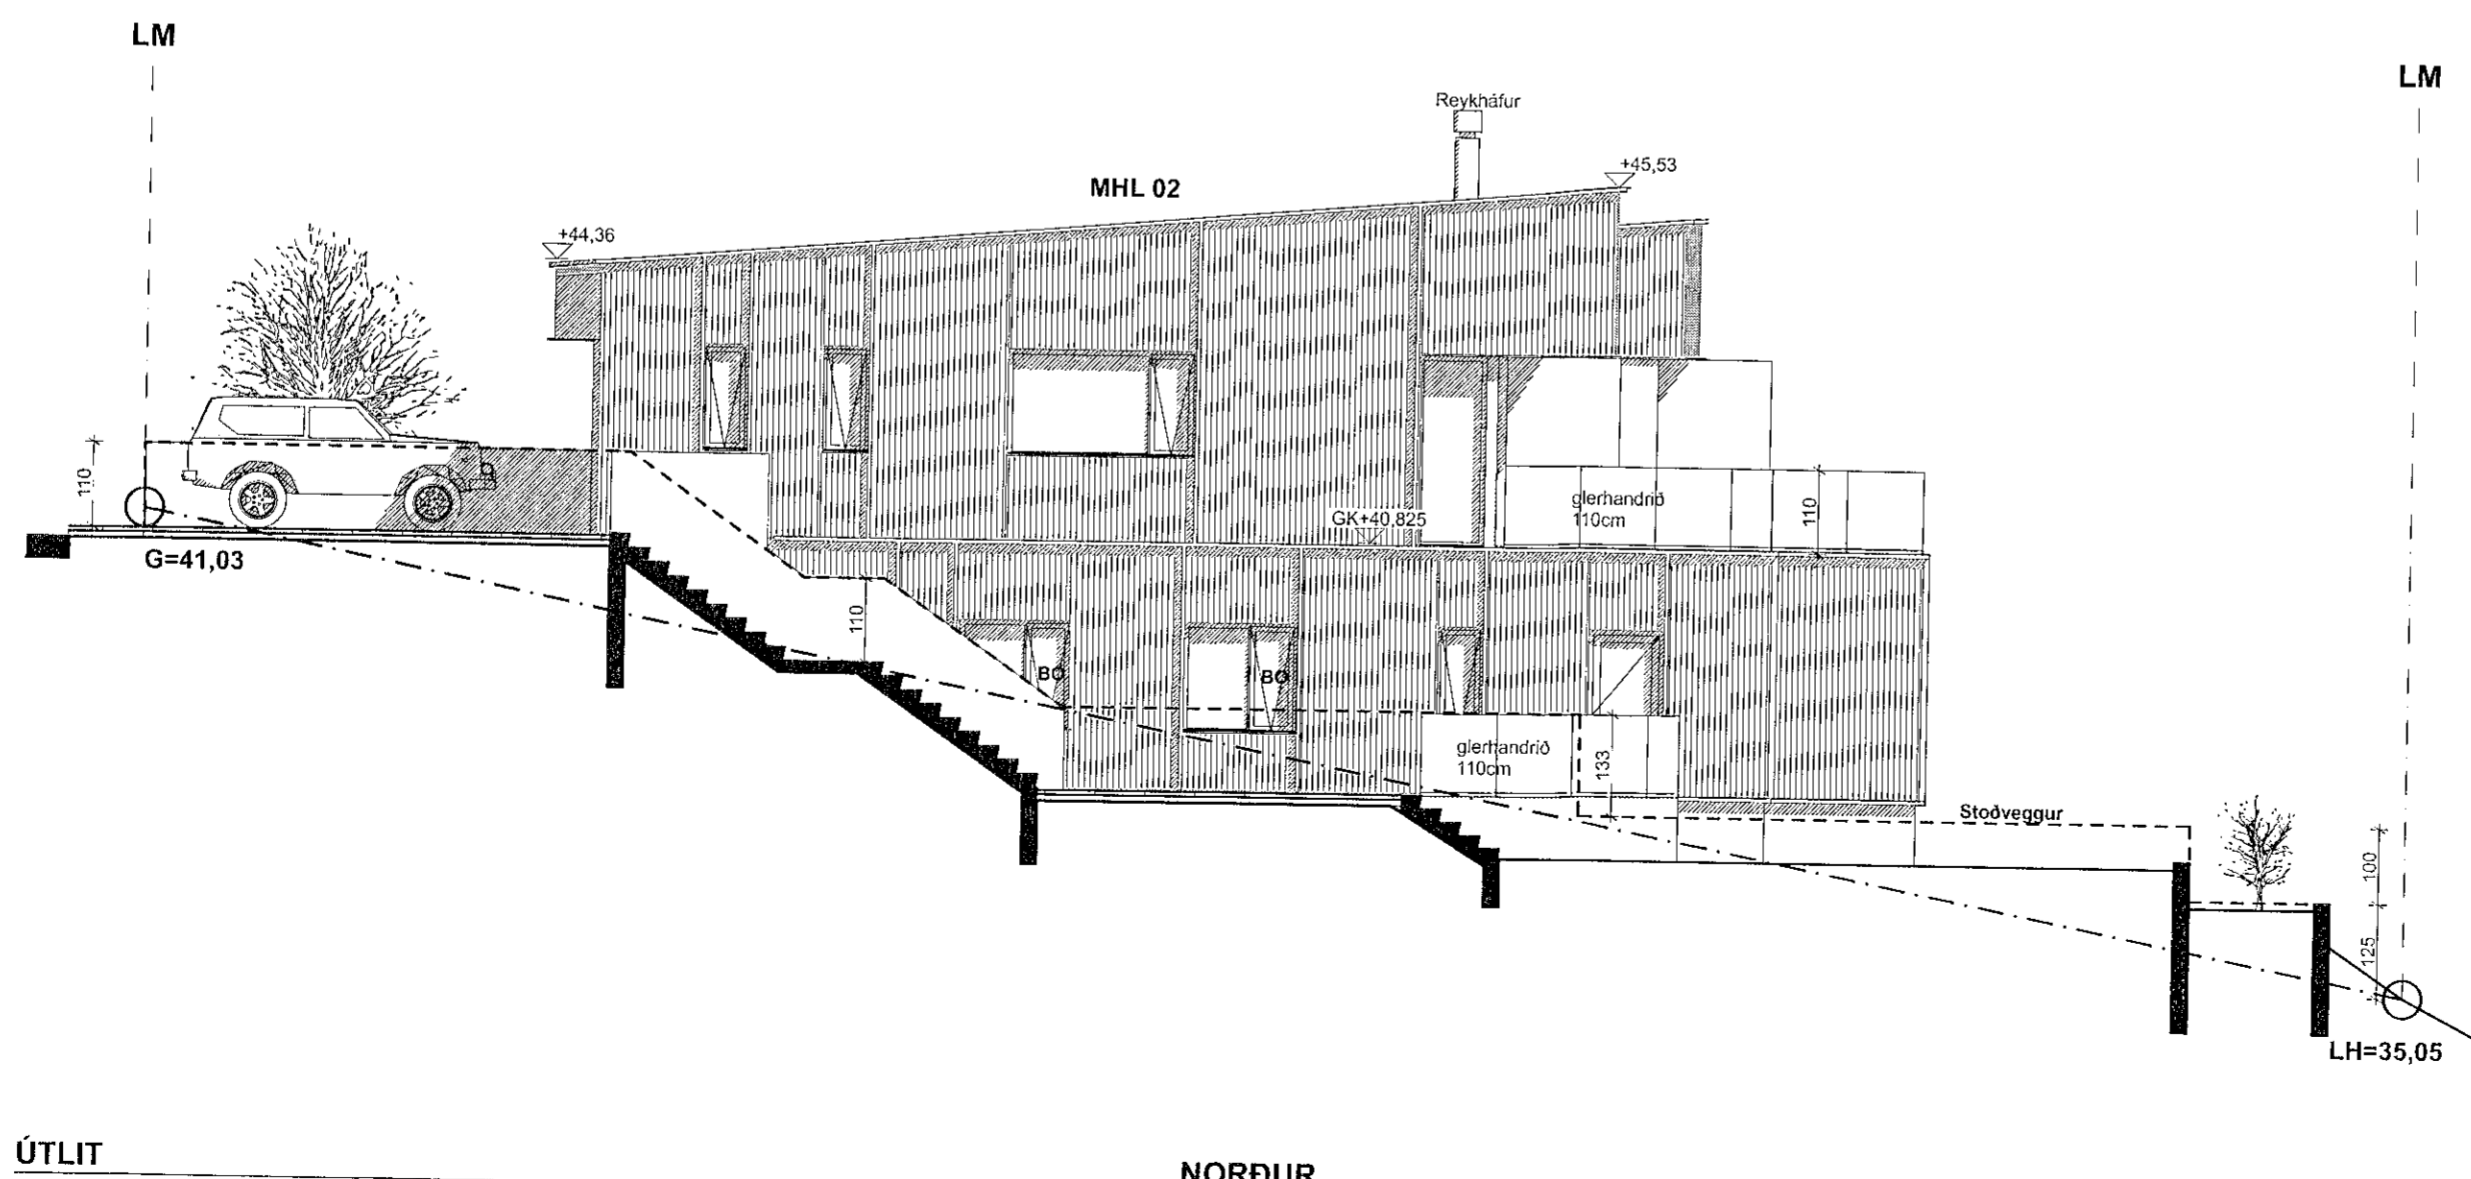

ÚTLIT

NORÐUR

1:100

**Völuskarð 14**

Útlit norður/suður

_____	Verk nr.:	_____
_____	Dags:	09.08.21
_____	Nkr.:	1:100

ADALUPPDRÁTTUR	_____
Fernando de Mendonça Kf. 100180-2439	Aðalhöfundur
Fernando de Mendonça Kf. 100180-2439	Höfundarstjóri

**UNDRÁ**

Undra ehf.  
 Kf. 52829-0620  
 Hverfisgata 105  
 101 Reykjavík  
 Ísland  
 www.undra.is  
 info@undra.is

Teikning  
**V14 -A -F -U -02-A**  
 bygg hluti fagsvið hönn. stig teikning hæð teikninga númer breyting