


GRUNNMYND 4. HÆÐAR

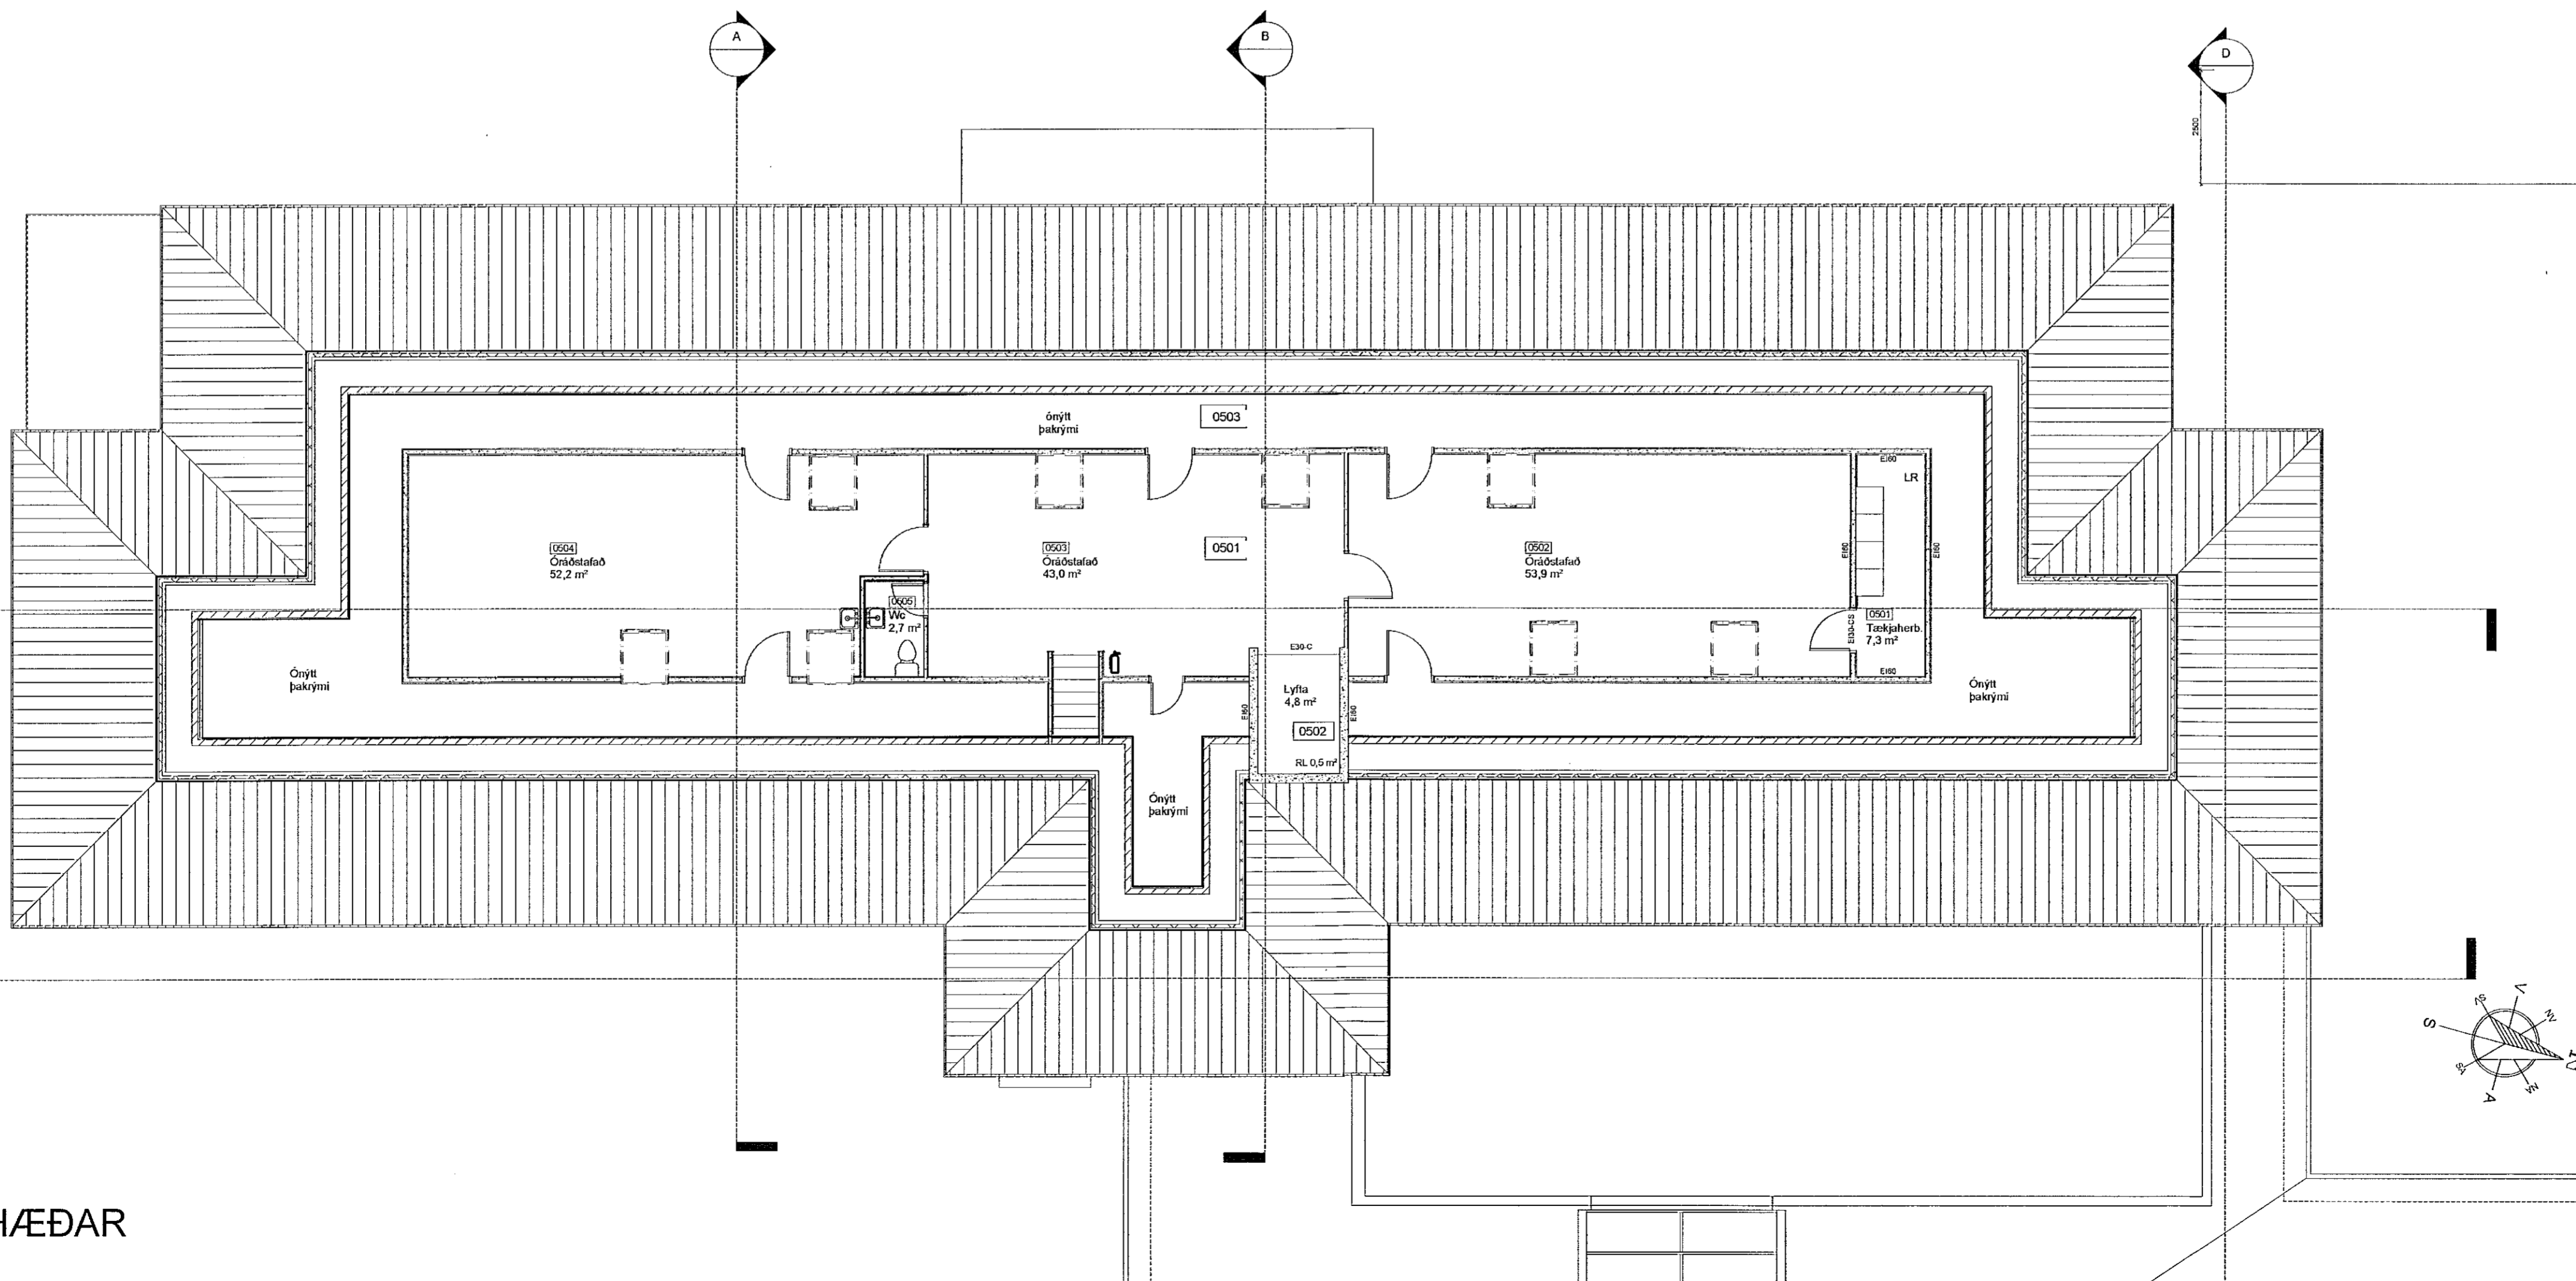

GRUNNMYND 5. HÆÐAR

D:  
C:  
B:  
A: REYNDARTEIKNINGAR 04.02.2022  
BREYTINGAR: DAGS:

3.3.2022  
HEILBRIGGISEFTIRLITS  
HAFNARFIARÐAR-  
OG KÖPAVAGSSVÆÐIS  
Gardabúi 3 210 Gardabú  
Sólvangur

SJH  
15.02.2022

SÓLVANGUR SÓLVANGSVEGI 2 HAFNARFIRÐI  
NÚVERANDI BYGGING VERK: 1916  
BREYTINGAR KVARÐI: 1:100  
DAGS: 05.02.2021  
GRUNNMYND 4 HÆÐ TEIKN: JPB/BOS  
OG 5 HÆÐ SKRÁ: 1916 - Sólv.eldri.dwg

ÚTI INNI

ARKITEKTAR

HINGHOLTSSTRÆTI 27 101 REYKJAVÍK  
SÍMAR: 5527660 & 5627660 FAX: 5527661  
NETFANG: u@ul.is VEFFANG: www.ul.is

BALDUR Ó. SVAVARSSON ARKITEKTAR FAI  
120357-5148

JÓN ÞÓR ÞORVALDSSON ARKITEKTAR FAI  
021256-7579

A-103