


GRUNNMYND 2. HÆÐAR

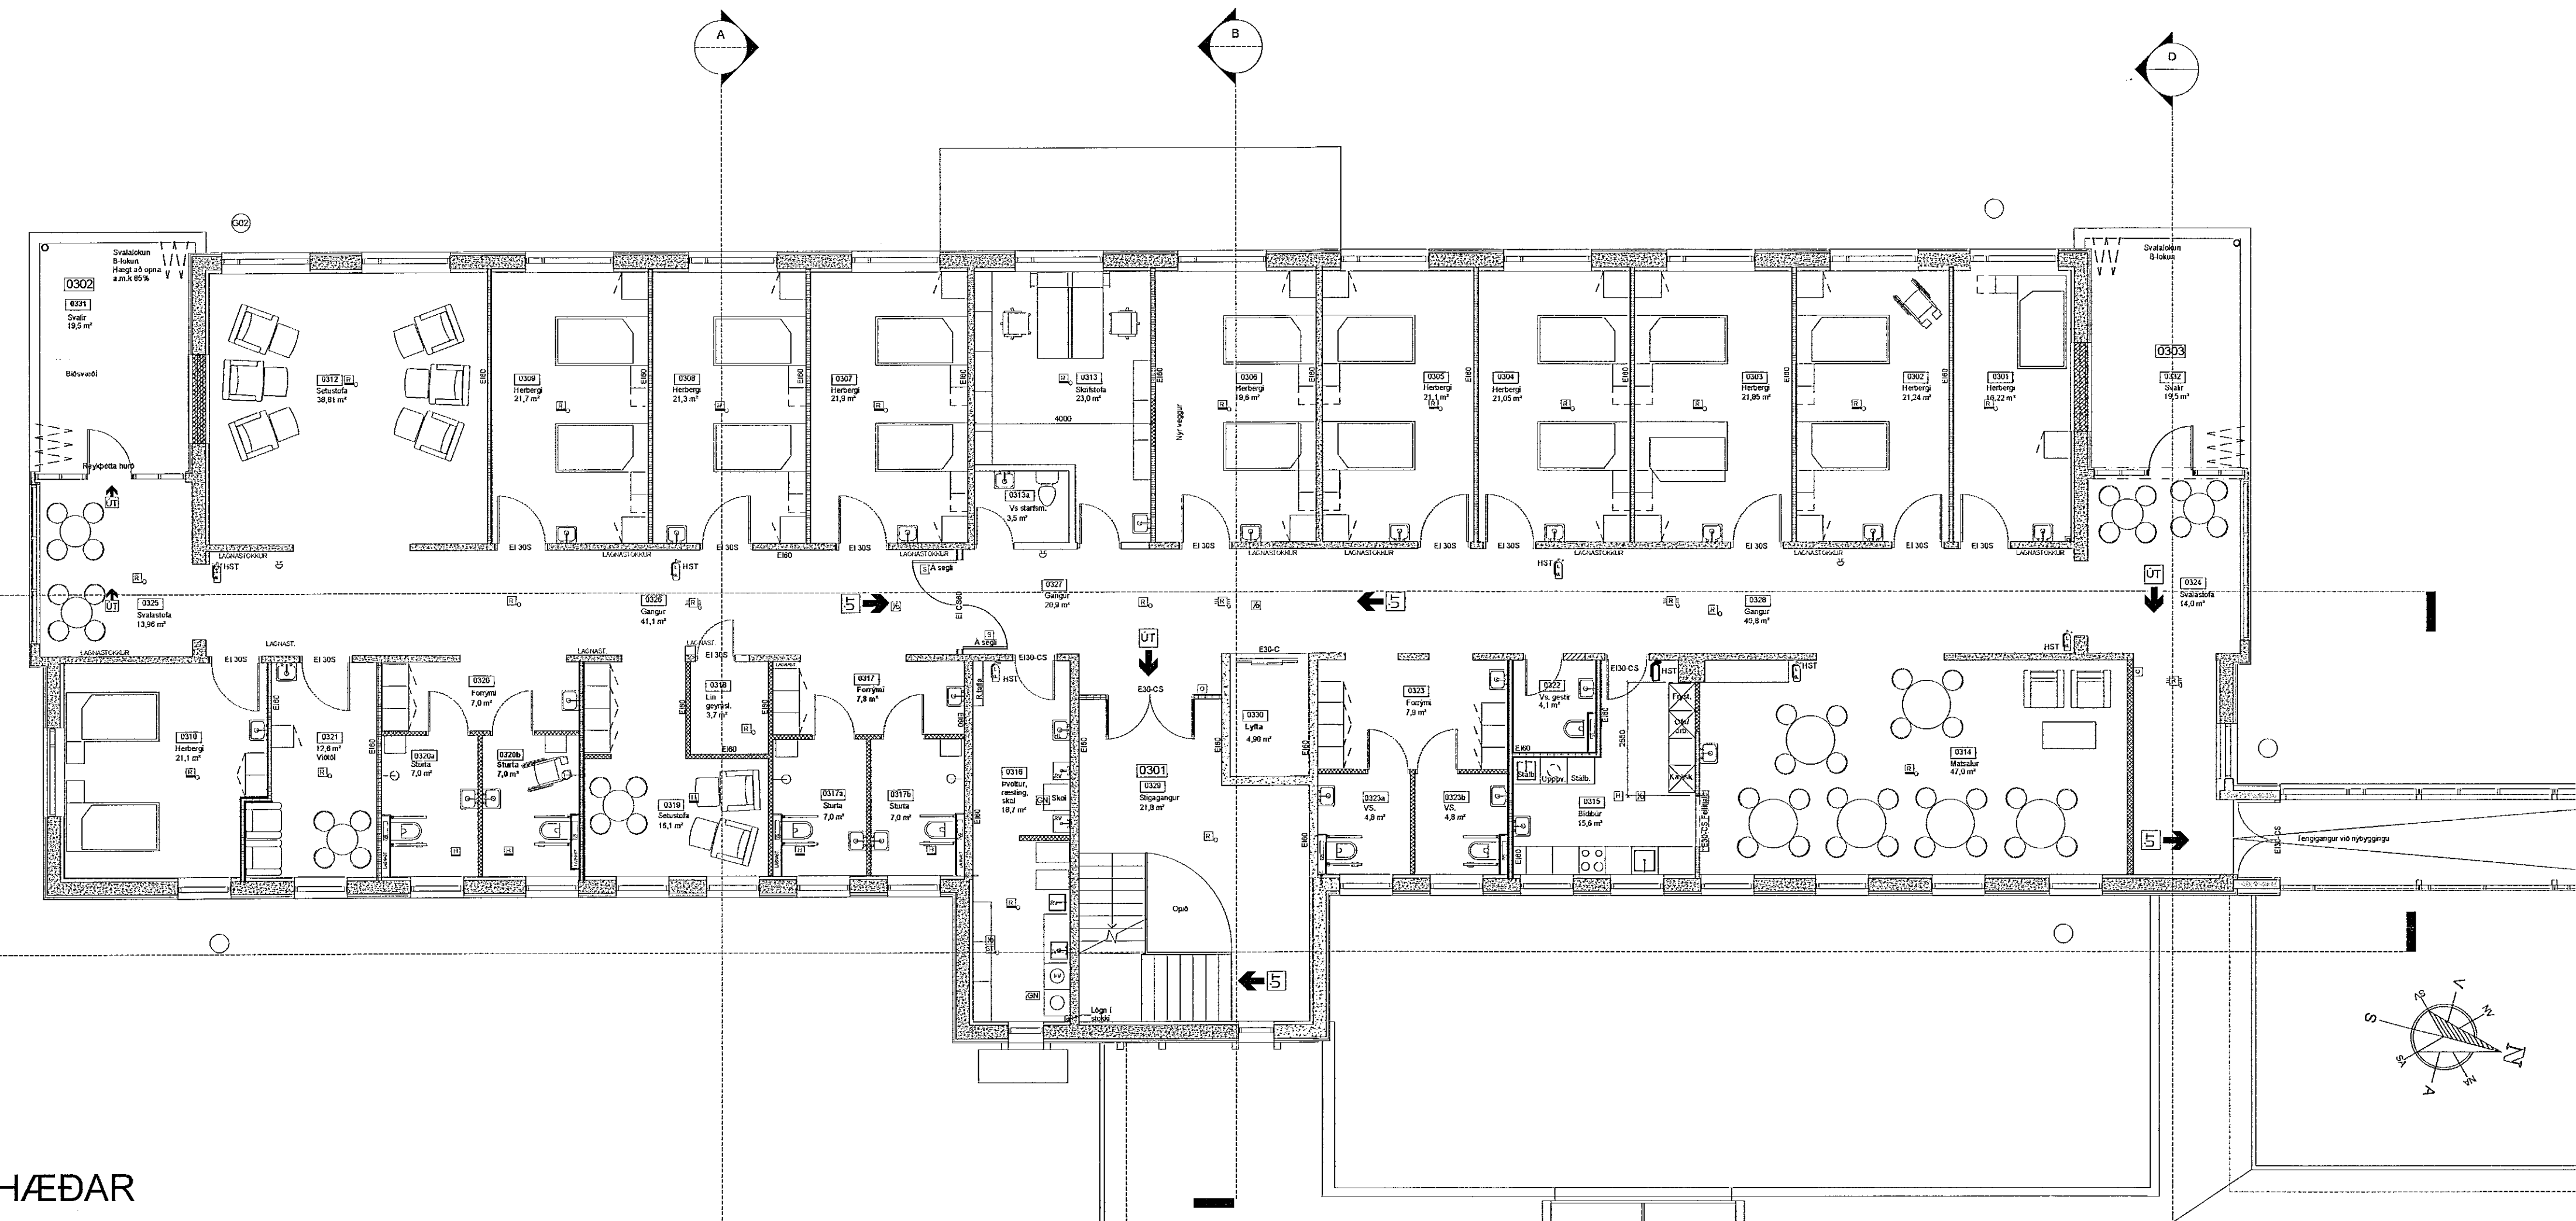

GRUNNMYND 3. HÆÐAR

D:
C:
B:
A: REYNDARTEIKNINGAR
BREYTINGAR:
DAGS: 04.02.2022

3.3.2022
FRÉTTIRIGDISEFTIRLITIS
HAFNARFIRÐAR-
OG RÍPVOGSSVÆÐIS
Gættur af 5 - 210 Gíarabúe
Tack Stefánsson
SHS
15.02.2022

SÓLVANGUR SÓLVANGSVEGI 2 HAFNARFIRÐI
NÚVERANDI BYGGING
BREYTINGAR
VERK: 1916
KVARDI: 1:100
DAGS: 29.01.2021
TEIKN: JPB/BOS
SKRA: 1916 - Sólv. eldri.dwg

ÚTI **INNI**
ARKITEKTAR
HINGHOLTSTRÆTI 27
SIMAR 5527660 & 5627660
NETFANG ugi@is
BALDUR O. SVAVARSSON
120357-5149
JÓN ÞÓR ÞORVALDSSON
021256-7579
101 REYKJAVÍK
FAX 5527661
VEFFANG www.uti.is
ARKITEKTAR.FAÍ
ARKITEKTAR.FAÍ
A-102