

lyftu þakbrún ▼
 mæninir 14000 14400
 K: 2

5. hæð ▼ Pakbrún 11300
 10800

4. hæð ▼ 24580


3. hæð ▼ 21880

2. hæð ▼ 19180

1. hæð ▼ 16480

Kjallari ▼ 13780

SNEIÐING A-A

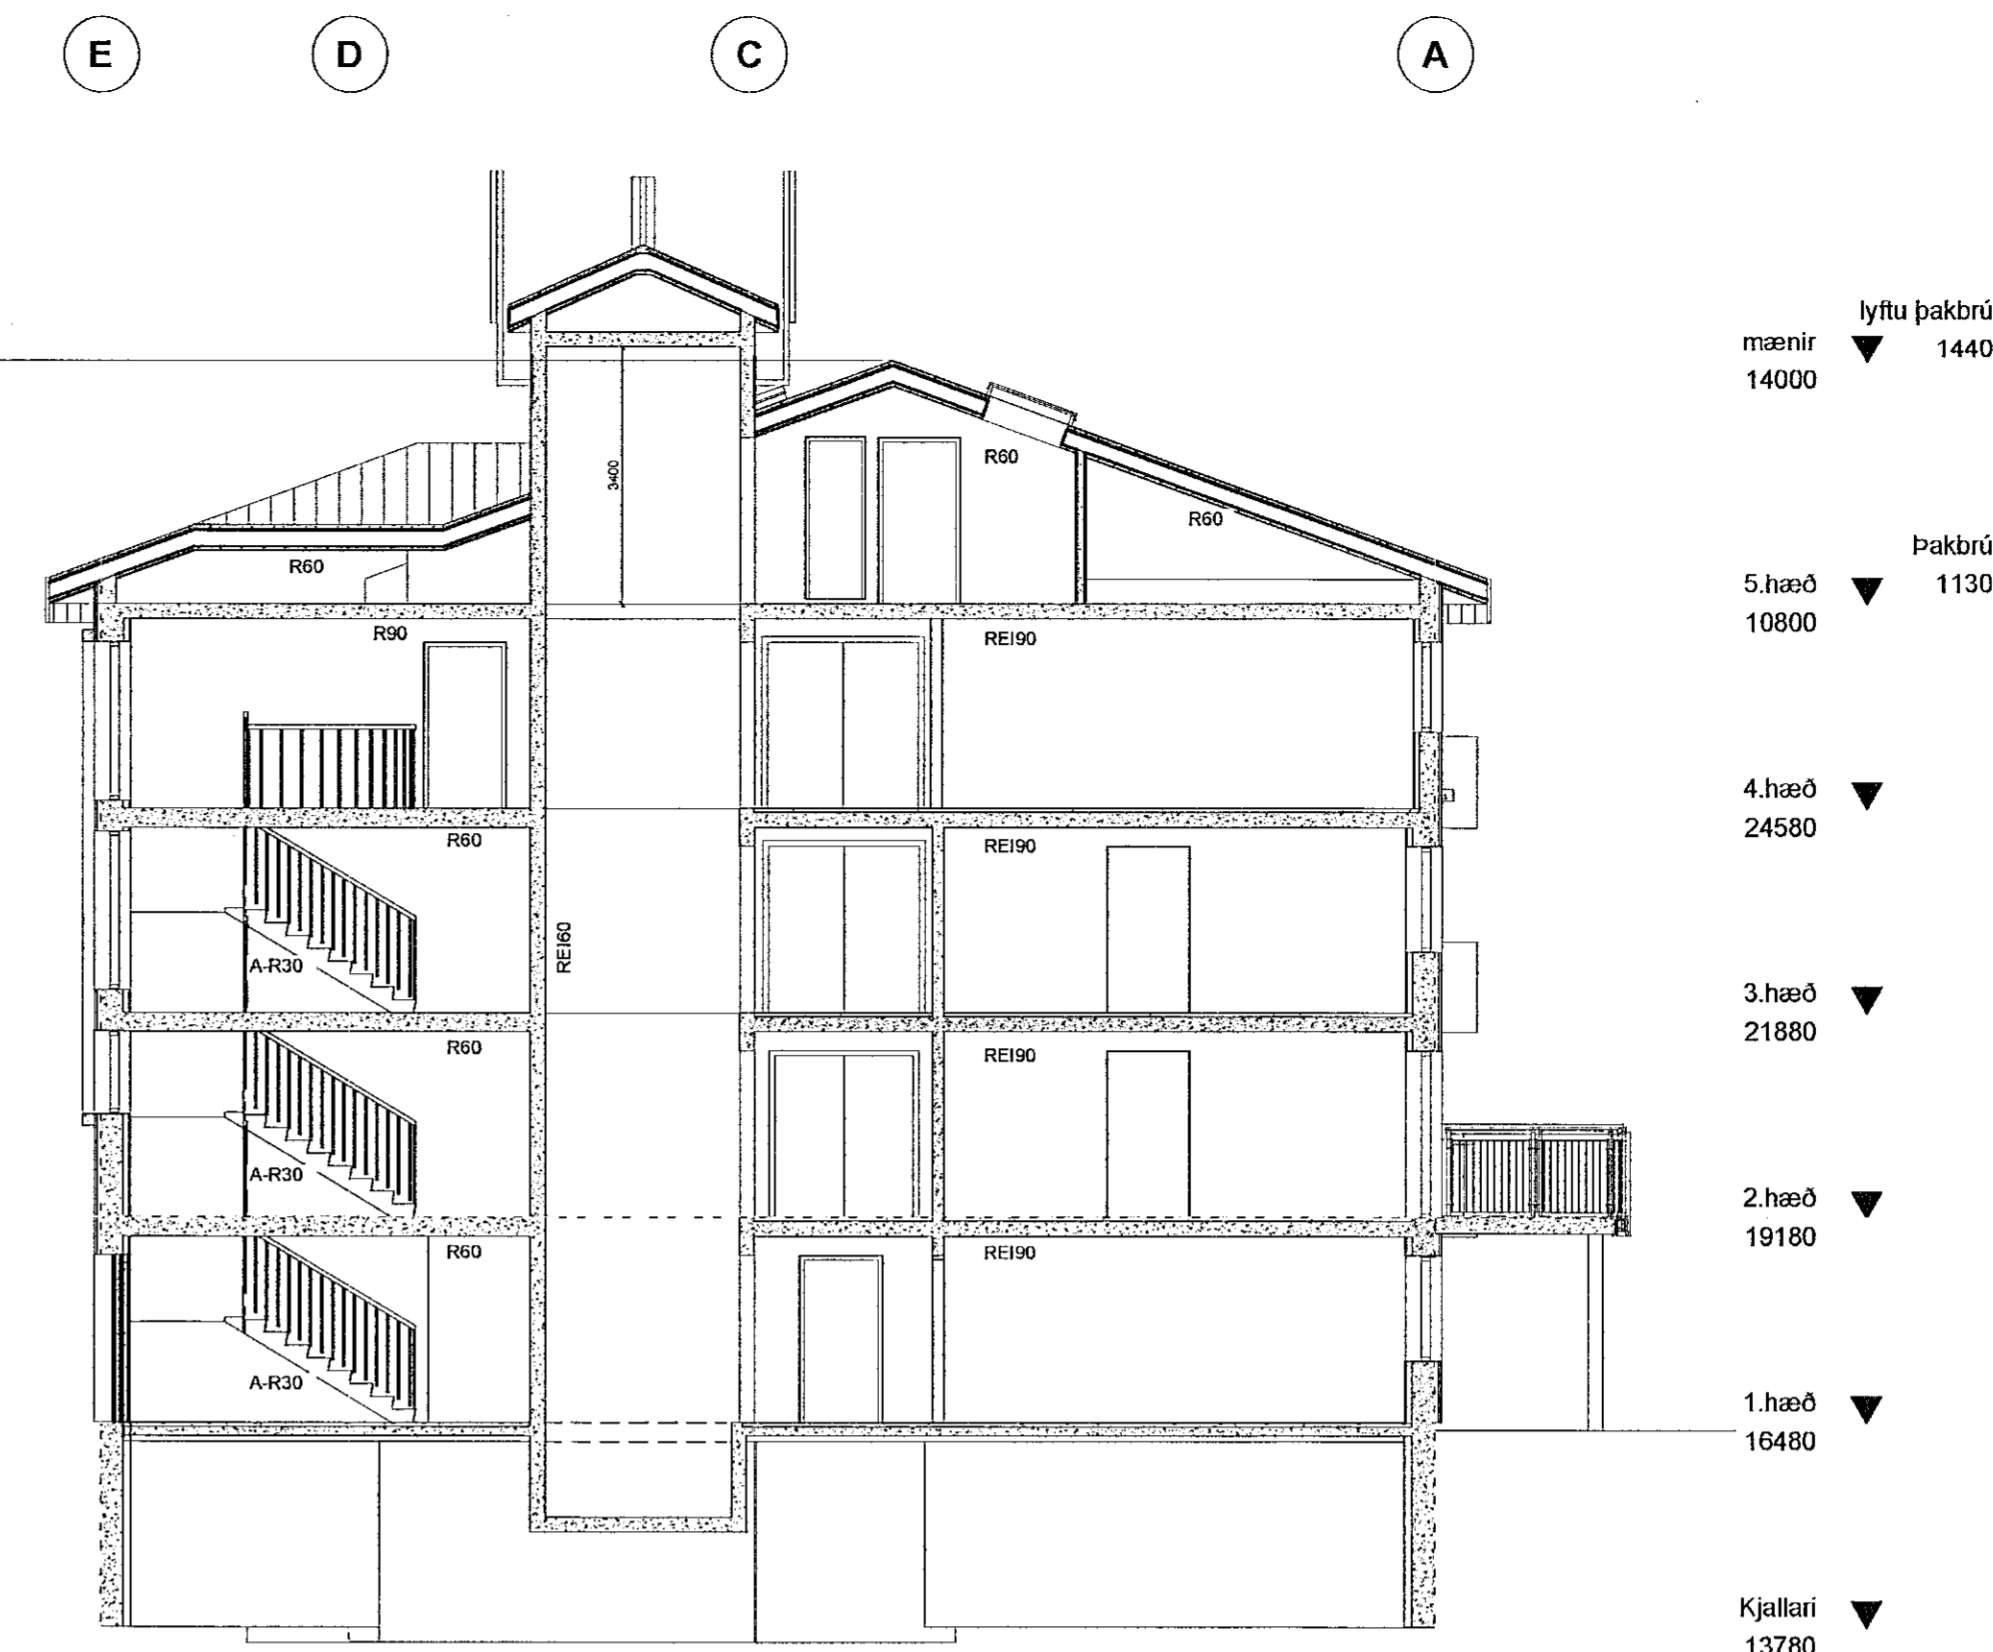

lyftu þakbrún ▼
 mæninir 14000 14400

5. hæð ▼ Pakbrún 11300
 10800

4. hæð ▼ 24580


3. hæð ▼ 21880

2. hæð ▼ 19180

1. hæð ▼ 16480

Kjallari ▼ 13780

SNEIÐING B-B

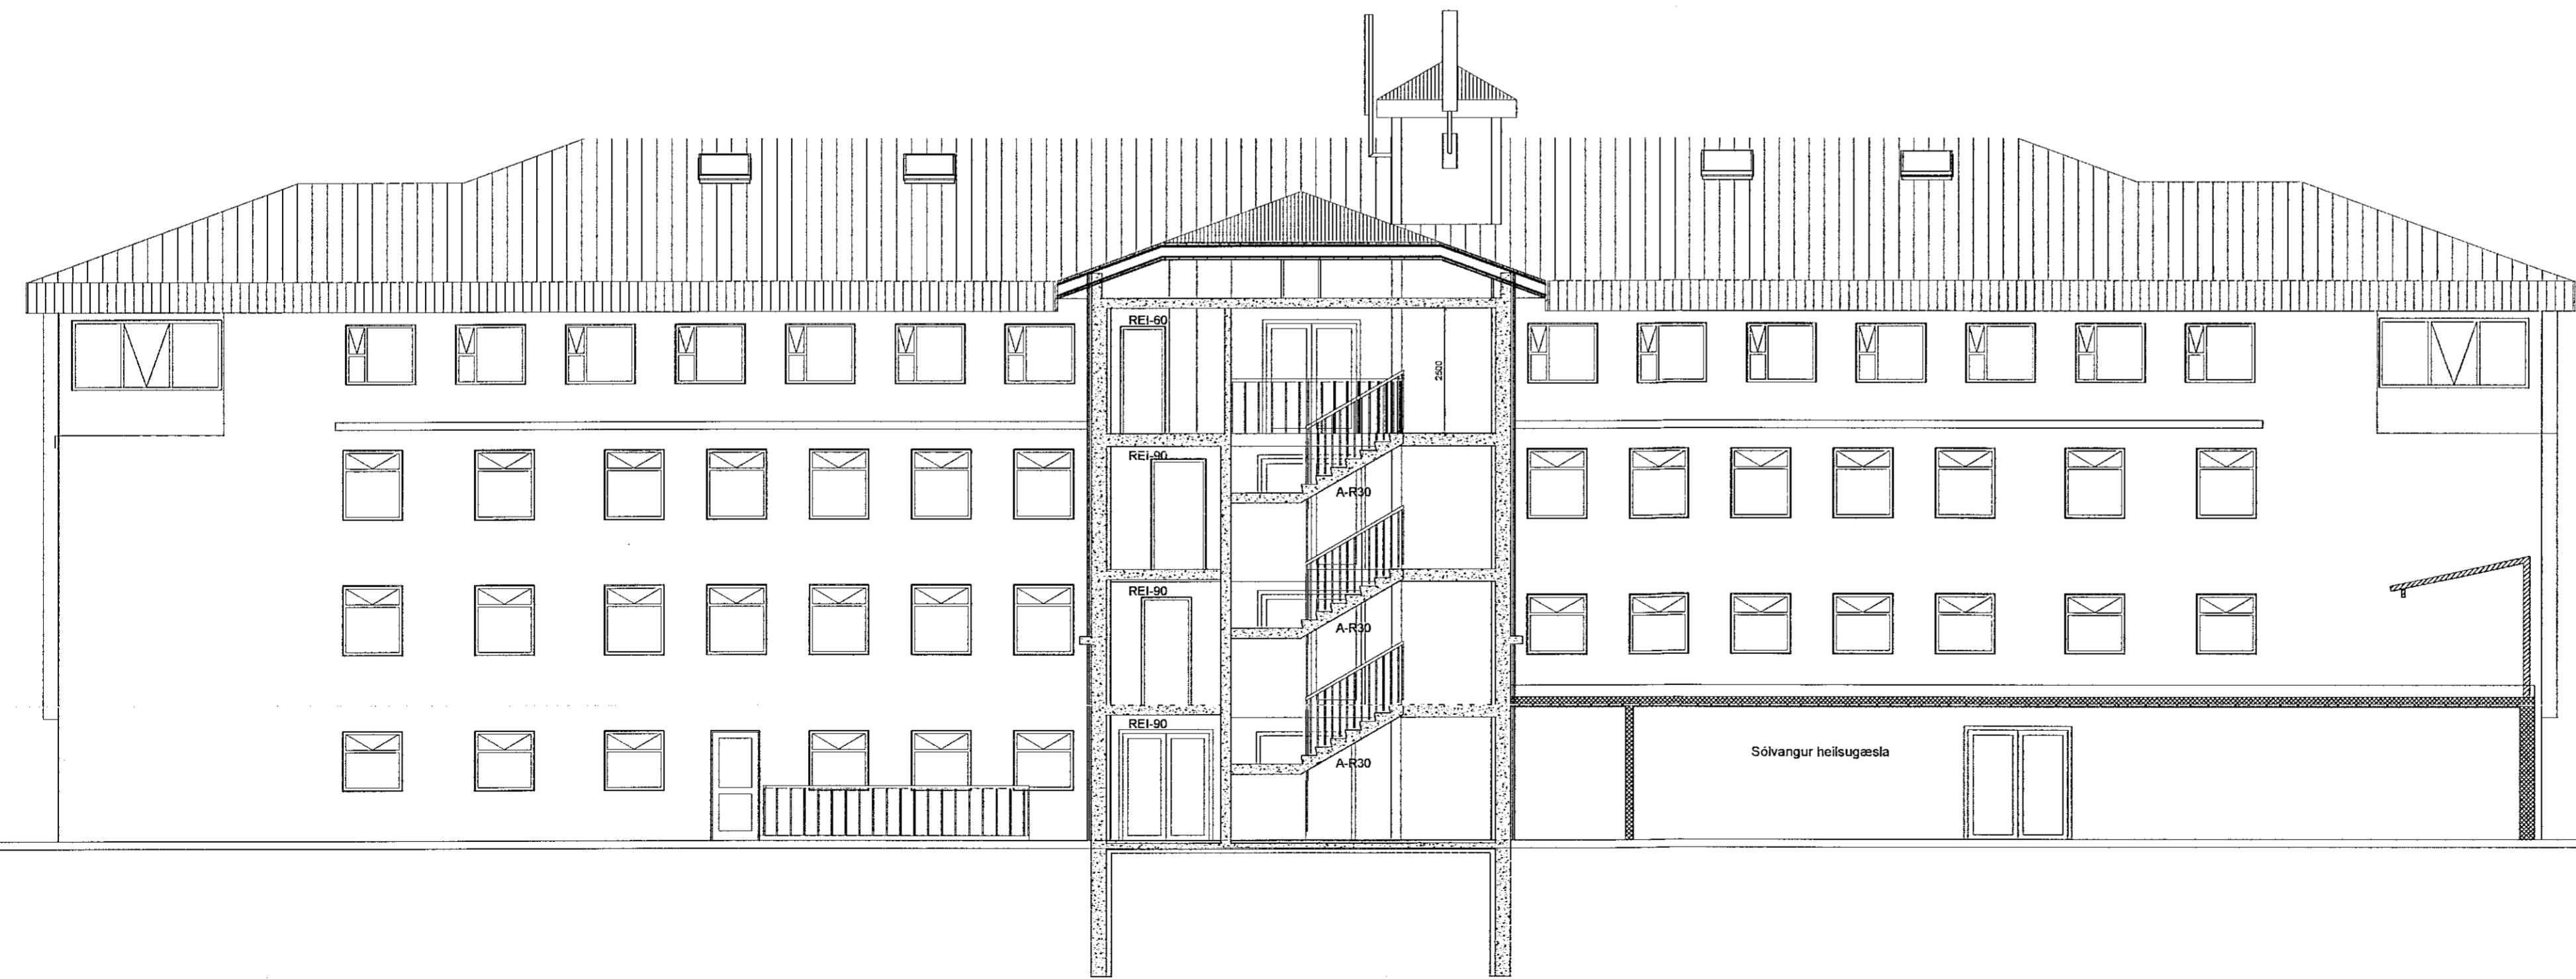

lyftu þakbrún ▼
 14400 14000

Pakbrún ▼
 11300 10800

4. hæð ▼ 24580

3. hæð ▼ 21880

2. hæð ▼ 19180

1. hæð ▼ 16480

Kjallari ▼ 13780

SNEIÐING C-C

Sátt þykkt þann
 6. FEB. 2022
 Byggj. Húsnáms- og Hagkerfið
 Jón Þór Þorvaldsson

D:
 C:
 B:
 A: REYNDARTEIKNINGAR 04.02.2022
 BREYTINGAR: DAGS:

SHS
 16.02.2022

Digitally signed by
 Gunnar H. Kristjánsson
 DN: cn=Gunnar H.
 Kristjánsson, o=Bygging
 18.02.2022 10:00:00
 Reason: I am the author
 of this document
 Date: 2022.02.01
 14:07

SÓLVANGUR SÓLVANGSVEGI 2 HAFNARFIRÐI
 NÚVERANDI BYGGING VERK: 1916
 BREYTINGAR KVARÐI: 1:100
 DAGS: 05.02.2021
 SNEIÐINGAR TEIKN: JÞV/BÓS
 SKRÁ: 1916 - Sólv. ektri.dwg

ÚTI **INNI**
ARKITEKTAR
 ÞINGHOLTSTRÆTI 27 101 REYKJAVÍK
 SIMAR 5527660 & 5627660 FAX 5527661
 NETFANG u@u.is VEFFANG www.u.is
 BALDUR Ó. SVAVARSSON ARKITEKTAR FAJ
 120357-5149 ARKITEKTAR FAJ
 JÓN ÞÓR ÞORVALDSSON ARKITEKTAR FAJ
 021256-7579 **A-104**