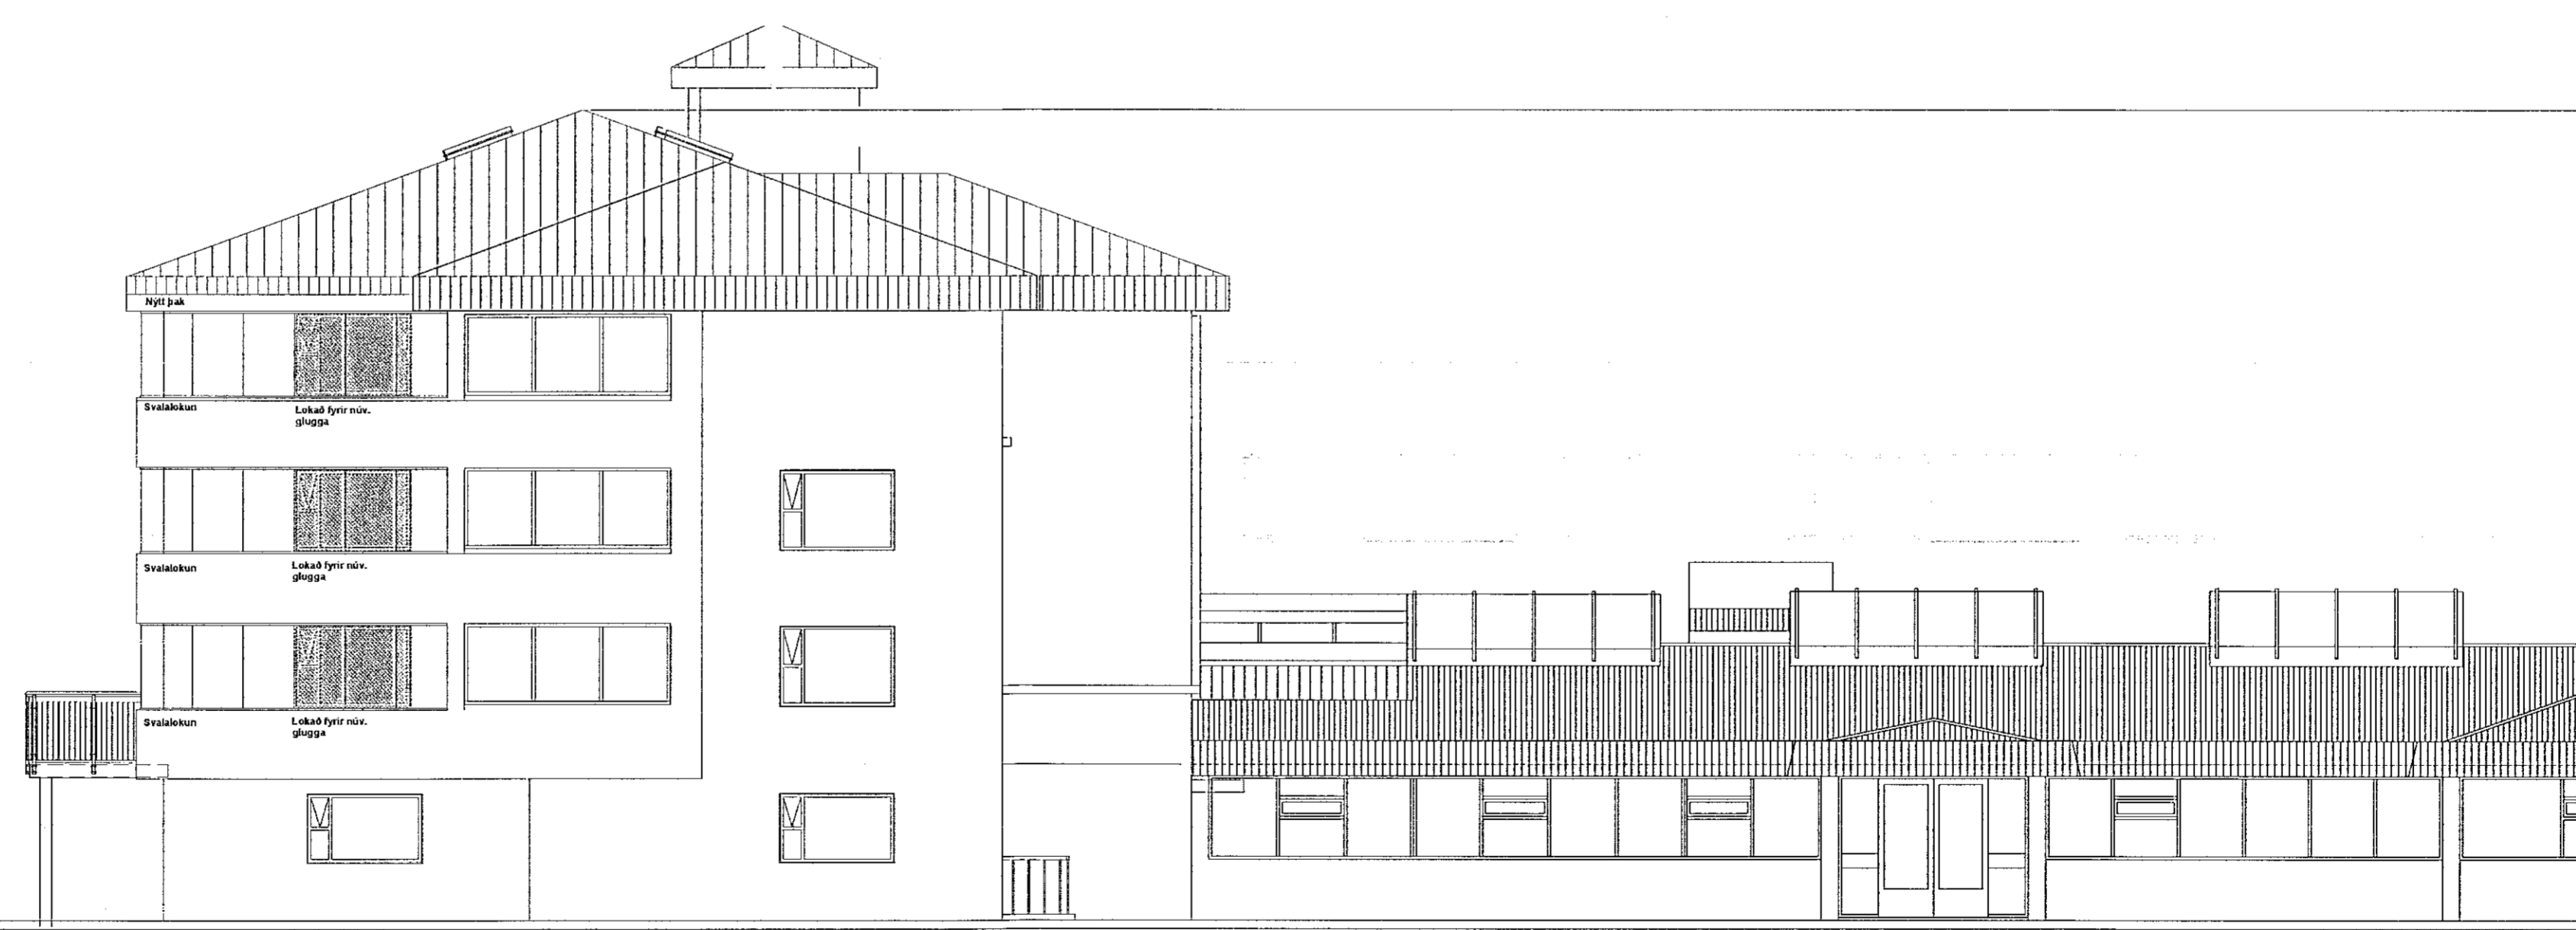




NORÐAUSTUR



SAUÐAUSTUR

D:  
 C:  
 B:  
 A: REYNDARTEKNINGAR 04.02.2022  
 BREYTINGAR DAGS:

SHS  
 19.02.2022


SÓLVANGUR SÓLVANGSVEGI 2 HAFNARFIRÐI  
 NÚVERANDI BYGGING VERK: 1916  
 KVARÐI: 1:100  
 DAGS: 05.02.2021  
 ÚTLIT TEIKN: JPH/BÓS  
 BREYTINGAR SKRÁ: 1916 - Sólv.eldrit.dwg

**ÚTI** **INNI**  
**ARKITEKTAR**  
 ÞINGHOLTSTRÆTI 27 101 REYKJAVÍK  
 Símar 5527660 & 5627660 FAX 5527661  
 Netfang u@u.is VEFFANG www.u.is  
 BALDUR Ó. SVAVARSSON ARKITEKTAR FAI  
 120357-5149  
 JÓN ÞÓR ÞORVALDSSON ARKITEKTAR FAI  
 021256-7579 **A-105**