Samþykkt þann
09. MAR. 2022
Byggingarfulltrúinn í Hafnarfirði

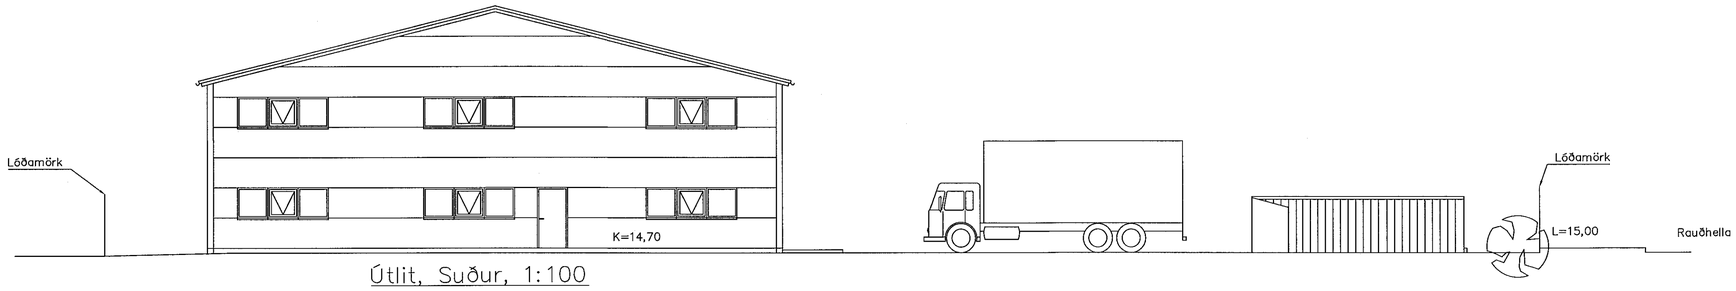

Útlit, Suður, 1:100

Útlit, Austur, 1:100

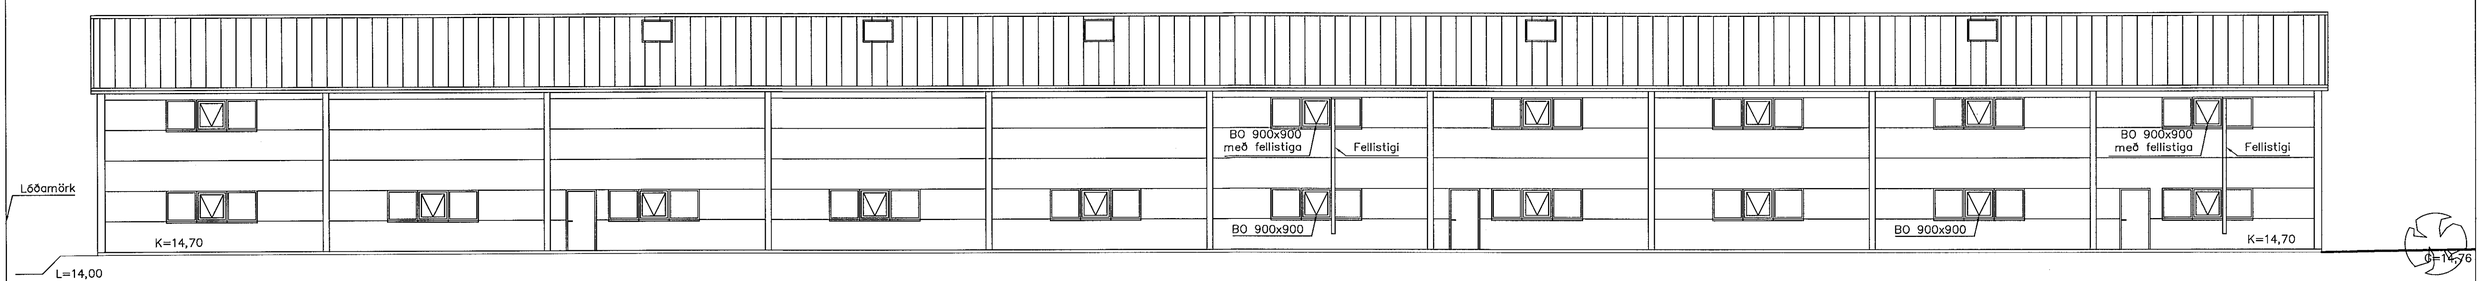

Útlit, Vestur, 1:100

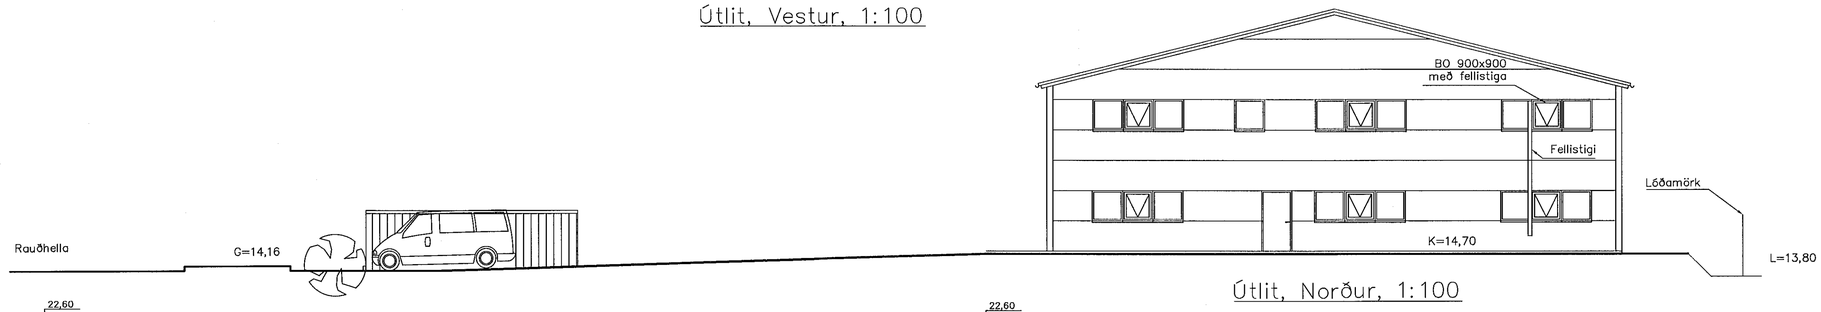

Útlit, Norður, 1:100

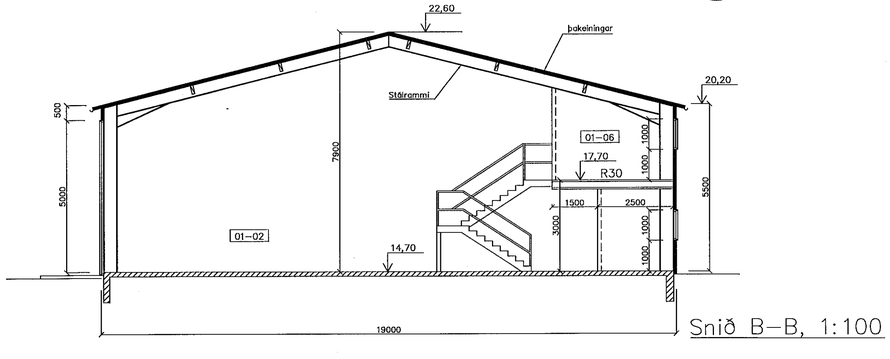

Snið B–B, 1:100

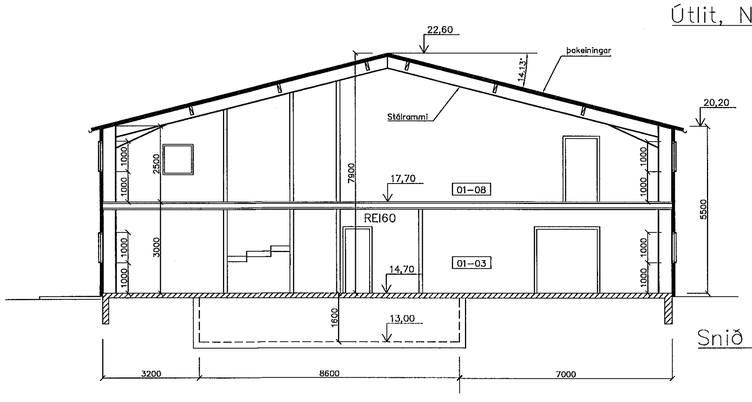

Snið A–A, 1:100

1 0 1 5 10M

Hjálmar Ingvarsson 200461-5769

REYNDARTEIKNING

SHS
8.03.2022

Guðjón Rafnsson Rafræn undirritun 2.3.2022

ÖLL MÁL ERU Í MM

BREYTINGAR	Dags.
BO og fellistigum bætt við	29-08-19
BO breytt vegna sprinkler	18-02-22

HJÁ-INGVARSSON EHF.
Vesturás 5, 110 Reykjavík
Símar 587 7566 / 895 9066
Netf. hja-ingvarsson@simnet.is
Hjálmar Ingvarsson byggingarfræðingur
KT:200461 - 5769

Rauðhella 16 HAFNARFIRÐI
Landnúmer 180047
STAÐGREINIR 1400-1-69000160
MATSHLUTI 01

ÚTLITSMYNDIR
SNIÐ

VERK NR. 106	BLAÐ 1-02
DAGS. 18.02.2022	
M.KV. 1:100	TEIKN. HÁ YFIRF. H. I.