


Milliloft, Grunnmynd 1:100

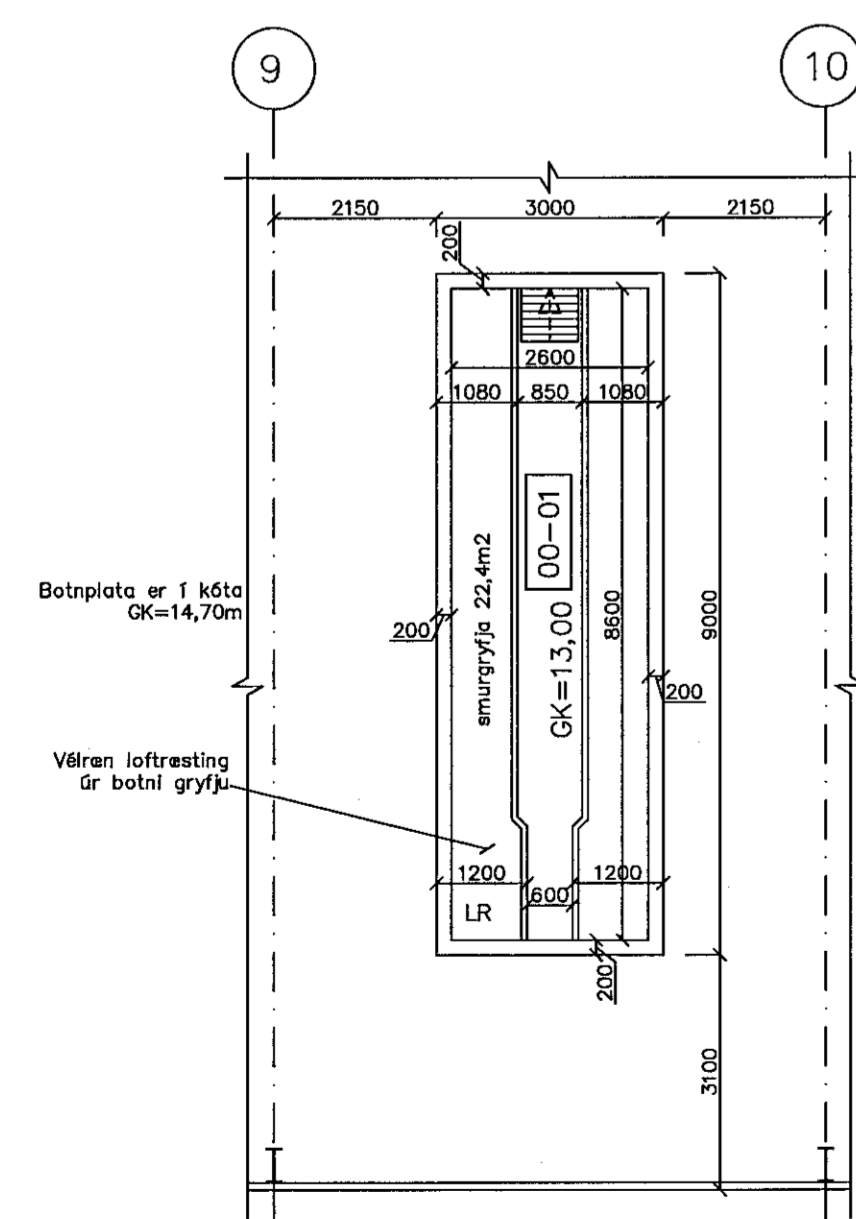

Smurgryfja, Grunnmynd 1:100

REYNDARTEIKNING  
Rými 01-07 er staðkað um ca. 24m<sup>2</sup>  
Rými 01-10 er nýtt

SHS  
8.03.22

Guðjón Rafnsson  
Ráðgjafi undirritun  
23.02.2022

ÖLL MÁL ERU Í MM

01-07 staðkað, 01-10 nýtt	29-08-19
BO breytt vegna sprinkler	18-02-22

BREYTINGAR	Dags.
------------	-------

HJÁ-INGVARSSON EHF.

Vesturás 5, 110 Reykjavík  
Símar 567 7565 / 695 9066  
Netf. hjá-ingvarsson@simnet.is  
Hjálmar Ingvarsson byggingarfræðingur  
KT.200461 - 5769

Rauðhella 16 HAFNARFIRÐI  
Landnúmer 180047  
STADGREINIR 1400-1-69000160  
MATSHLUTI 01

MILLILOFT  
SMURGRYFJA

VERK NR. 106

DAGS. 18.02.2022

M.K.V. 1:100

BLAD

1-03

TEIKN. H.A  
YFIRF. H.L.



Hönnun og Bygging 20946-5769