

Grunnmynd 1. hæð

Breytt: Febrúar 2023

Breytingar felast í að settur er A 60 veggur á milli rýma 0113 og 0115. Milliloft er sett í rými 0113 og fær nýtt númer 0177. Nýtt 4 fm salerni fyrir rými 0116 er komið fyrir í rými sem áður var 0115. Skrifstofur á annari hæð iðnaðarbyggingar nr 0222 og 0224 eru hálfaðar af að nýju með A 60 vegg.


Breyting febrúar árið 2023

Nýtt milliloft sett í bil 0113, 31,6 fm bil 0115: minnkað um 4 fm (0116 stækkað) verður 88,7fm Bil 0116: salerni brett við, stækkun 4 fm verður 91,4 fm Settur aftur upp A 60 veggur milli skrifstofa 0222 og 0224 Skrifstofa 0222 minnkar um 1,8 fm verður 31,3fm Skrifstofa 0224 Stækkað um 1,8 m verður 21,0 fm Eignarhald: skrifstofur 0222 og 0224 verða aðskildar frá bilum 0115 og 0116 og skráðar sem sér eignahlutar. Nýtingarhlutfall hússins: Lóðarstærð í fm: 7.000 fm Stærð hússins: Brúttó fermetrar fyrir breytingu í fm: 3.900,8 Brúttó fermetrar eftir breytingu í fm: 3.932,8 Mismunur 32 fm. Nýtingarhlutfall var 0,557 Nýtingarhlutfall verður 0,562 Hækkun nýtingarhlutfalls er 0,005 Rámmál hússins breytist ekki.

SHS
01. mars 2023

Uppbygging milligólf

Milligólf er uppbýgt úr tveimur stálbitum, annars vegar UMP 200 skúffu og hinsvegar I 200 stálbita og 100 mm profil sem soðinn er á enda bitans og festur á burðarstyrkingu í lofti. UMP 200 skúffan er boltuð í steipta veggri beggja vegna með 16 mm múrboltum 160 mm löngum. Á sama máta er I bitinn og stálsúlan sopin saman fest í steiptann vegg og burðarstyrkingu í lofti. Soðin eru eyru C-C 30 cm á stálbitanna fyrir timburbita 2"x9" T1 burðarvið. Stálbitar eru klæddir með 22 mm gólfborðum að ofanverðu og 12 mm krossvið ásamt 13 mm gífspötu að neðanverðu. Gólf er fyllt með steynullareinangrun. Veggir eru byggðir upp með 50x100 mm timri og klæddir með krossvið og gífspötu. Stigi er úr stáli og er uppstig 194 mm og framstig 231 mm. Handriði er lokað með stálplötu niður að þrepum og er ljósop 80 mm.

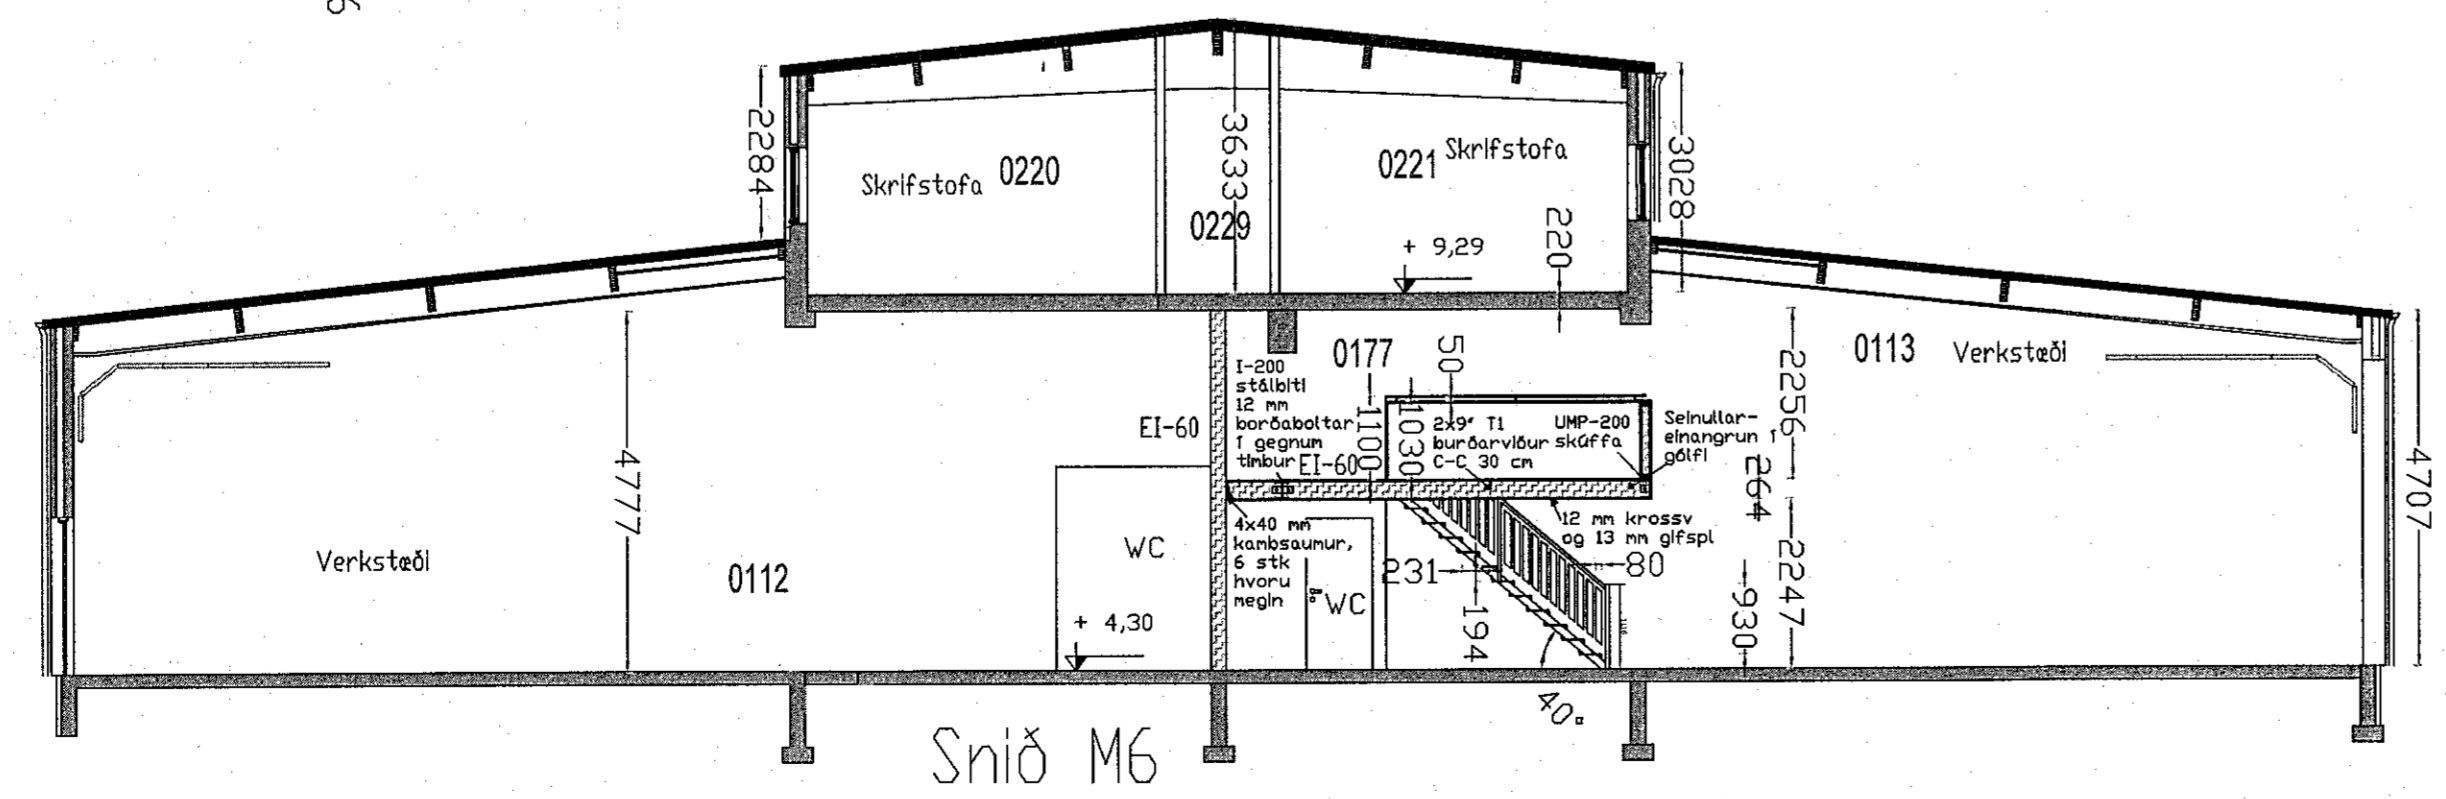

Stálvík ehf ehf Cuxhavengata 1, Hafnarfirði	Stálvík ehf ehf Cuxhavengata 1, Hafnarfirði
Stálvík ehf ehf Cuxhavengata 1, Hafnarfirði	Stálvík ehf ehf Cuxhavengata 1, Hafnarfirði
