




Suðurhlíð (bakhlíð)

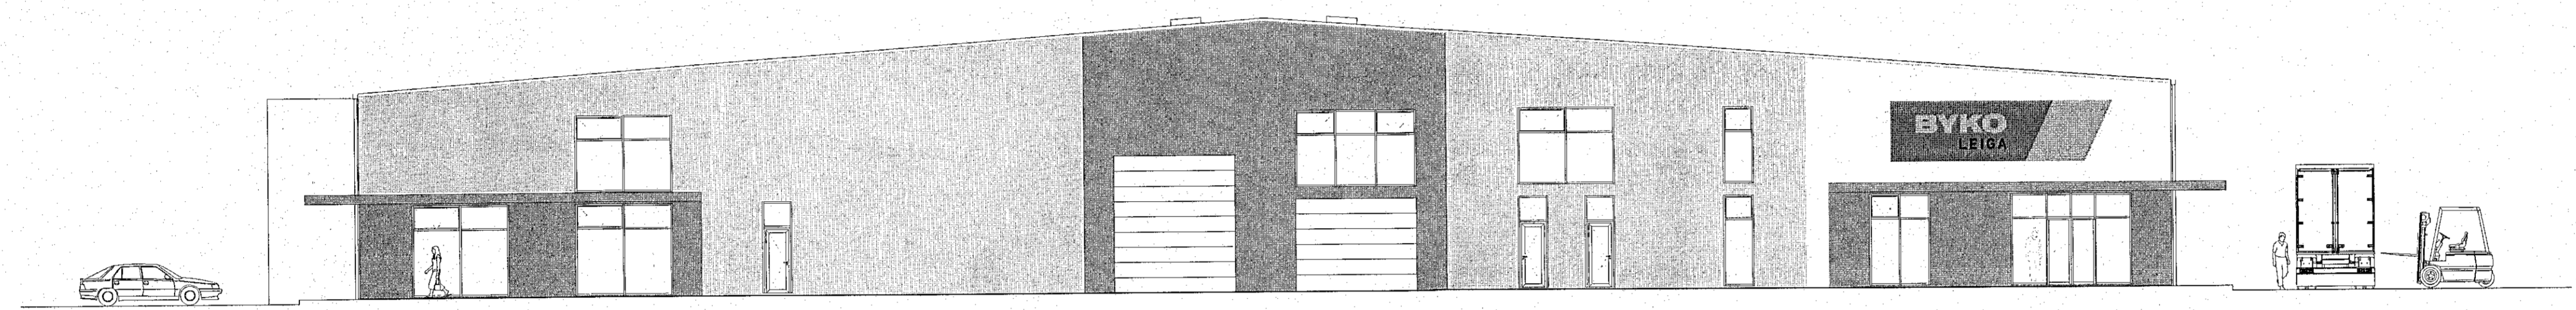

Vesturhlíð

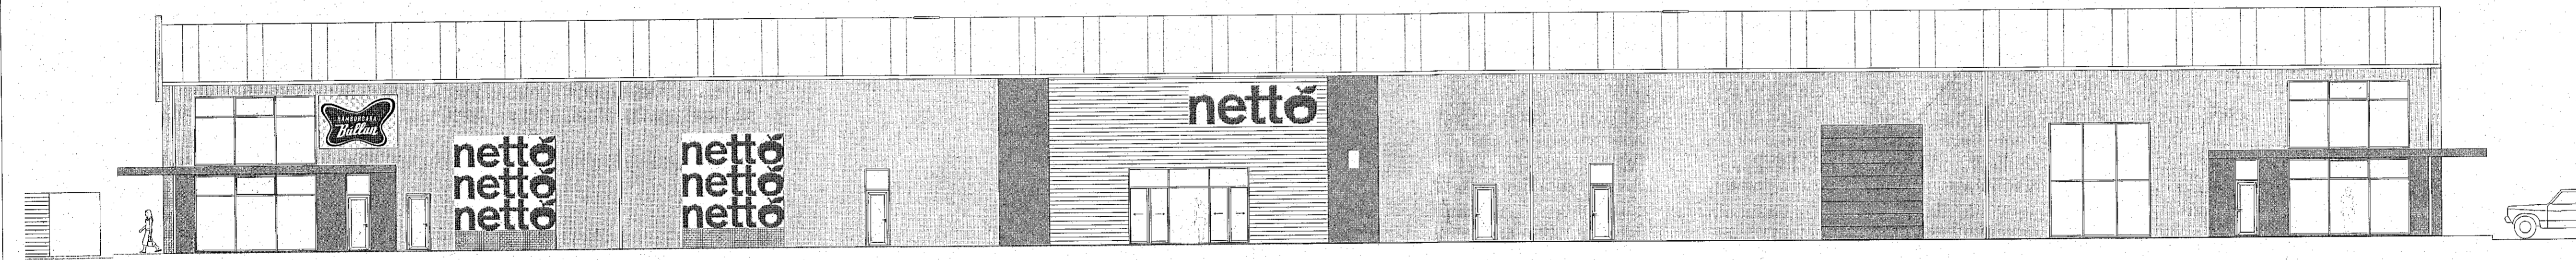

Norðurhlíð (framhlíð)

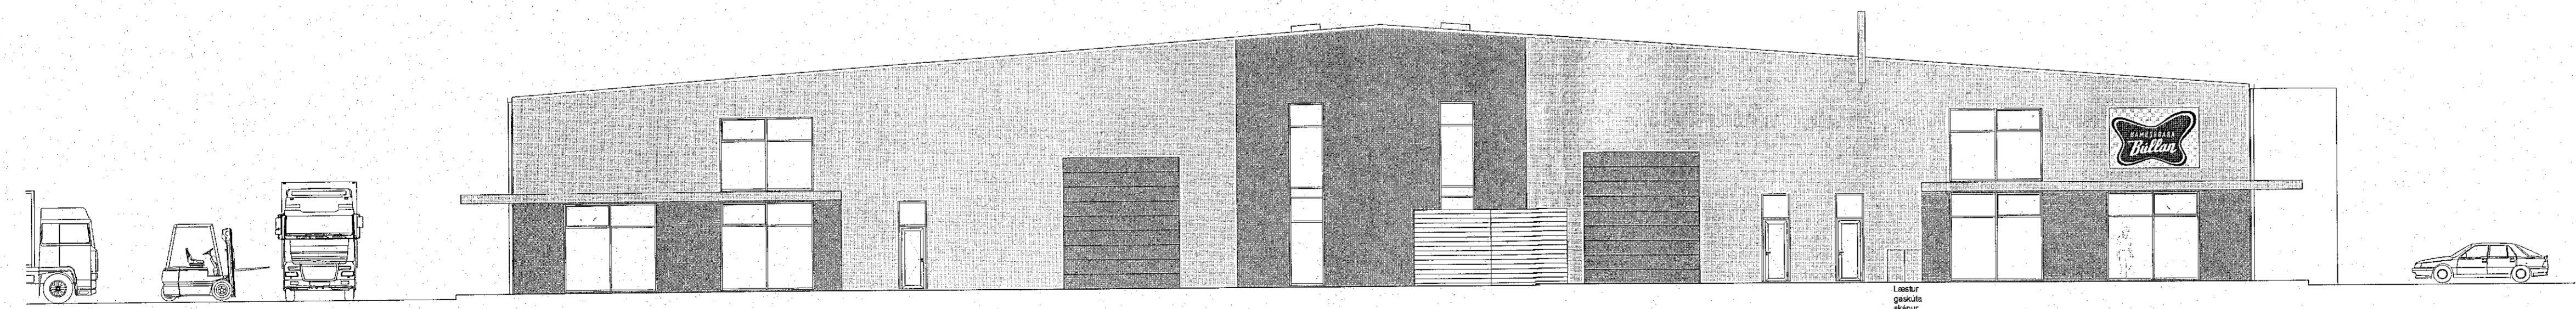


Austurhlíð

B 04.01.2023. Breyting á norðaustur horni í Hamborgarabúlluna
A 21.10.2022. Útlit norðurhluta húsins uppfærð

Eldís ehf - Teiknistofa

Háholt 14
270 Mosfellsbær
Kt: 660609-2020
eldis@eldis.is
Gsm: 772-7733

Bjarni Þór Ólafsson
Bjarni Þór Ólafsson
Byggingafræðingur B.Sc
Kt: 280769-3559

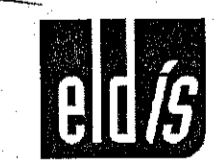

VERK:
Selhella 1, 221 Hafnarfirði
Aðaluppdráttur

TEKNIÐI:
Útlit
Allar hlíðar

TEKNIÐI:
21/10/2022
MÆLKVAFRÓÐI:
1:150