




Grunnmynd 1.hæð
mkv: 1 : 100

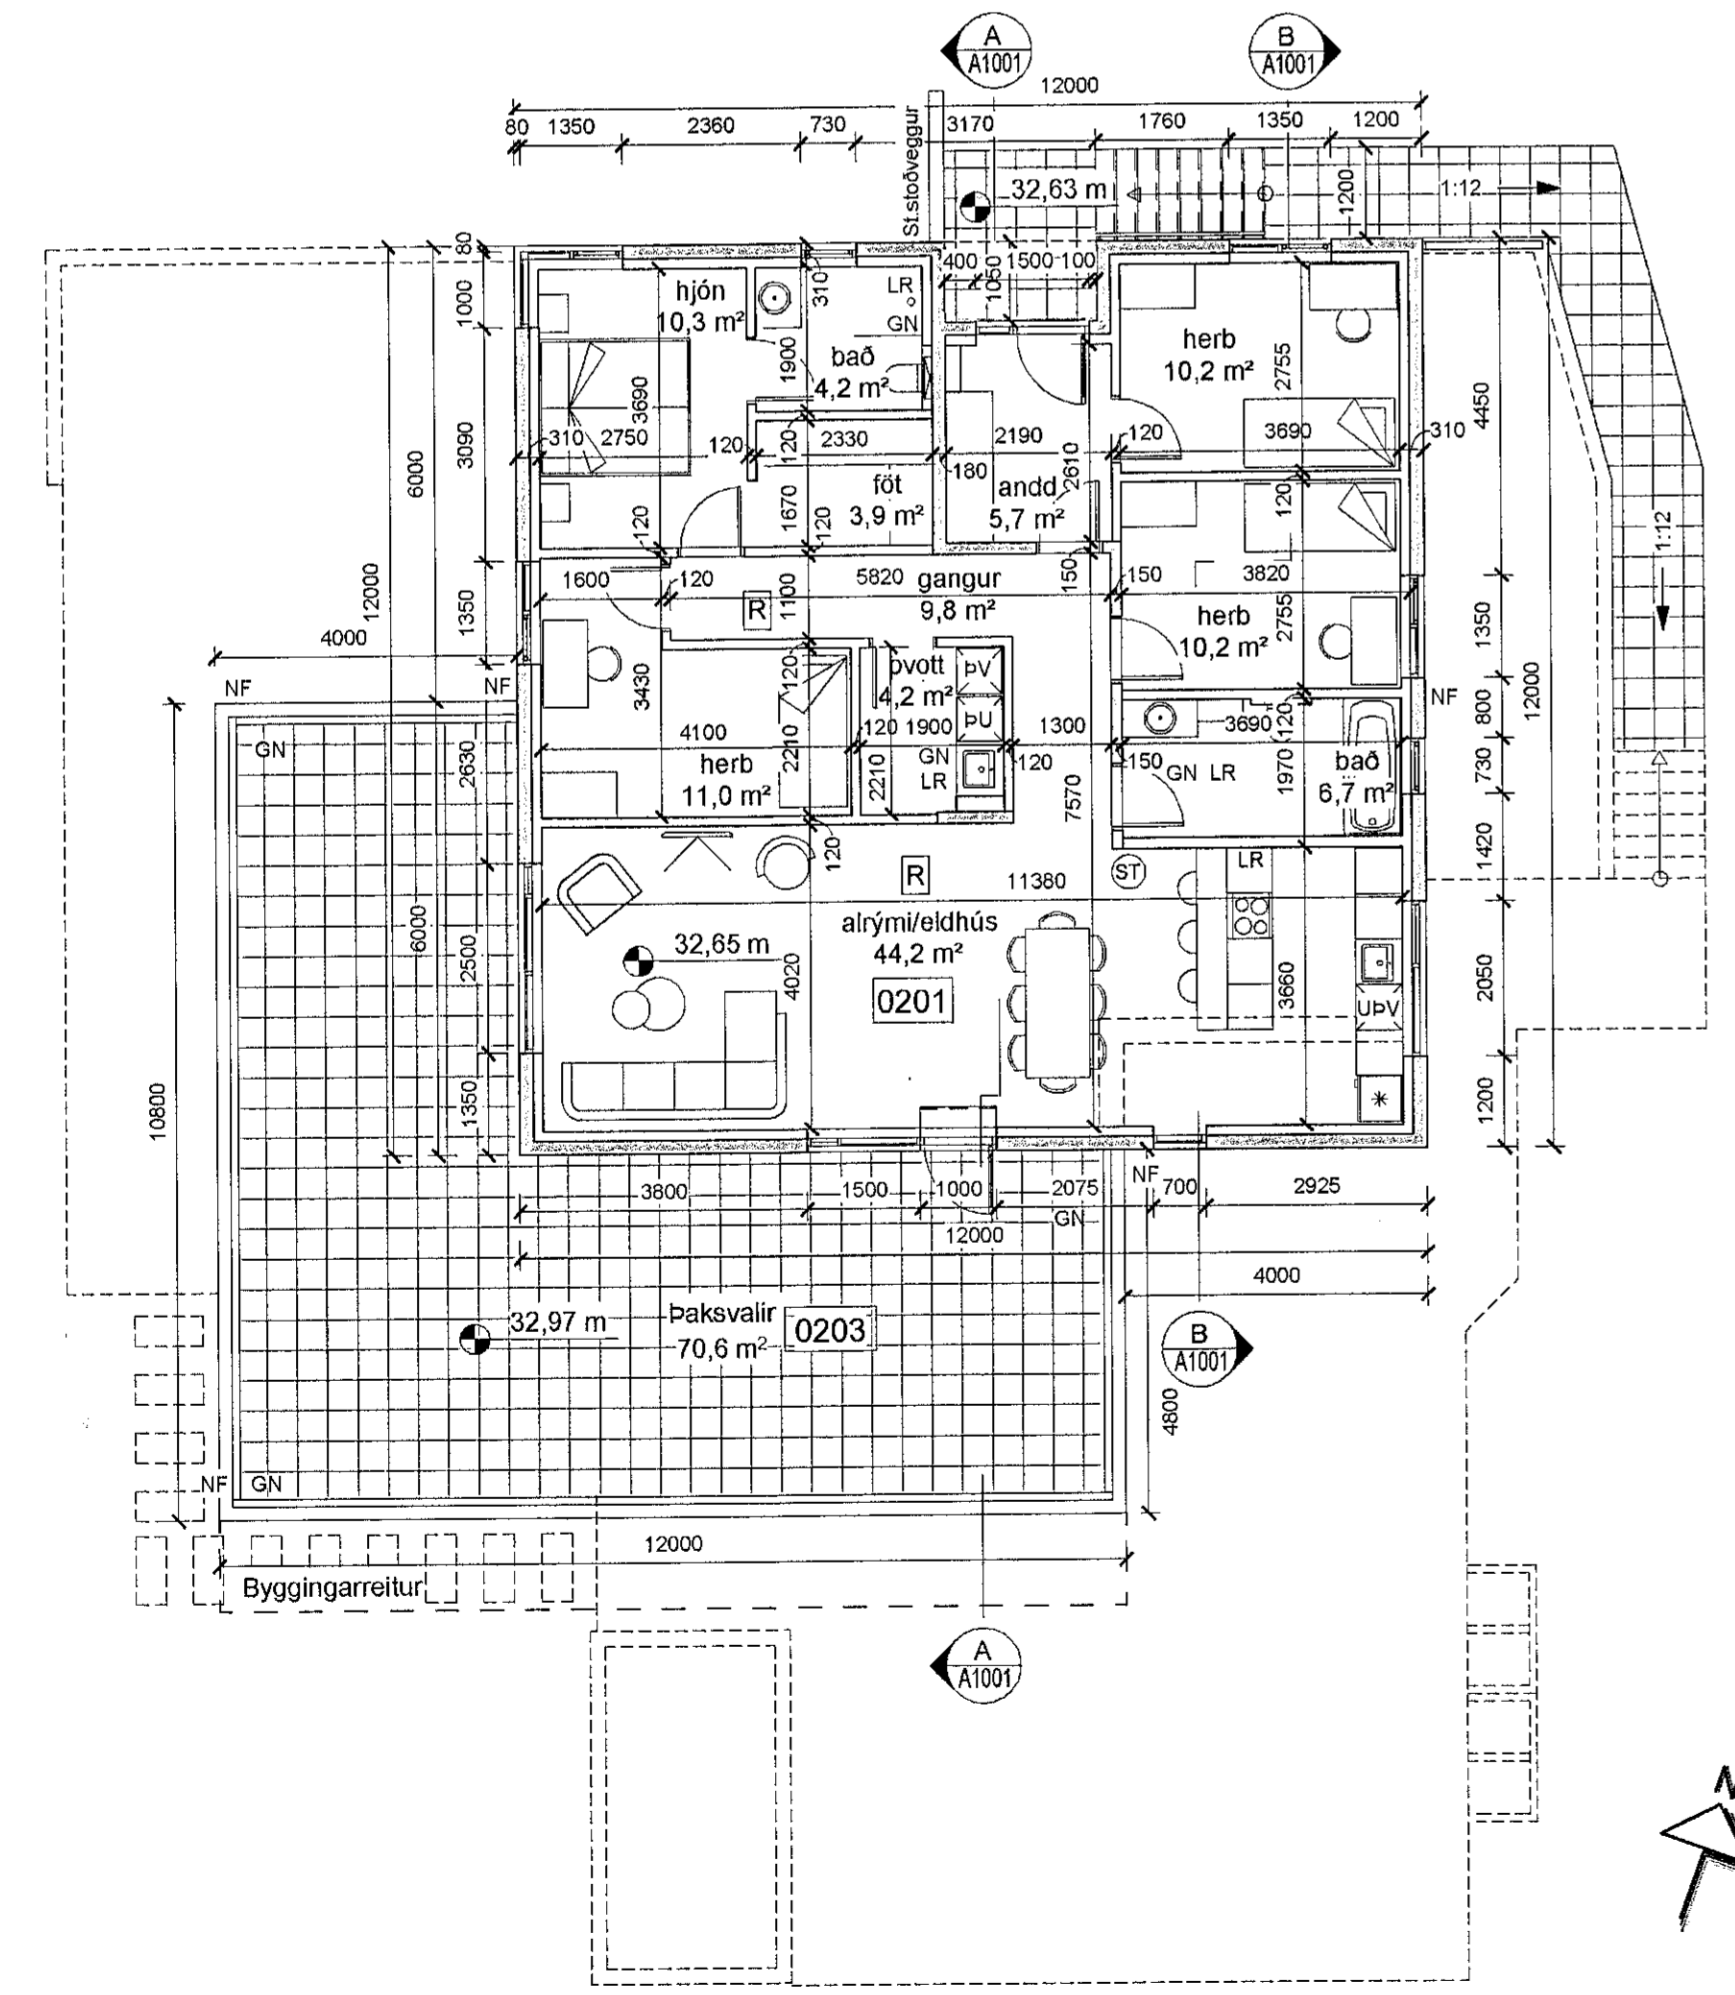

Grunnmynd 2.hæð
mkv: 1 : 100

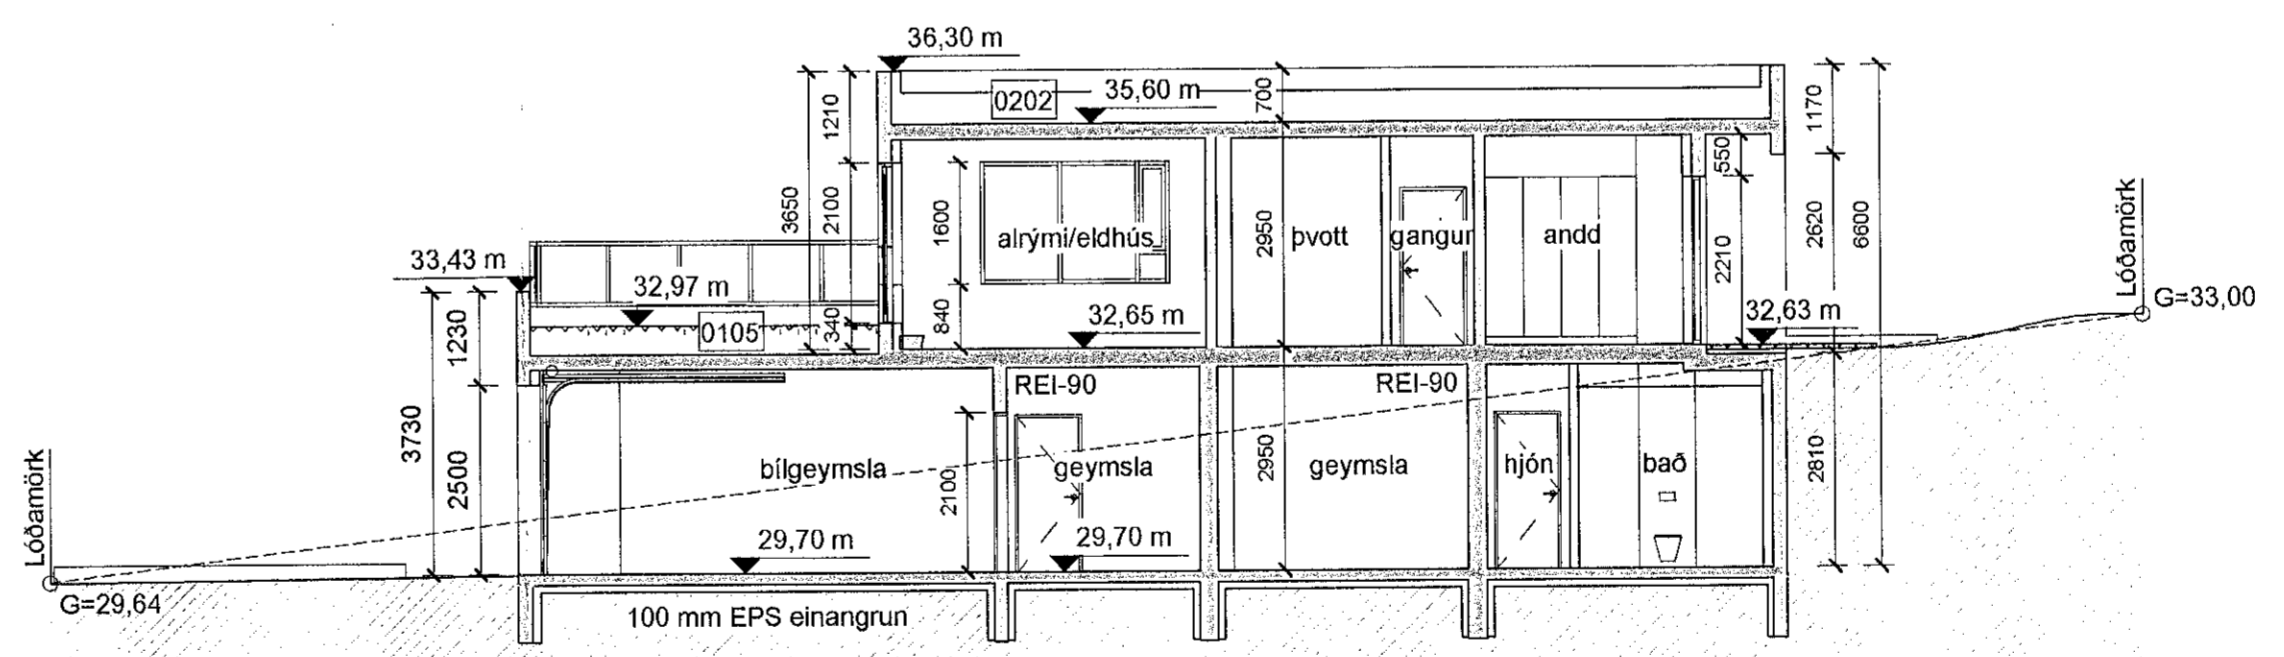

Sníð A-A
mkv: 1 : 100

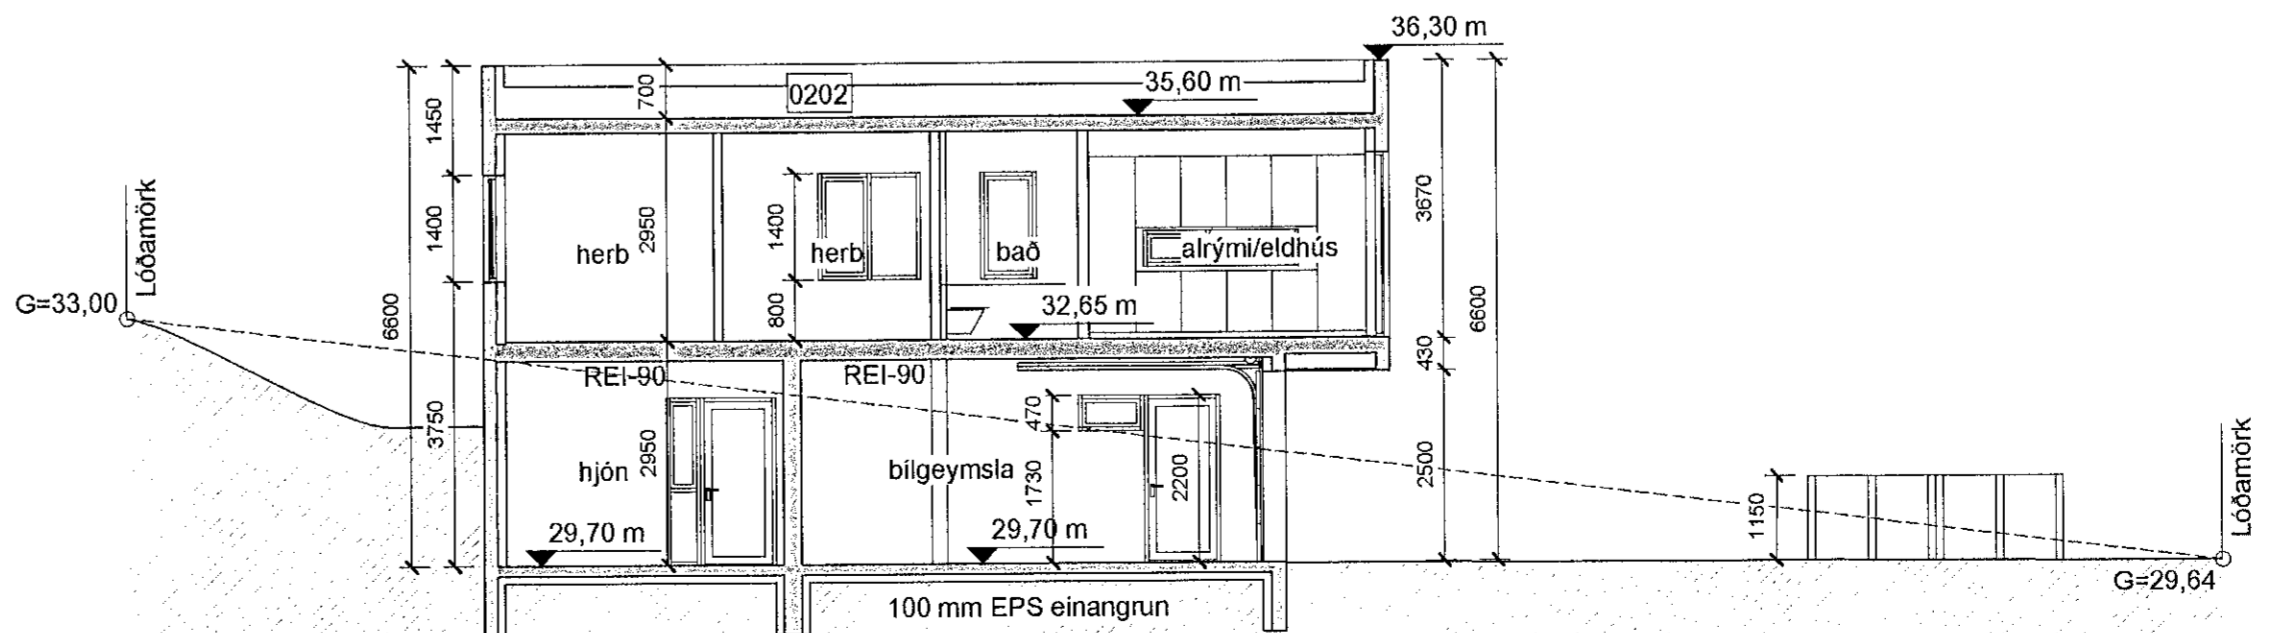

Sníð B-B
mkv: 1 : 100

BRUNAHÖNNUÐUR
ELDVARNAREFTIRLIT
SKÝRINGAR
LYKLMYND

BREYTING	DAGSETNING	TEIKN
e:		
d:		
c:		
b:		
a: Gönguhurð í bilgeymslu íbúðar 0101 lækkuð um brunaflokk	17-03-2023	HB

HÁDEGISSKARÐ 10
221 HAFNARFJÖRÐUR

VERK 21-001
BLAÐ A1001

ADALTEIKNING
GRUNNMYNDIR OG SNEIÐINGAR

REYKJAVÍK 20-05-2021
BREYTT 17-03-2023

HANNAÐ HB TEIKNAD HB BREYTING a
KVARDI 1 : 100 BLAÐSTÆRD A1 YFIRFARID JEJ

SAMPYKKT HÖNNUNARSTJÓRI SÖLVA ÞÓRUNN
Kt. 090982-3549

TEIKNISTOFA ARKITEKTA
GYLFI GUDJONSSON
OG FÉLAGAR enif.
arkitekta fat

VEGMÚLA 2 108 REYKJAVÍK SIMI 552 8740
KAUPANGI VÍÐ MÝRARVEG 600 AKUREYRI SIMI 401 5508
NETFÖNG: teikna@teikna.is, jofnar@teikna.is VEFFANG: teikna.is