



Samþykkt þann  
22. MAR. 2023


Byggingarfulltrúi í Hafnarfirði  
*Helmi Bjarnadóttir*

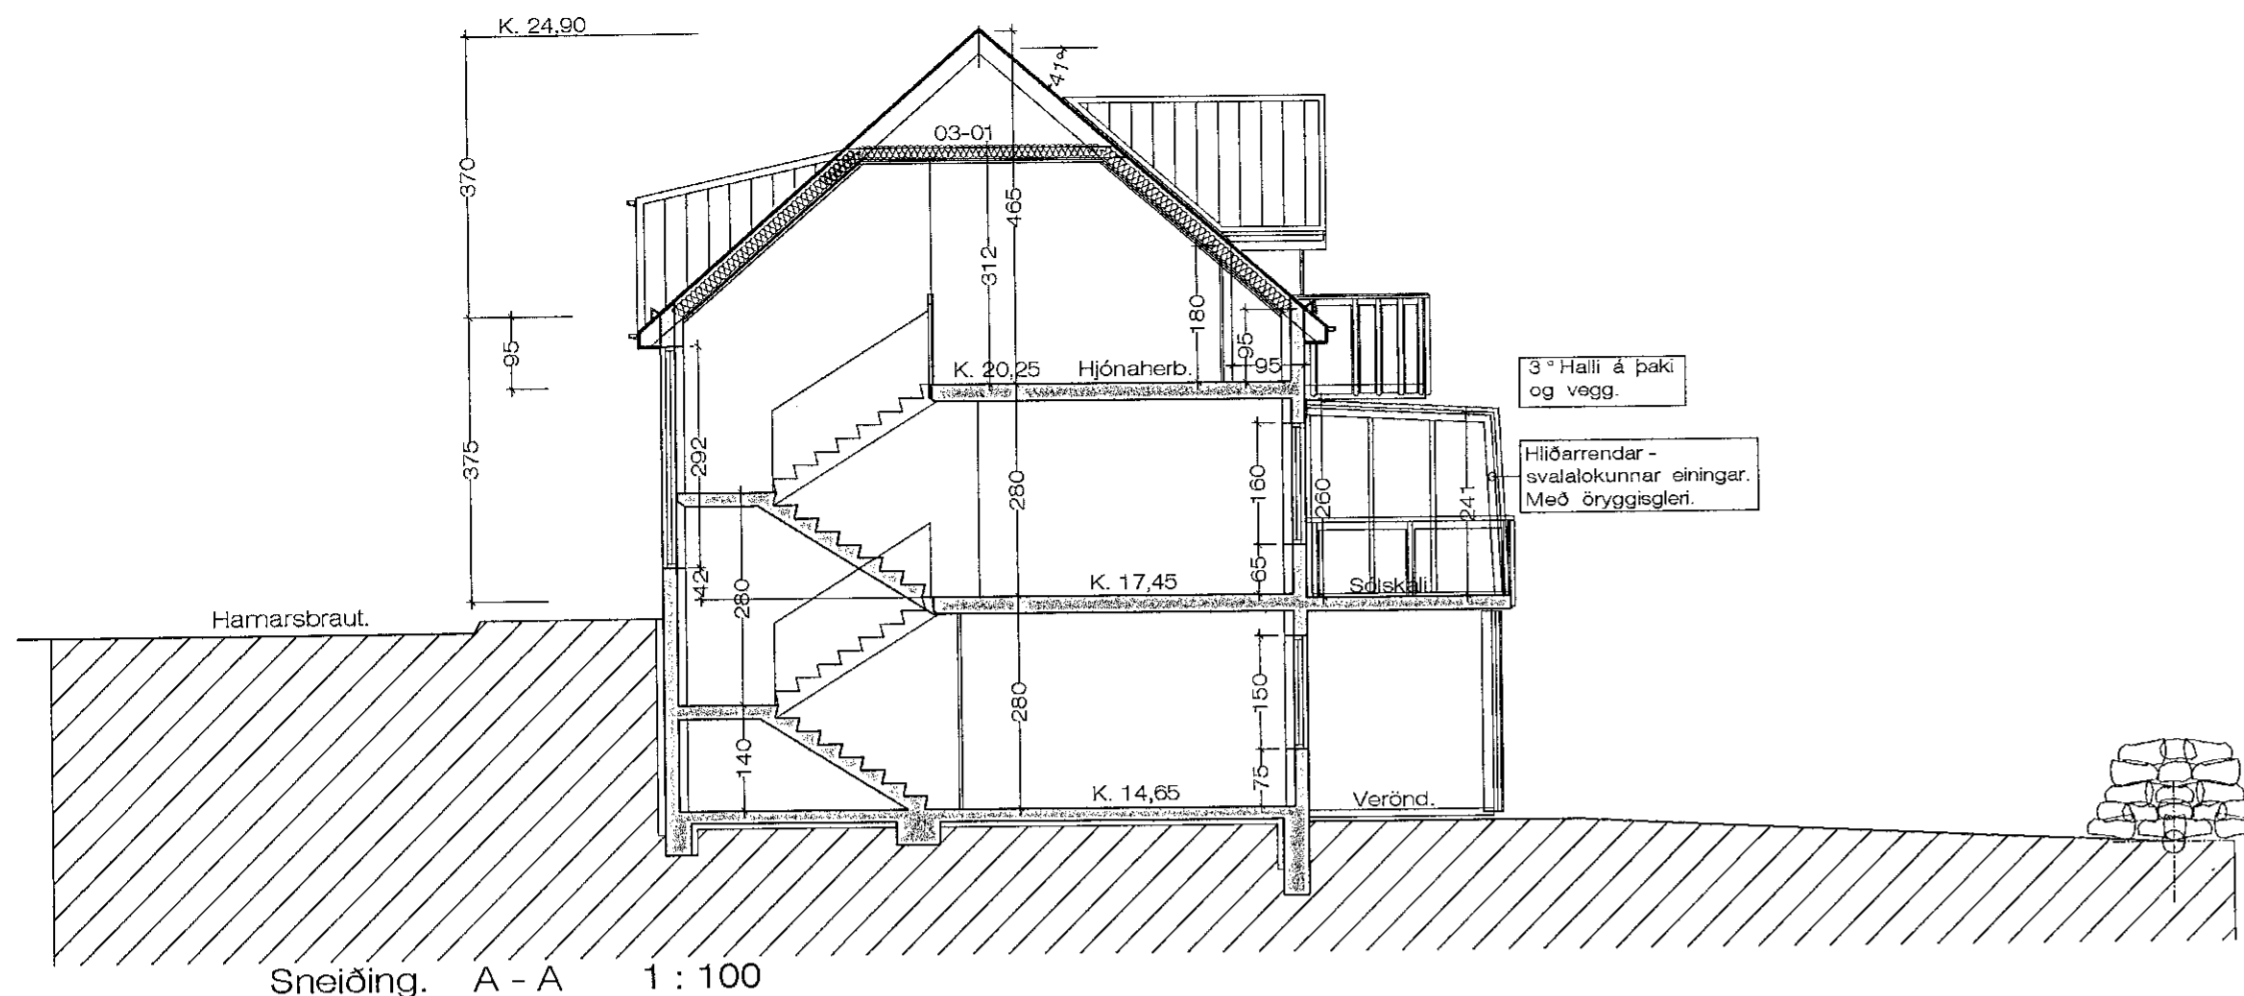


Sneiðing. A - A 1 : 100

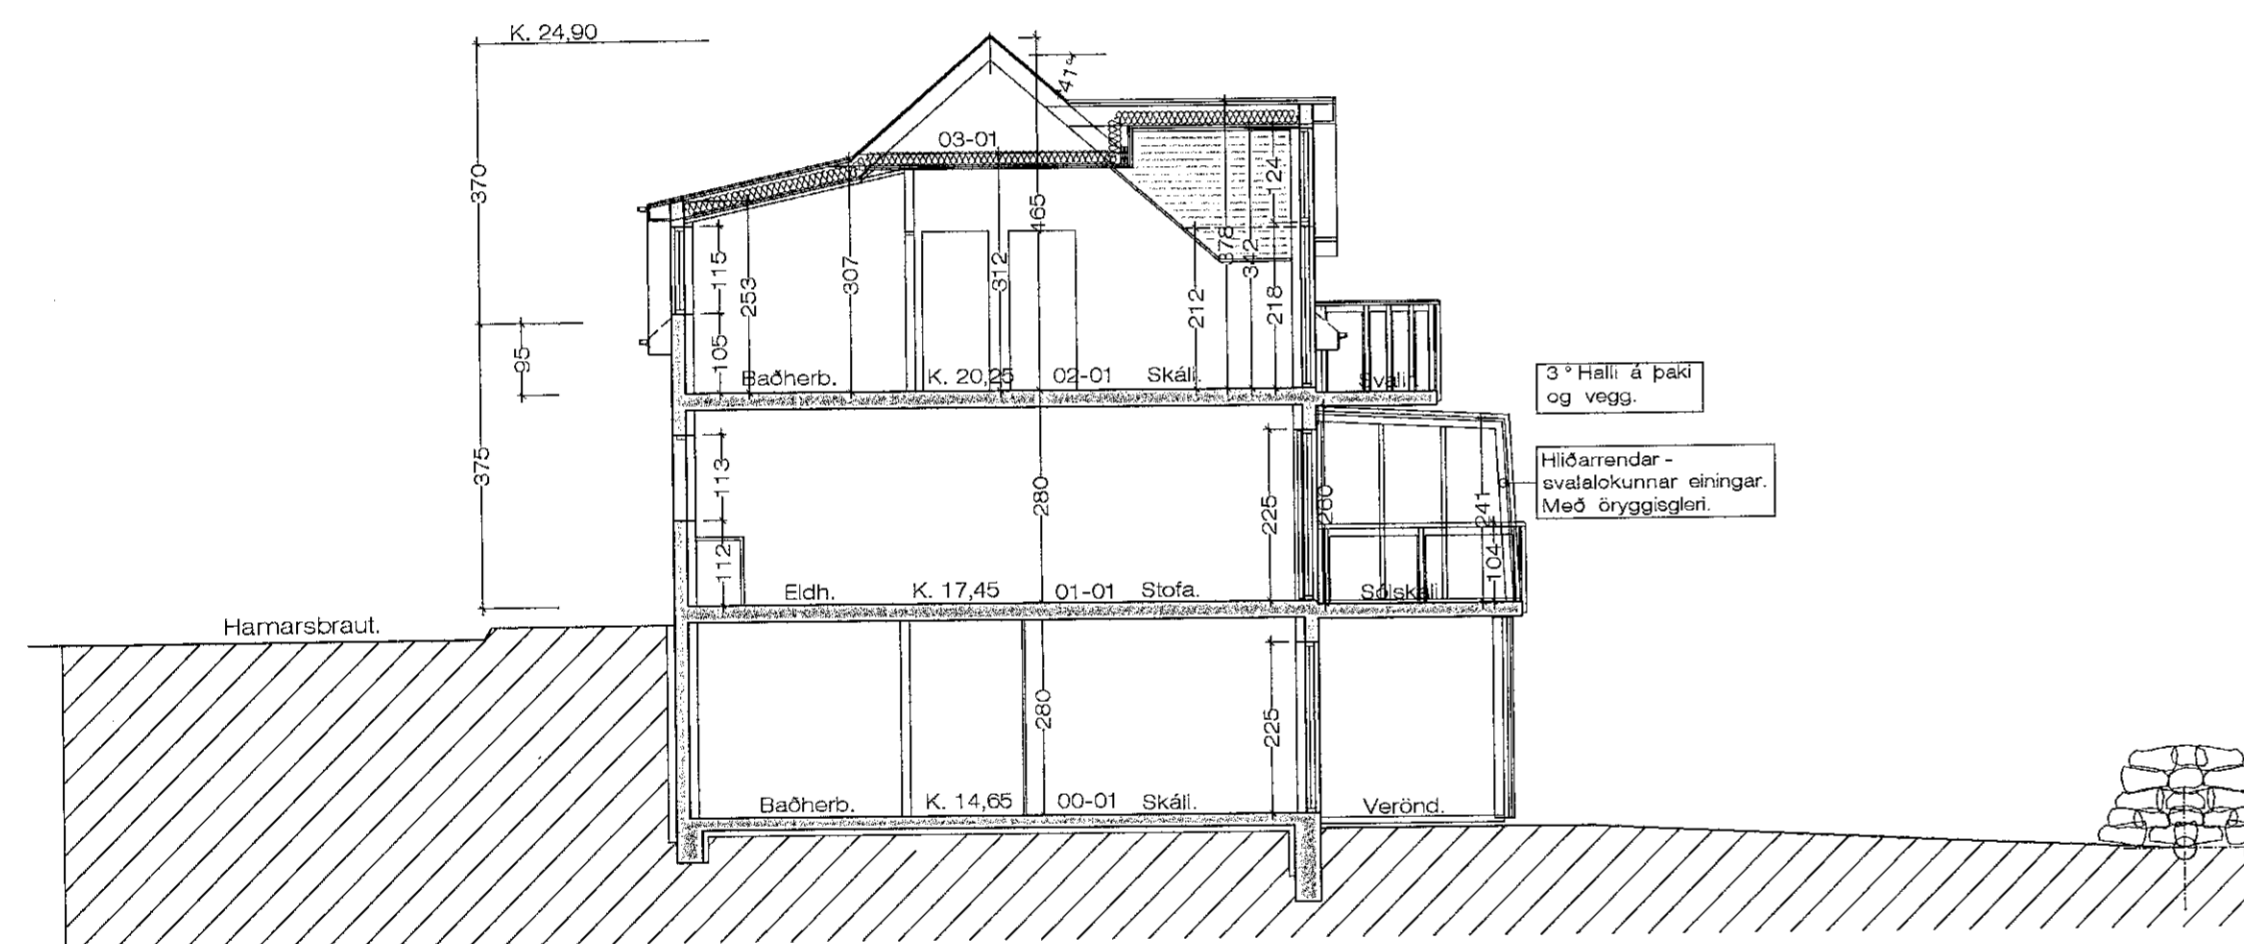

Sneiðing. B - B 1 : 100

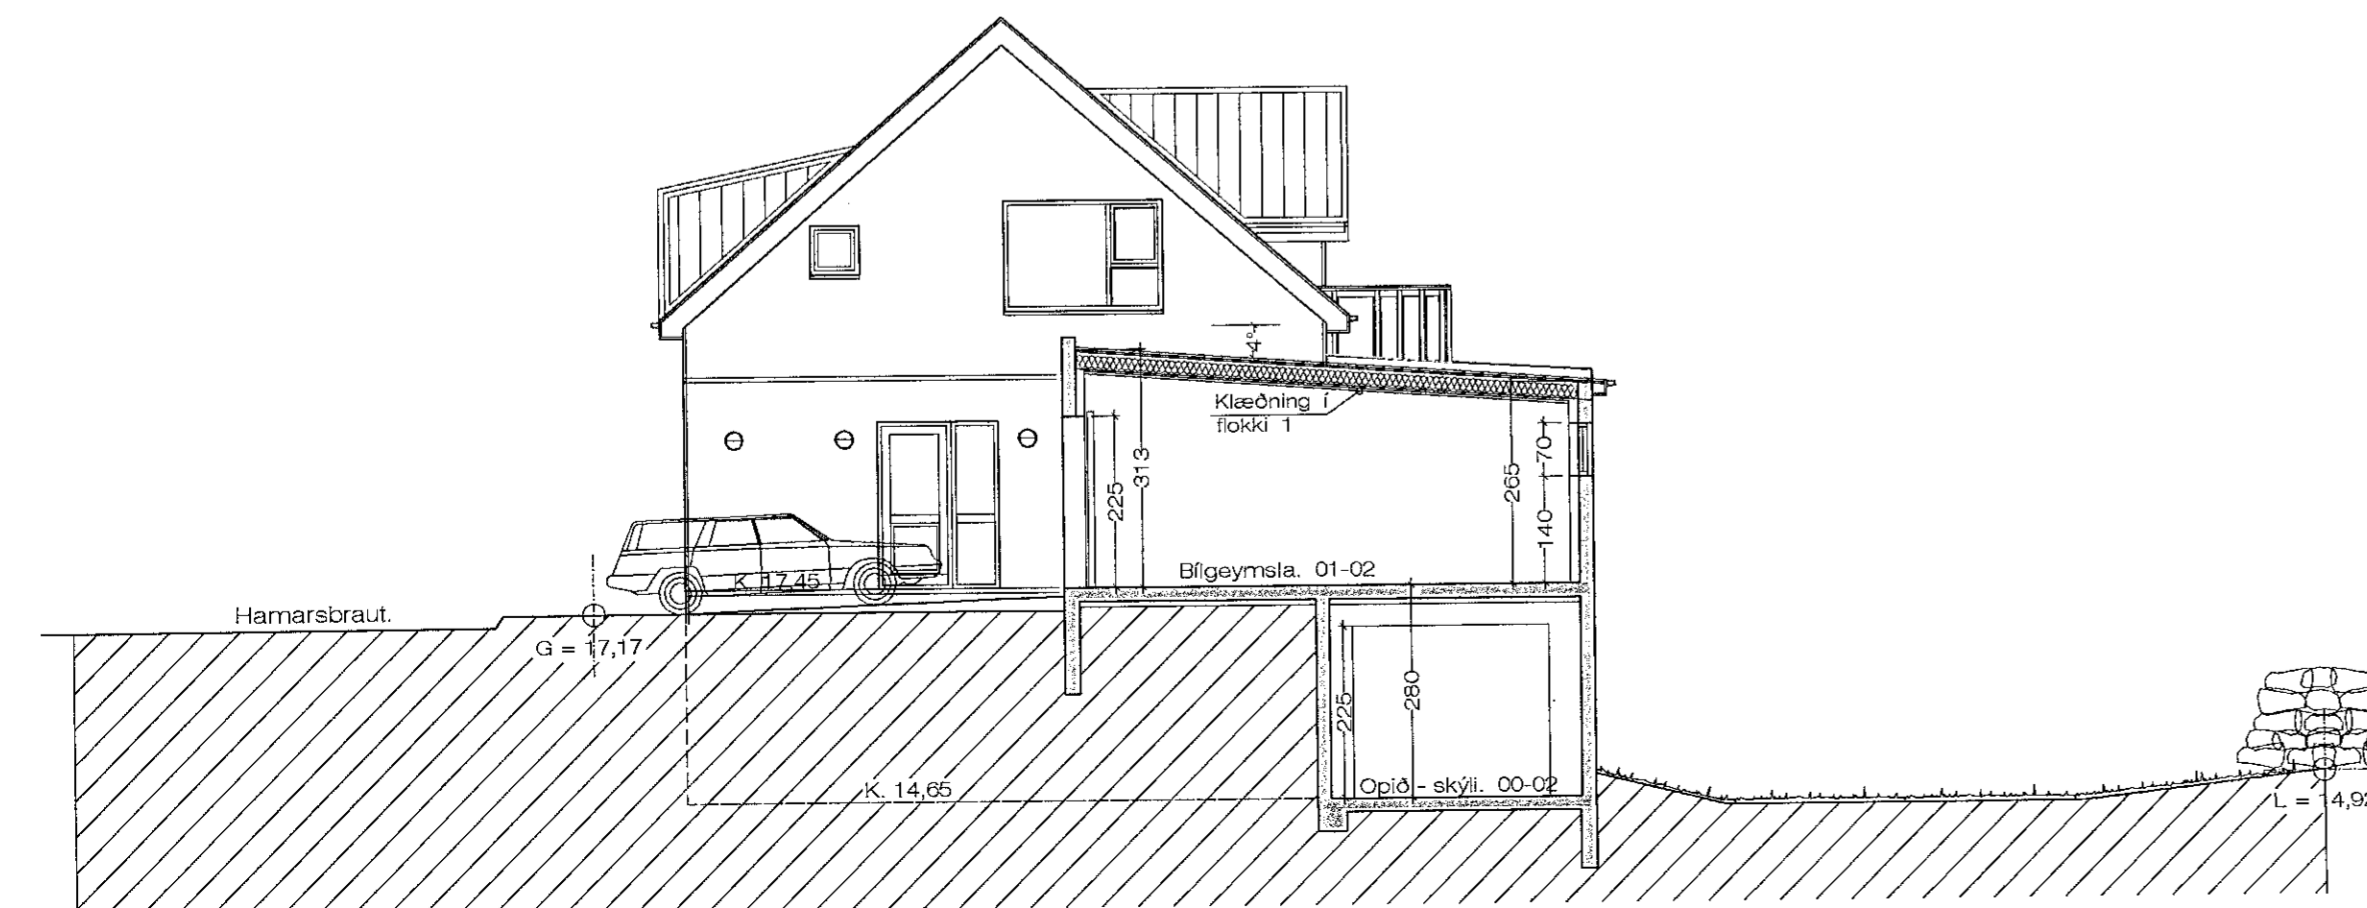

Sneiðing. í Bilgeymslu. C - C 1 : 100

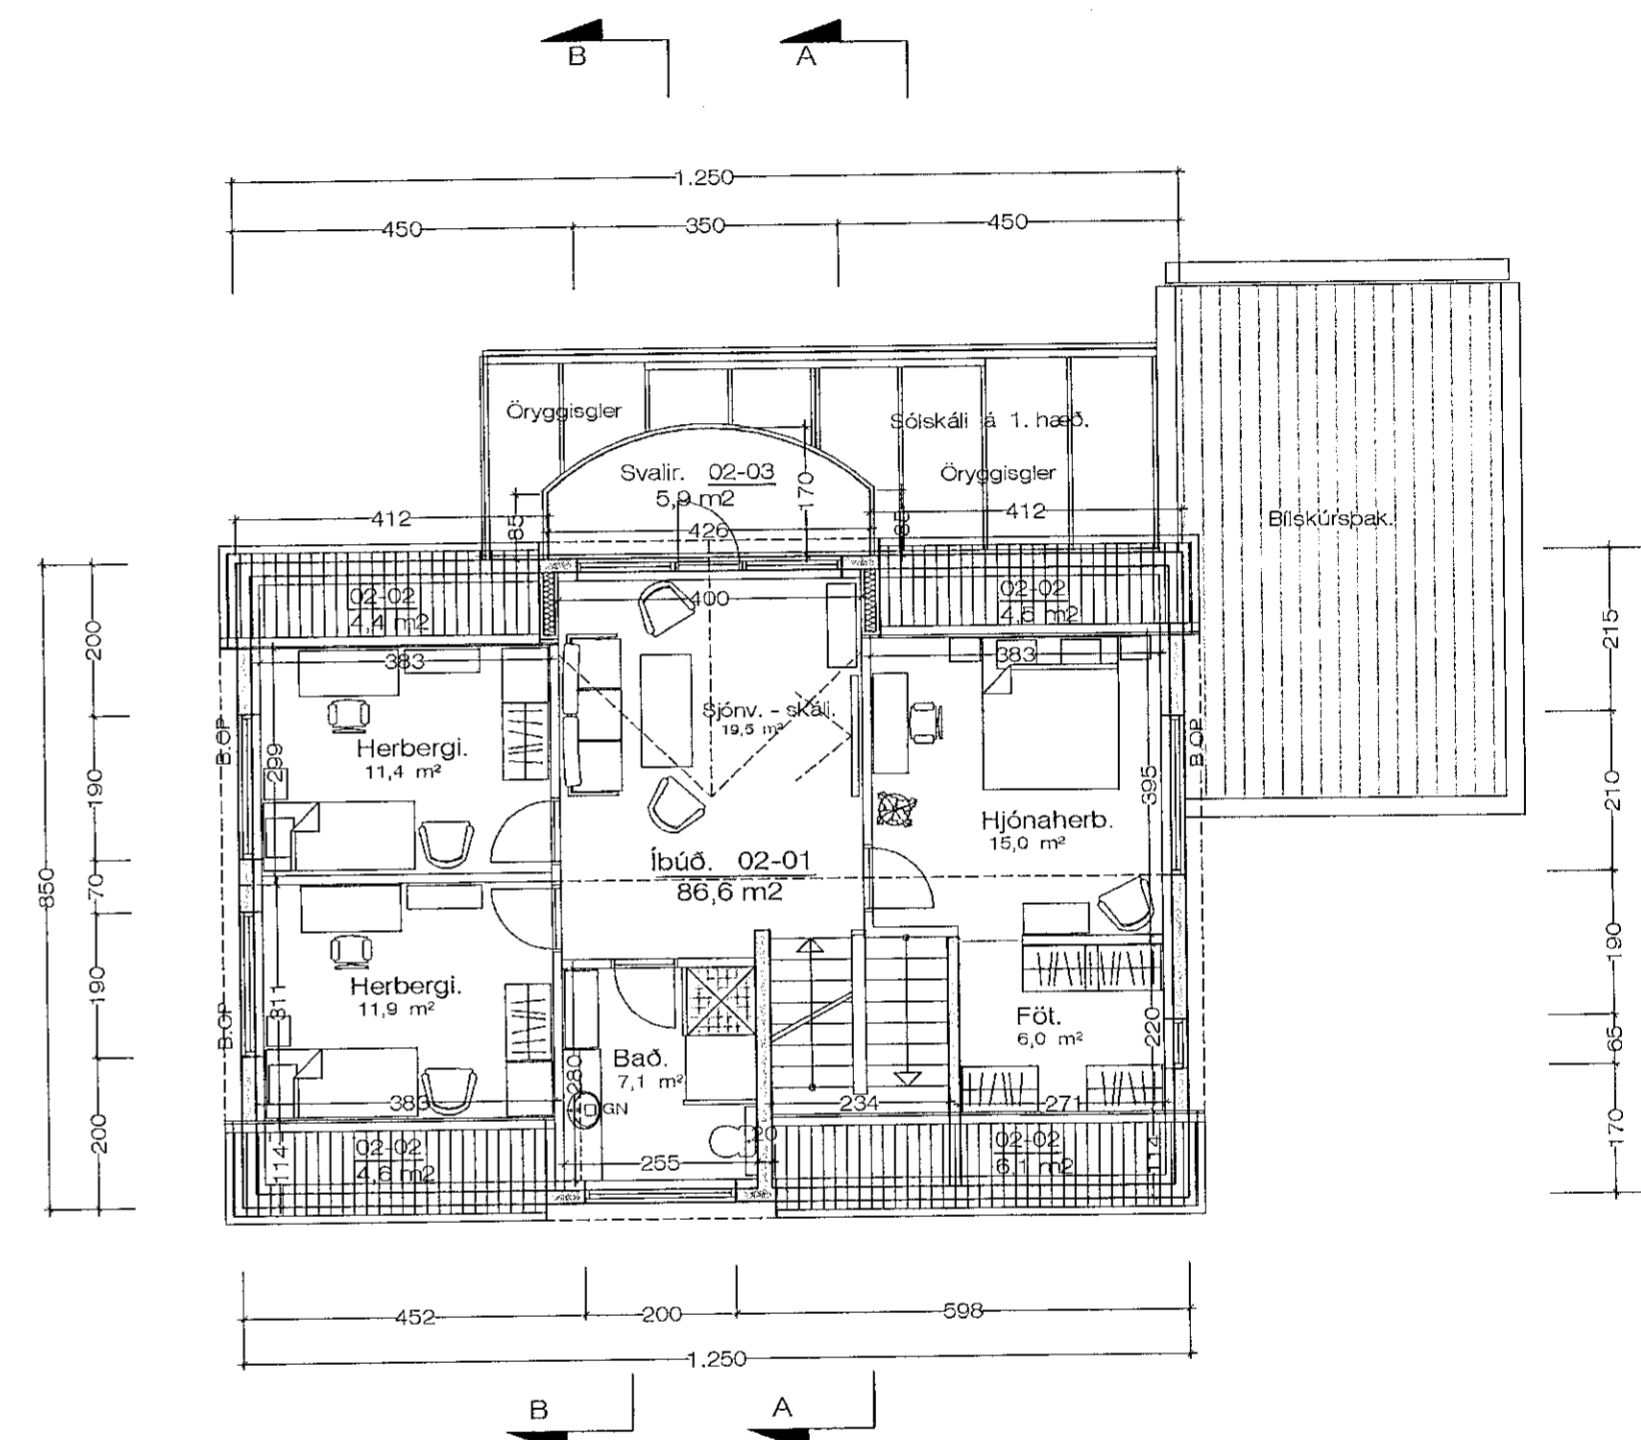

Grunnmynd 2. Hæð. 1 : 100

Stærð hússins. 86,6 m²

Breytt 6. - 3. - 2023  
Sett hliðarþröndi svalalokun á svalir á 1. hæð hússins.

Breytt 16. - 11. - 2012

Breytt innra skipulagi á 2. hæð, felldur út þakgluggi í stigahúsi og breytt glugga á suðurhlíð.

Hamarsbraut 16 Hafnarfirði. Grunnm. - sneiðingar

VERK. NR. 321  
TEIKN. NR. 04

DAGS. 19.-9.-2011 MÁL. 1:100  
BREYTT.

Jon-ark@istandia.is

JÓN GUÐMUNDSSON ARKITEKT *Jon Guðmundsson*  
VINNUSTOFA SUÐURLANDSBRAUT 16 REYKJAVÍK SÍMI 552 5055

KT. 310991  
3259