



Samþykkt þann
22. MAR. 2023

Byggingarfulltrúi í Hafnarfirði
Sóknarstjórnir

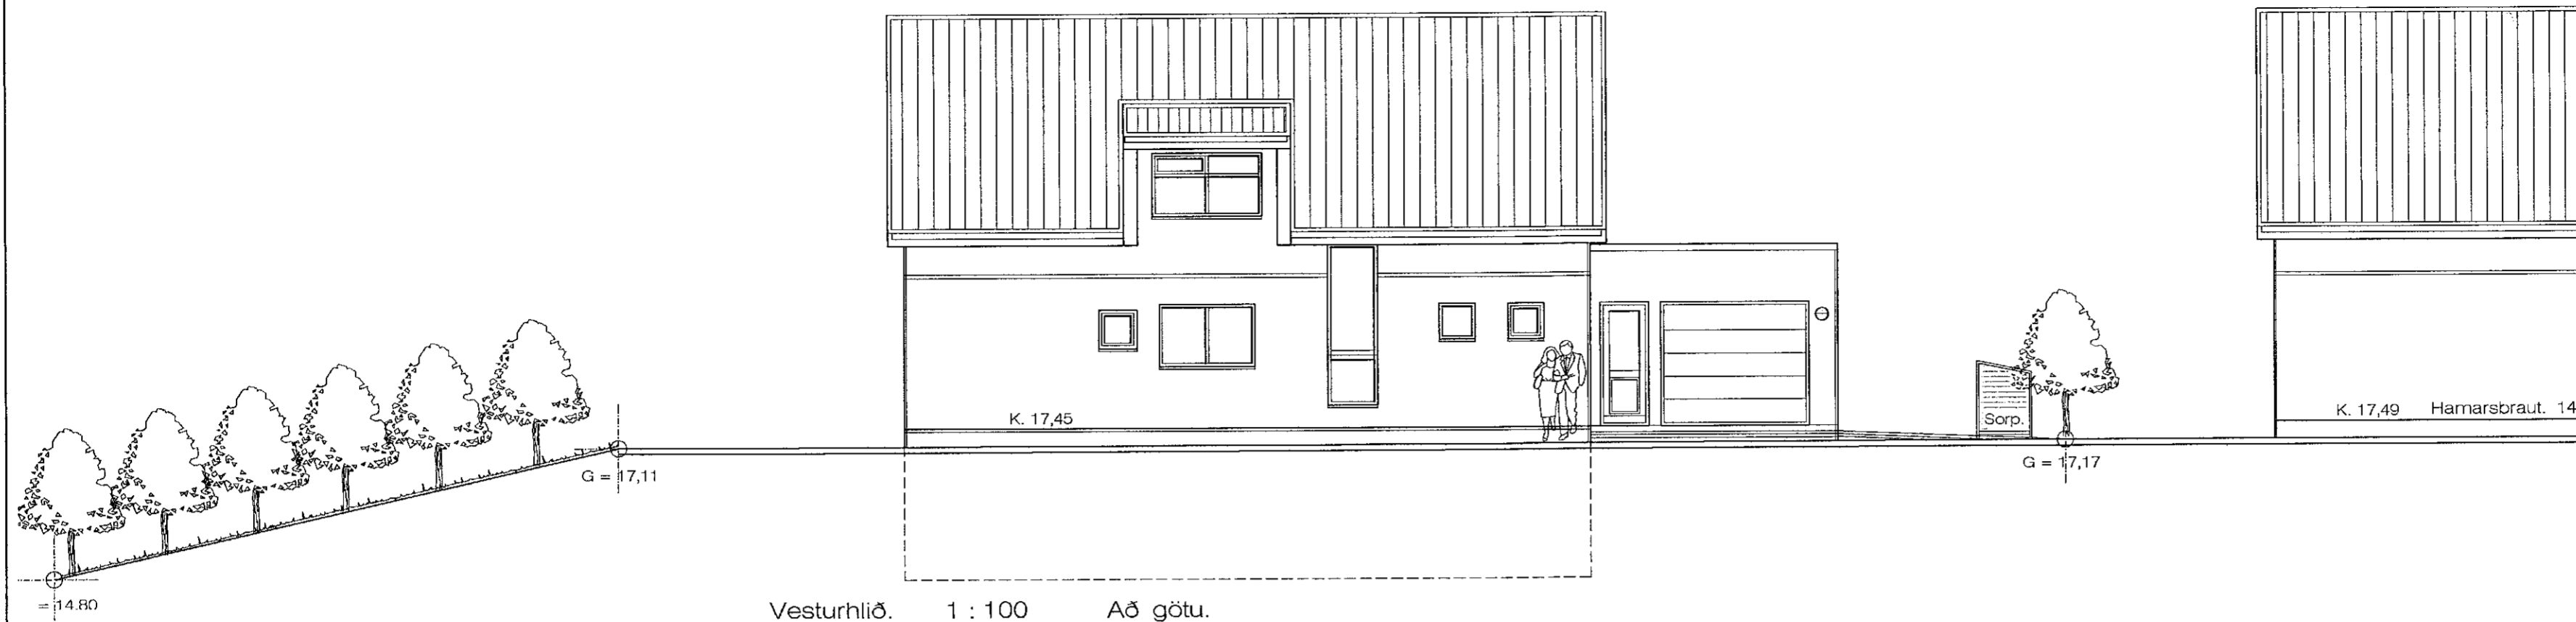

Vesturhlíð. 1 : 100 Að götu.

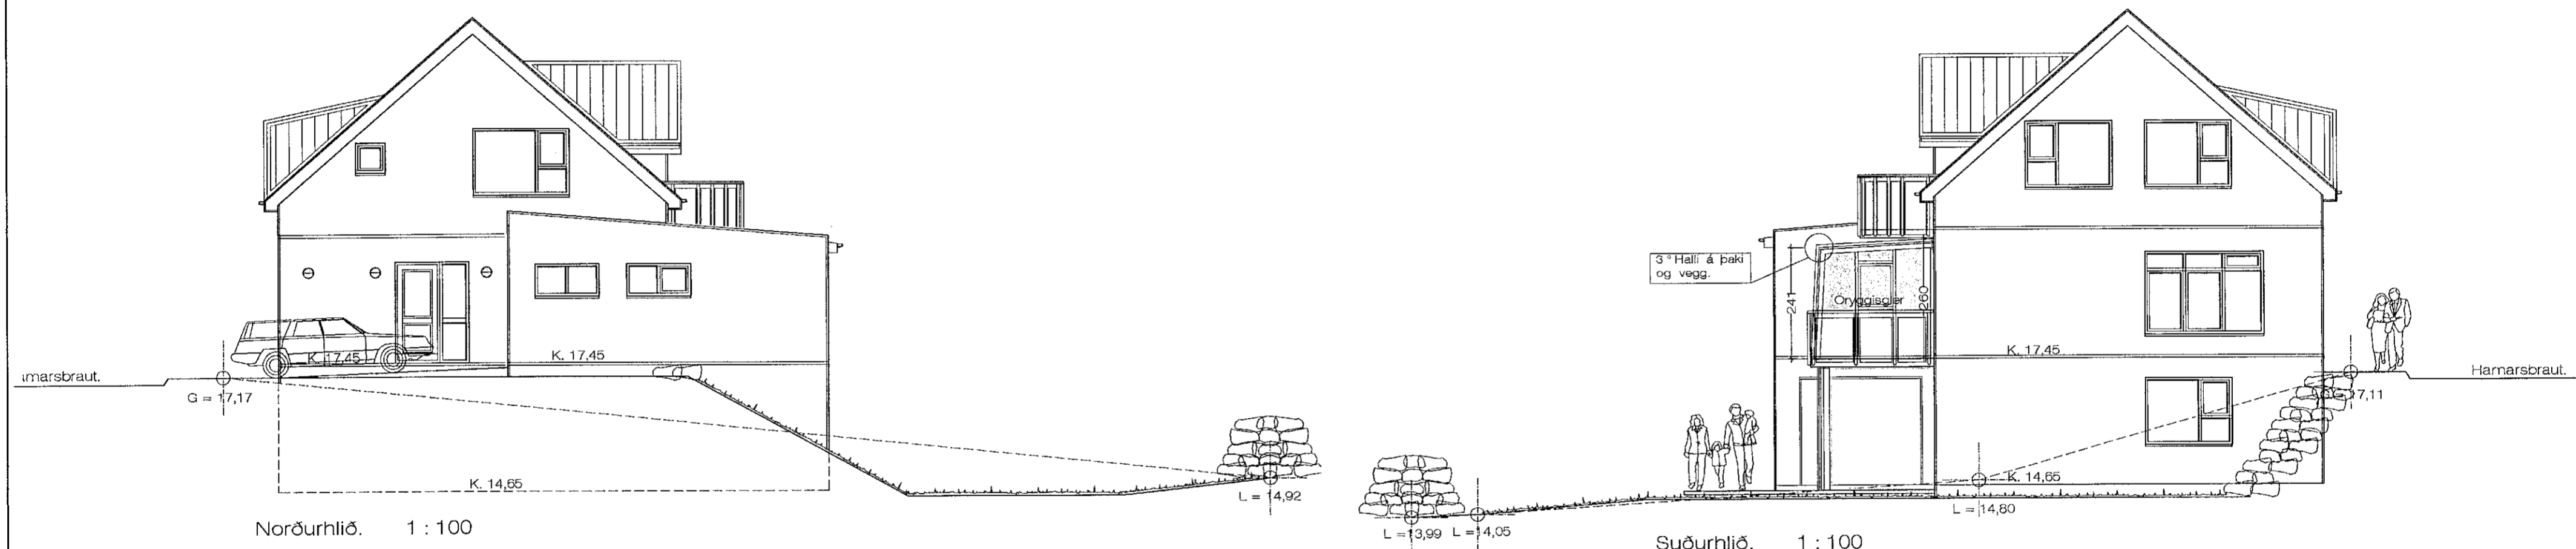

Norðurhlíð. 1 : 100

Suðurhlíð. 1 : 100



Austurhlíð. 1 : 100

Breytt 6.-3.-2023
Sett hlíðaropnandi svalalokun á svalir á 1. hæð hússins.

Breytt 16.-11.-2012

Breytt innra skipulagi á 2. hæð, felldur út bakgluggi í stigahúsi og breytt glugga á suðurhlíð.

Hamarsbraut 16 Hafnarfirði. Útlit.

VERK. NR. 321
TEIKN. NR. 05

DAGS. 19.-9.-2011 MÁL. 1:100
BREYTT.

Jon-ark @ islandia.is

JÓN GUÐMUNDSSON ARKITEKTUR
VINNUSTOFA SUÐURLANDSBRÁUT 16 REYKJAVÍK SÍMI 552 5055

KT. 310551
3259

hamarsb.16_1903.- 2012.dwg

16.11.2012 13:39

Jón Guðmundsson arkitekt. Suðurlandsbraut 16