




SNEIDING E-E, M 1:200

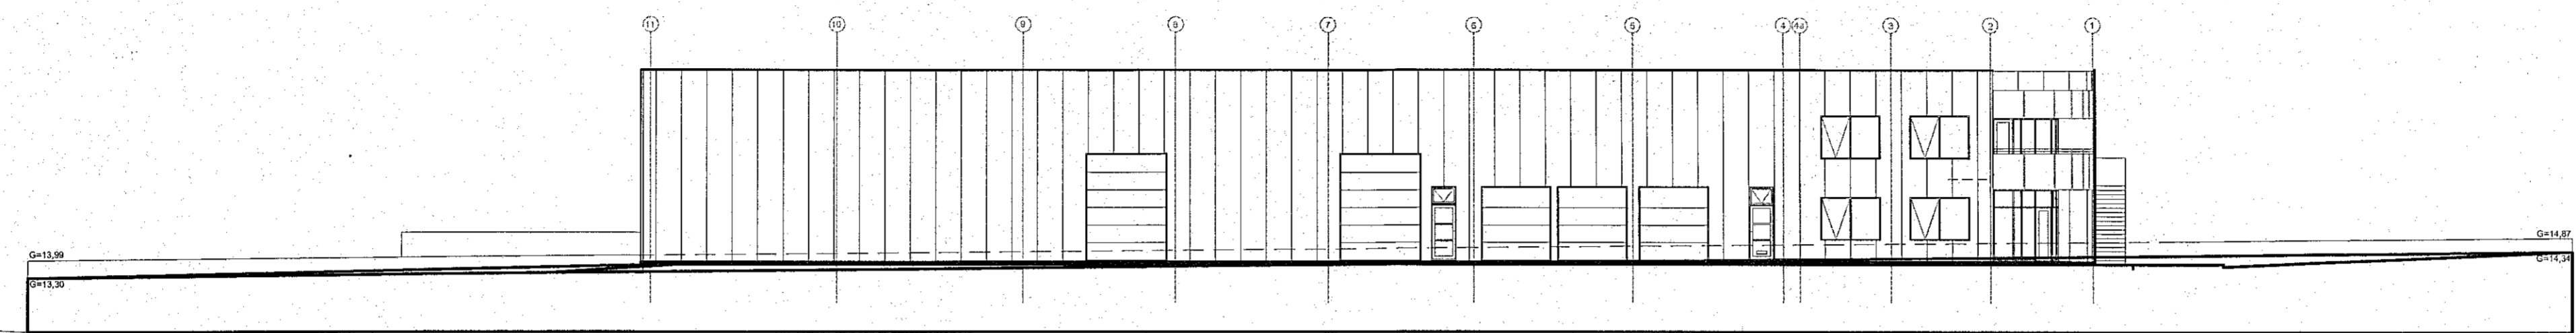

ÚTLIT VESTUR HÚS MHL 01, M 1:200

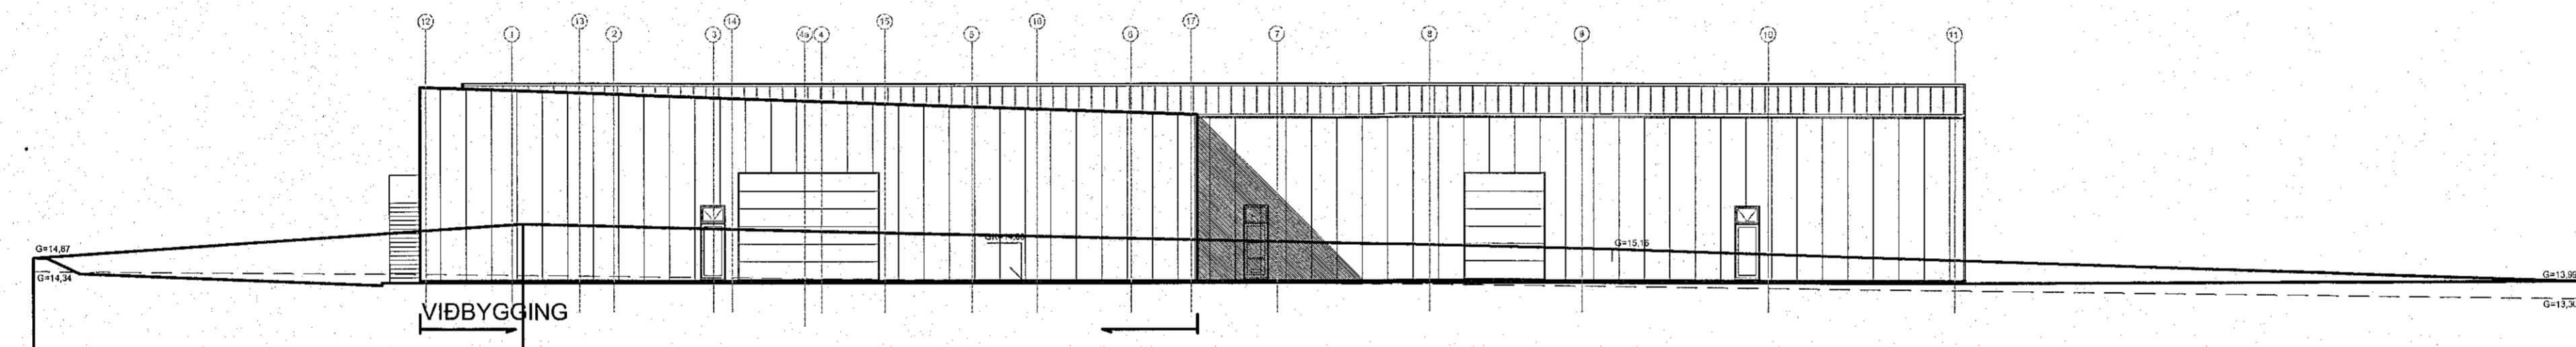


ÚTLIT AUSTUR M 1:200

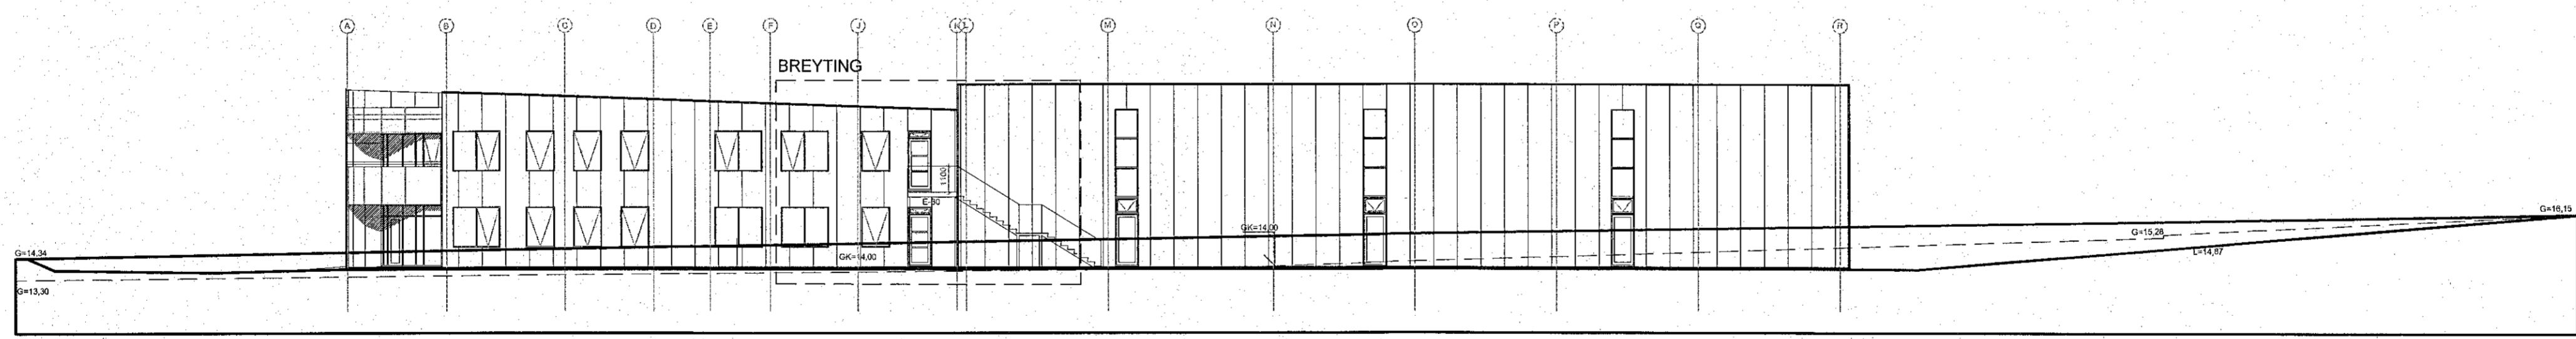

ÚTLIT SUÐUR, M 1:200

ÚTLIT SUÐUR, M 1:200

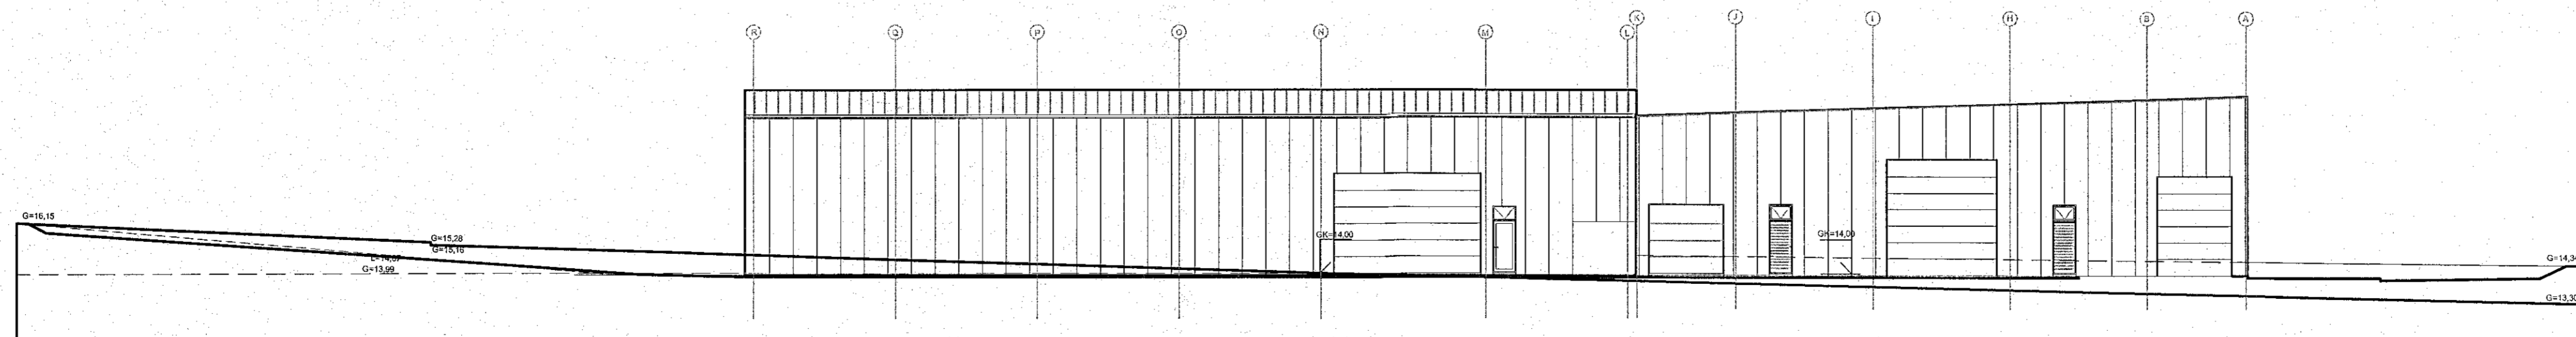

ÚTLIT NORÐUR, M 1:200

SHS  
07. feb. 2023

Árni Árnason  
Yfirmað af  
brunahönnuði  
2023-02-23

NR.	DAGS.	BREYTING	SP.
01	21.08.06	Hús lækkað, sorpi skýlt, snió svart byggingarís.	
02	28.08.06	Texti um brunavarnir uppfærður	
03	28.08.06	Klæðningu snió	
04	28.01.07	Intra fyrirkomulagi skrifstofa breytt	
05	22.01.08	Nýbygging á lóð	
06	30.03.08	Skrifstofur í nýbyggingu fjárfæðar	
07	02.02.11	Dyrum, inntekisými br. Skrifst. fjart.	
08	20.06.11	Intra fyrirkomulag, millipallur mhl.1 ofi.	
09	25.08.11	Nýbyggingu breytt í viðbyggingu	
10	23.01.16	Smárymum breytt, þessi teikning óbreytt	
11	24.12.16	Reyndartekning, Útlit óbreytt	
12	14.11.18	Ný fellin. á n.galli og gönguh. á austurhlíð	
13	02.03.22	Andyrri stækkað	
14	11.12.22	Skrifstofur stækkaðar í skot	

VERK  
HRADFLUTNINGAR / FEDEX  
SELHELLA 7 MHL 02, ÁÐUR SELHELLA 9

TEIKNING  
Útlit og sneiðing E-E

KVARÐI  
1:200

DAGS.  
11.11.2022

TEIKNAD AF  
GJ

TEIKNING-IS  
arkitektúr og skipulag  
Hraunfanga 85  
200 Kópavogur  
gsm: 824 4555

0102  
Gunnlaugur Jónsson  
netfang: gunnlaugur@gmail.com