


GRUNNMYND 2 HÆÐ OG MILLIPALLAR, YFIRLIT, M1:200

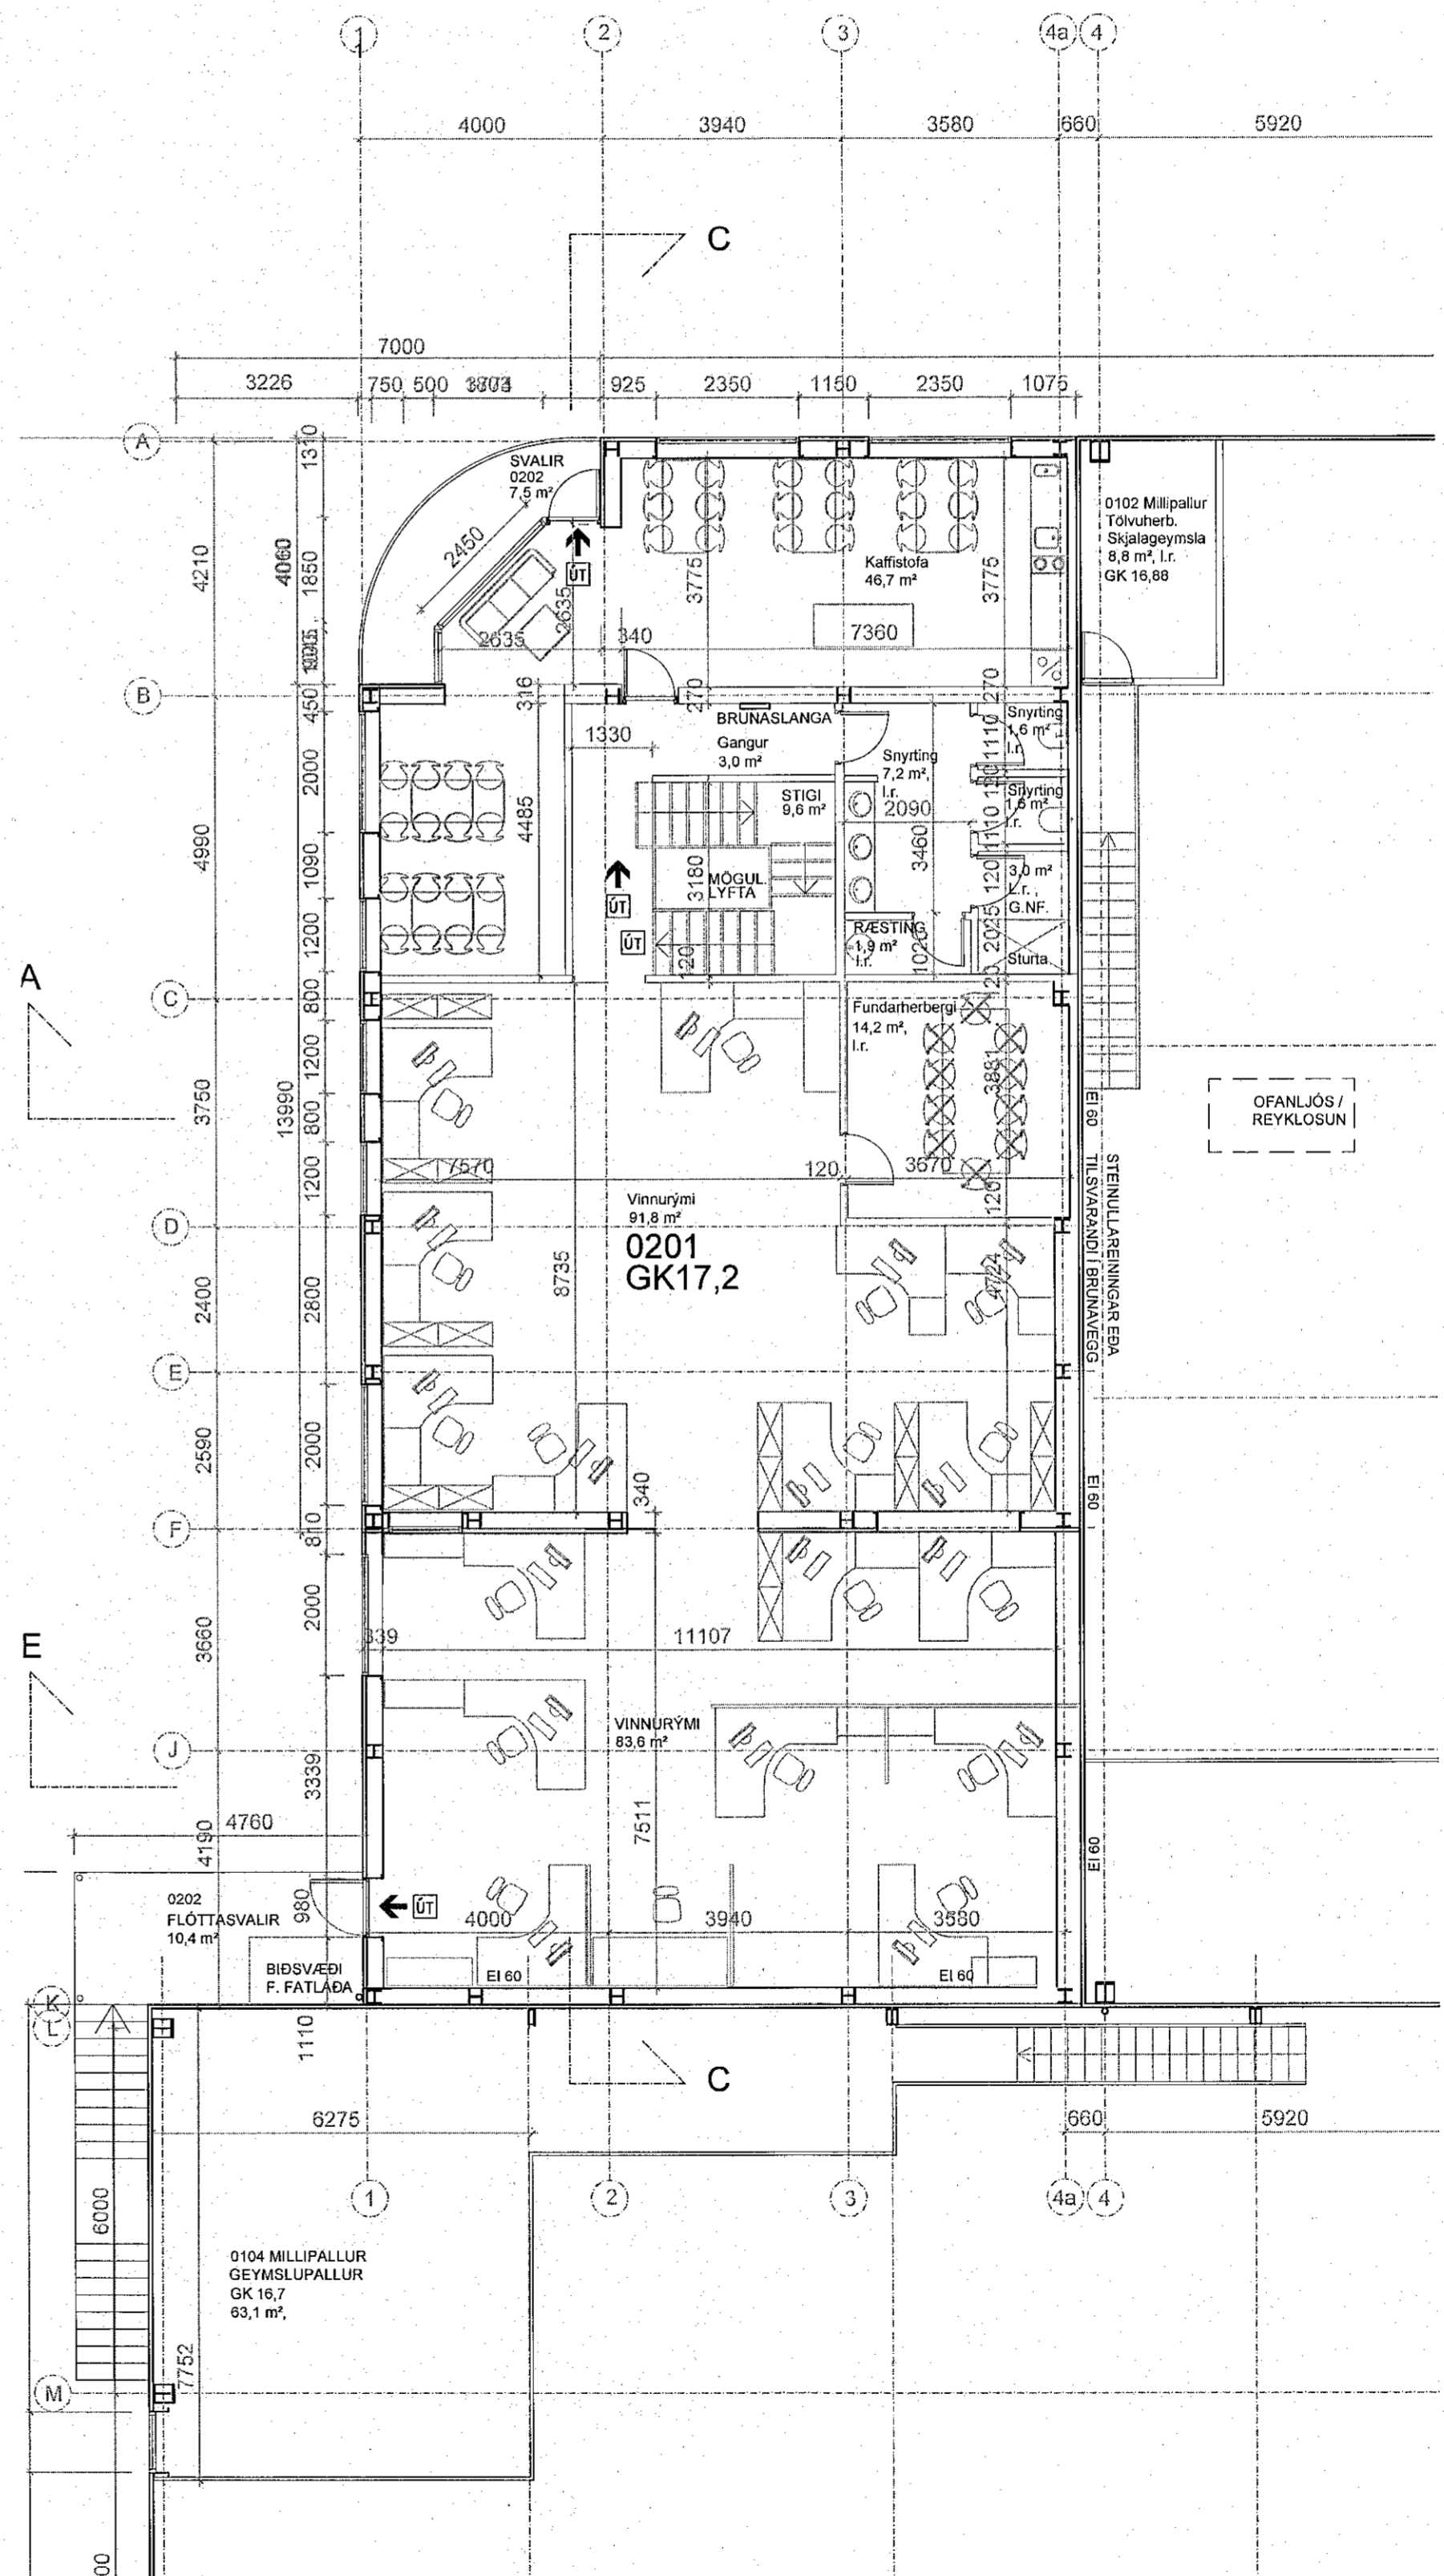

GRUNNMYND 2 HÆÐ, SKRIFSTOFUR M1:100 OG MILLIPALLUR Í NÝBYGGINGU

SHS
07. feb. 2023

Árni Arnason
Yfirforð af
brunnhönnuði
2023-02-23

NR.	DAGS.	BREYTING	SR.
01	21.08.06	Hús lækkað, sorpi skýlt, snið svart, byggingarfyls.	
02	28.08.06	Texti um brunavarnir uppfærður	
03	28.08.06	Klæðningu snúð	
04	28.01.07	Innra fyrirkomulagi skrifstofa breytt	
05	22.01.08	Nýbygging á lóð	
06	30.03.08	Skrifstofur í nýbyggingu fjarlægðar	
07	02.02.11	Dyrum, inntaksrym br. Skrifst. flakt.	
08	20.06.11	Innra fyrirkomulag, millipallur mhl.1 ofl.	
09	25.08.11	Nýbyggingu breytt í nýbyggingu	
10	23.01.16	Millipalli breytt í nýbyggingu	
11	24.12.16	Reyndartekning, Ýmsar smátreytingar	
12	14.11.18	Lokað svæði og gryfa fjarlægð	
13	02.03.22	Rými við svalir stækkað	
14	11.12.22	Skrifstofa stækkuð	

VERK
HRADFLUTNINGAR / FEDEX
SELHELLA 7 MHL 02, ÁÐUR SELHELLA 9

TEIKNING
GRUNNM. 2 HÆÐ OG MILLIP. NÝBYGGINGU
MILLIPALLAR OG SNEIÐING

KVARNI
1:200 og 1:100

DAGS.
11.11.2022

TEIKNAD AF
GJ

TEIKNING.IS
arkitektúr og skýpúlag
Hrauntunga 85
200 Kópavogur
gsm: 824 4555

TEIKNING NR.

0106

Gunnlaugur Jónsson
Gunnlaugur Jónsson, t. 090462 2299
netfang: gunnlaugurj@gmail.com