


Samþykkt þann

15. MAR. 2023

Byggingarfulltrúinn / Hafnarfirði
Skelm Brynarsdóttir


breyting dags unnið
þaki yfir sólskóta og bílskúr 01.03.2023 Ir.
breytt í einhalla þak

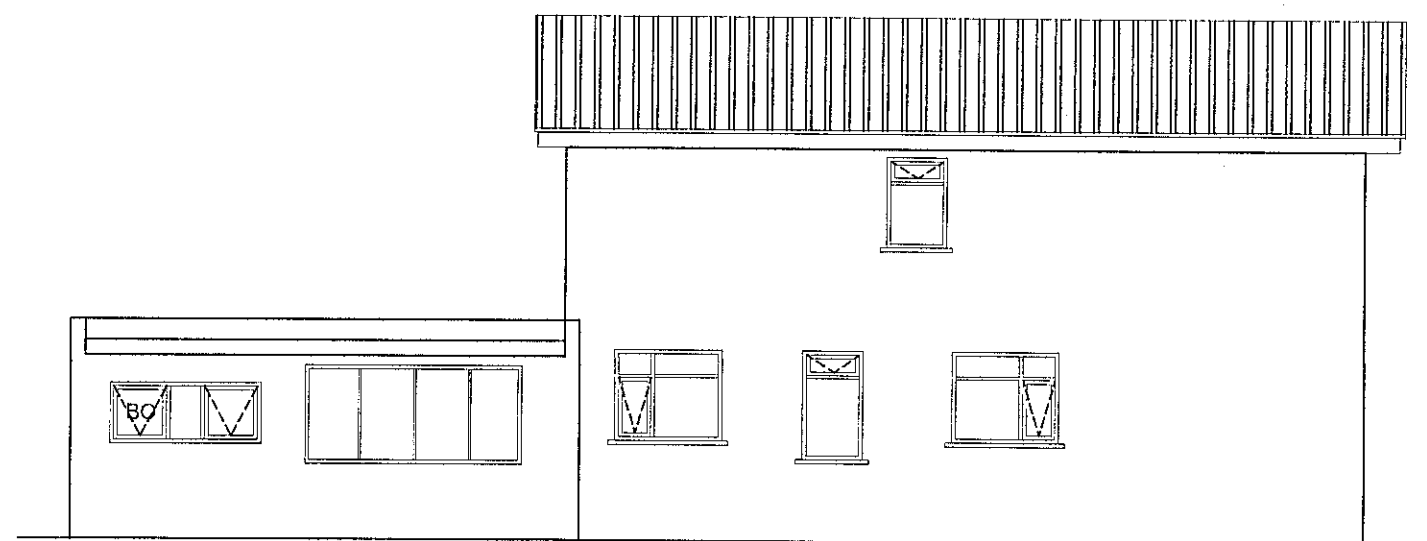


ÚTLIT NORÐAUSTUR 1:100




ÚTLIT NORÐVESTUR 1:100

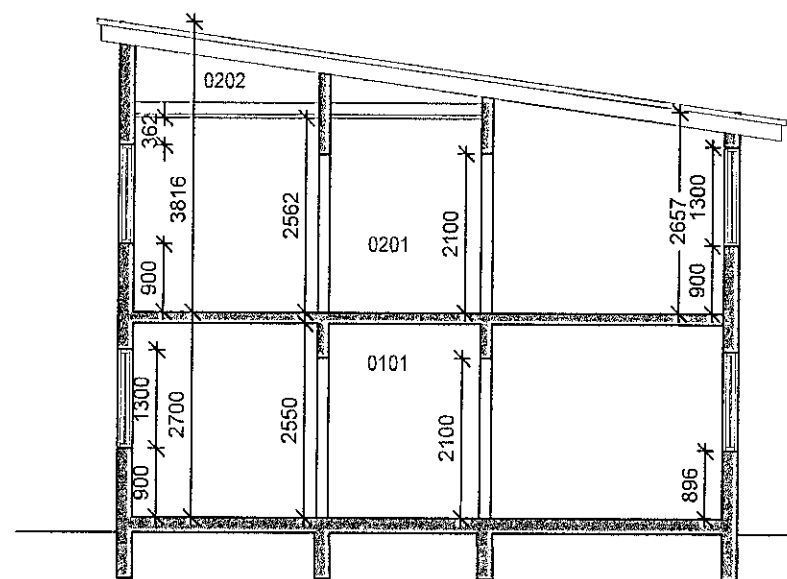


SKURÐUR 1:100

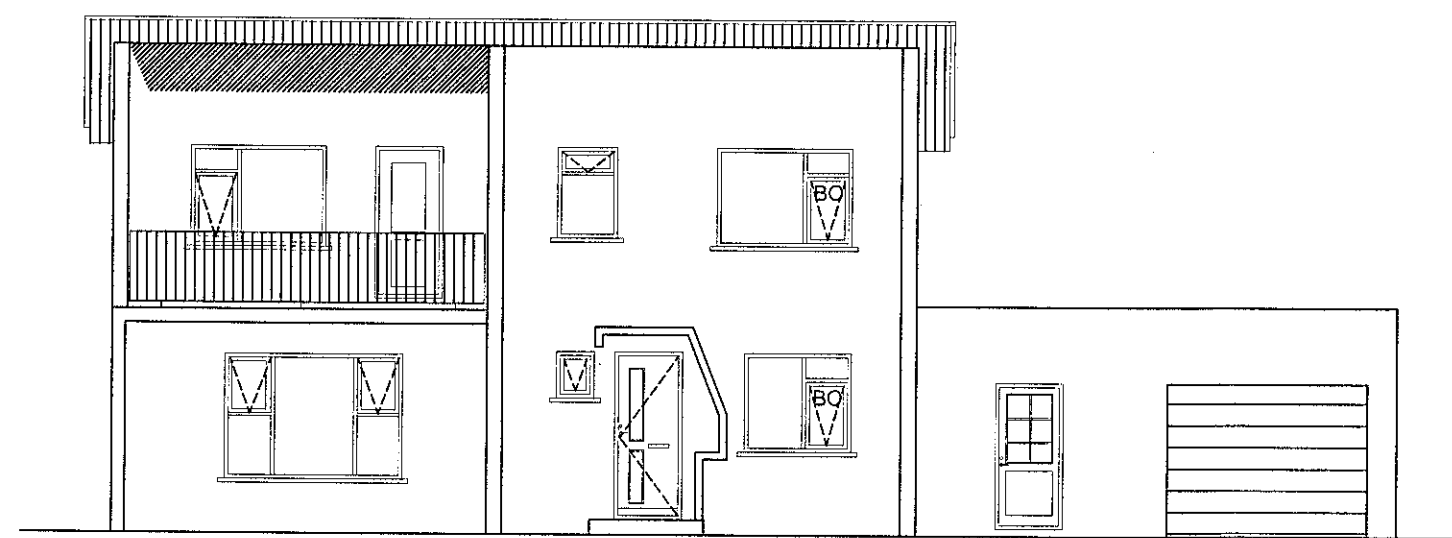


ÚTLIT SUÐVESTUR 1:100

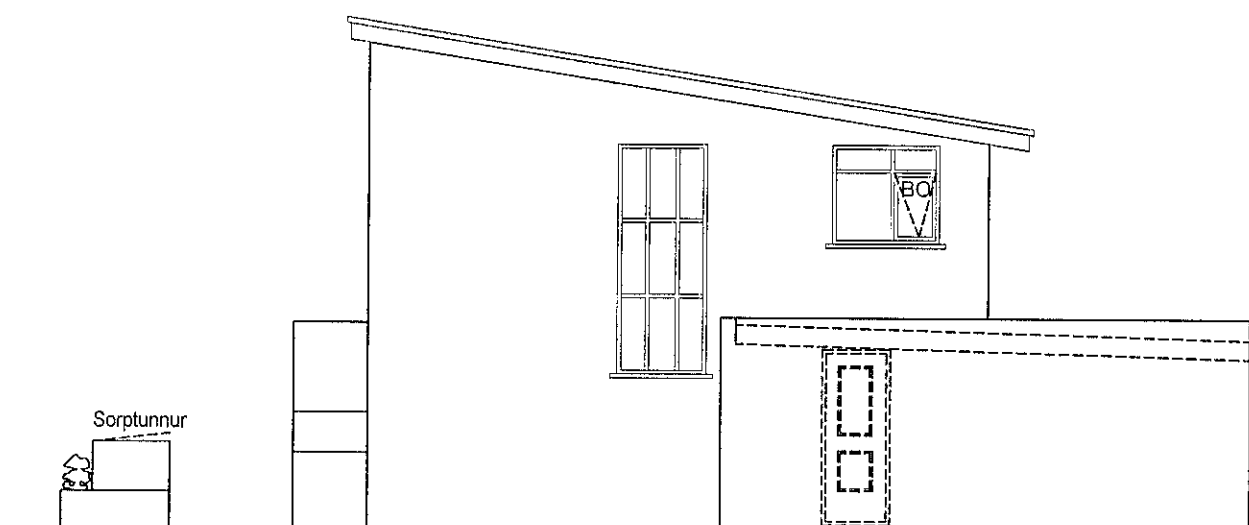


ÚTLIT SUÐAUSTUR 1:100

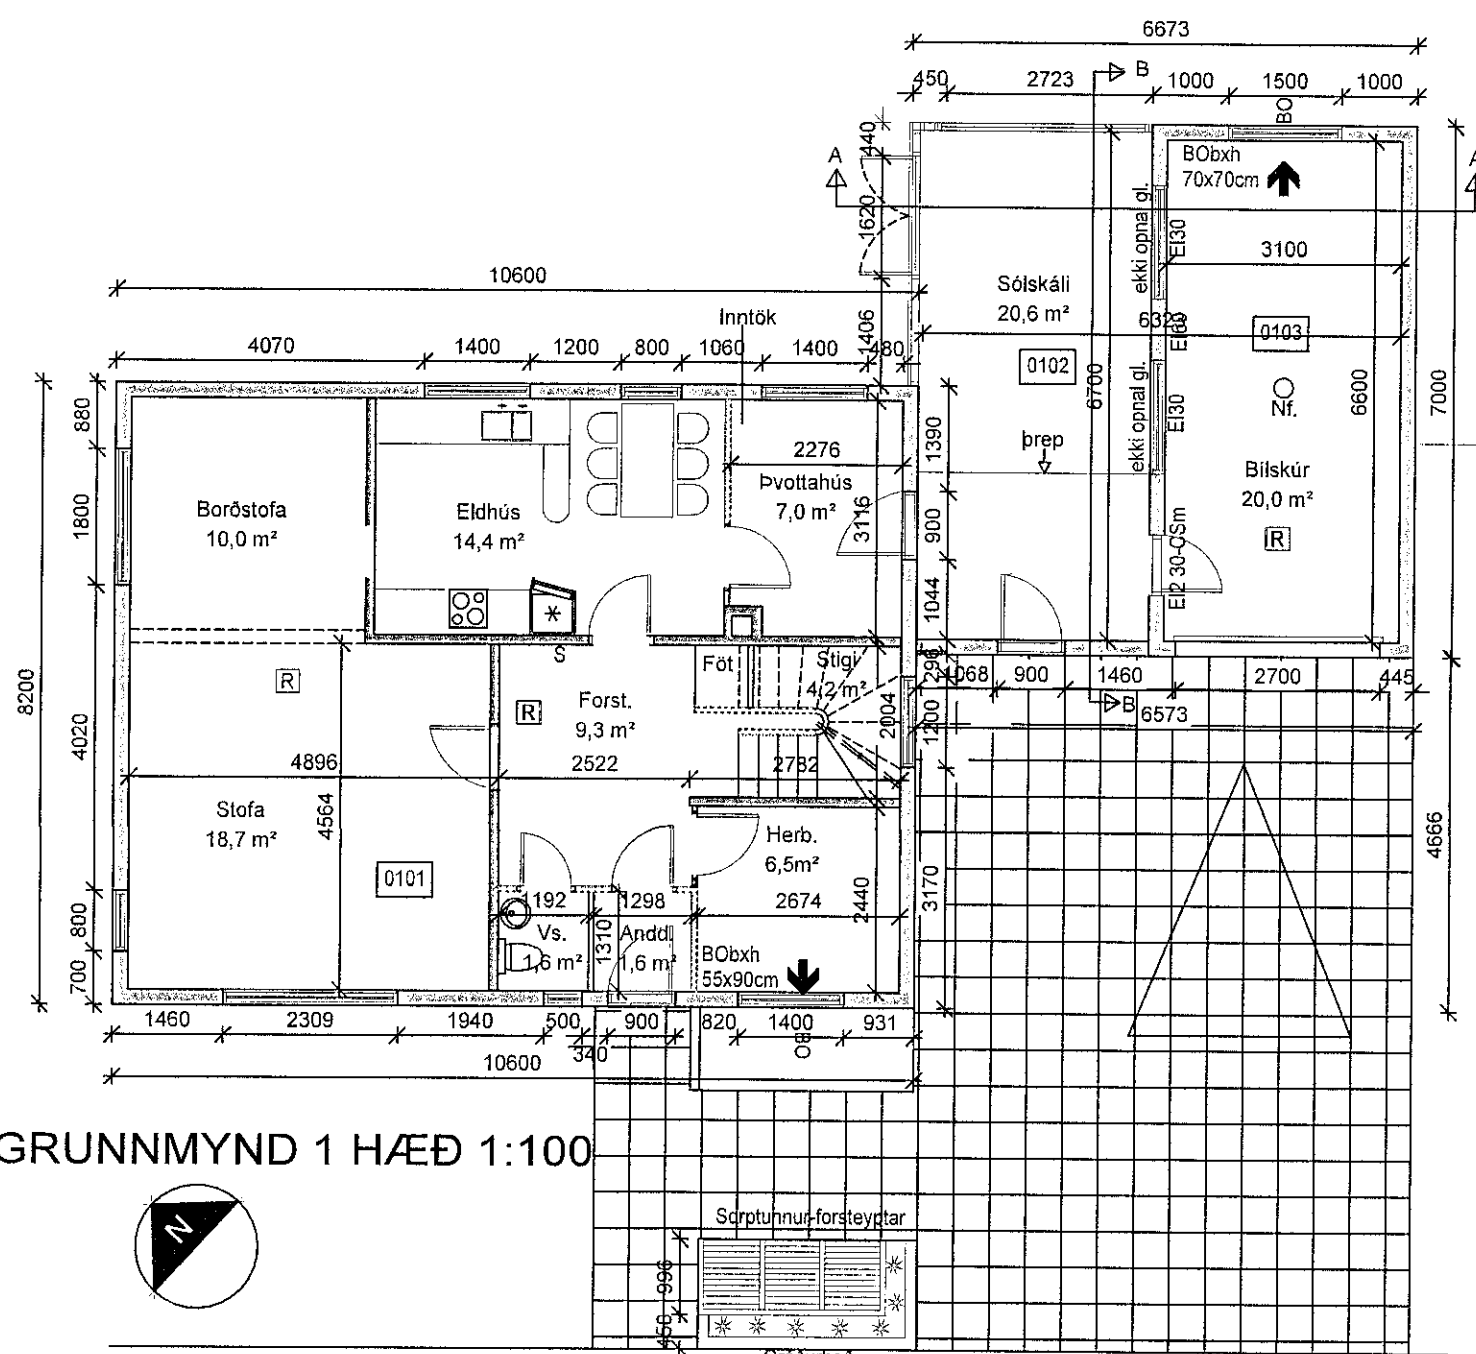


GRUNNMYND 1 HÆÐ 1:100

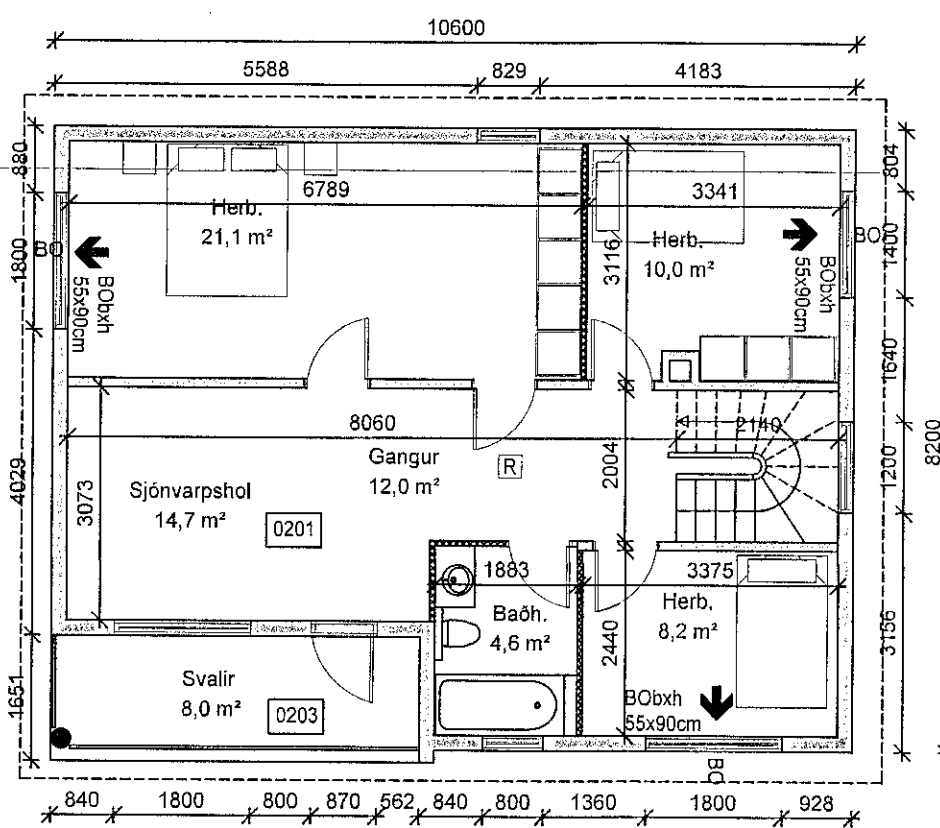

GRUNNMYND 2 HÆÐ 1:100

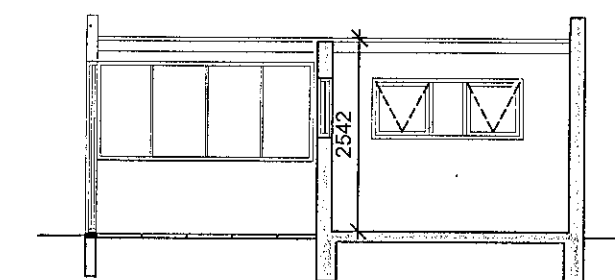

SKURÐUR A-A 1:100

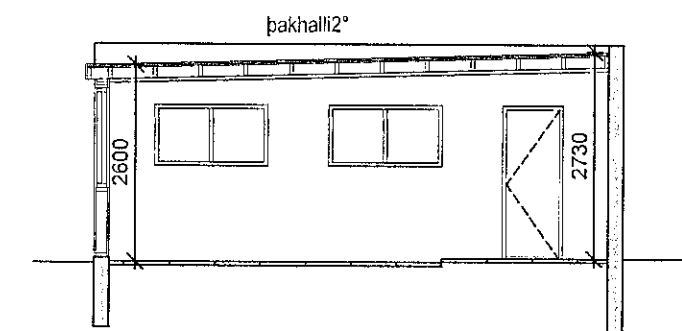

SKURÐUR B-B 1:100

Aðaluppráttur

verk þúfubaráð 9 Hafnarfirði
verkkaupi
heiti Grunnmyndir /Útlit /sneiðing
mkv. 1:100
dags 1:500
15.06.2018
hannað Ir.
teiknað rl,lr
yfirfarið Ir

Ártún ehf
540389-1019

Lárus Ragnarsson Byggingarfræðingur BFl
220160-3439
Bröndukvísl 6 110 Reykjavík
s 8216023 larusr@ark.is

Lárus Ragnarsson

Ekki skal mæla af teikningu, aðeins máseittar stærðir eru í gildi. Framkvæmdaraðili skal sannreyna öll mál á verkstað.

verknr. teikning breyting
(99)1.01