

AFSTÖÐUMYND 1:500

BYGGINGARLÝSING:

Landeignanúmer:L123006
 Staðgreinir: 1400-1-97300090
 Upprunalegur höfundur byggingar er F. Sigurðsson teikningar gerðar 1959.

Púfubarð 9 í Hafnarfirði ásamt síðari breytingum.
 Byggingin er einbýlishúsið steinsteypt á tveimur hæðum með bílskúr.
 Milliveggir eru ýmist steypfir burðarveggir, léttir veggir eru múraðir vikurveggir.

Breyting 01.03.2023:
 Þaki yfir bílskúr og sólskála er breytt í einhalla loftað timburþak, klædd með tvöföldum þakpappa, einangrað með steinull. Að innan er gengið frá með rakasperru og klætt með klæðningu í flokki 1. Gluggi á norðausturhlíð sólskála aðlagður breyttu þakformi. U-gildi þaks verður 0,20 eftir breytingar.

Fyrri breytingar:
 Þjörgunarop í gluggum hafa verið uppfærð með viðhaldi glugga, stærðir koma fram á grunnmyndum.
 Tveir milliveggir á milli herbergja á annari hæð eru fjarlægðir og herbergi stækkuð sem því nemur. Á fyrstu hæð er opnað á milli eldhúss og borðstofu með hurðargati.
 Sólskáli er byggður milli bílskúrs og íbúðarhúss, skálinn er óupphitaður, útveggir byggðir úr timburstöðum klætt með krossviðsklæðningu að utan og innan, gólf er hellulagt. Að utan er ráðgert að einangra og klæða útvegg hússins með viðurkenndri múrklæðningu. Útil hússins verðu því óbreytt.

HELSTU STÆRÐIR:

Fyrir breytingar:
 Íbúð 166,4m² og 489m³. Bílskúr 24,5m² og 62m³
 Samtals 190,9m² og 551m³

Eftir breytingar:
 Samtals 208,6m² og 654,2m³ br. 01.03.2023 655,4m³
 Samtals stækkun 17,7m² og 103m³
 Lóðarstærð er 628,4 m². Nýtingahlutfall er 0,30

ÞAK:

Þak er hefðbundið timburþak klætt með borðaklæðningu þakpappa og bárujárni. Einangrun er óþekkt.

ÚTVEGGIR:

Útveggir eru steypfir einangraðir að innan og múrhúðaðir, einangrun er óþekkt.

Ný múrklæðning utan á útvegg:
 Útveggir verða einangraðir og viðurkennt múrkerfi sett yfir. Utan á húsið er fest upp 50mm 24kg m³ EPS plasteinangrun og yfir það kemur undirmúr trejfanet og yfirmúr. Múrklæðning, festing einangrunar og allur frágangur múrklæðningar sé eftir leiðbeiningum framleiðanda.

INNVEGGIR:

Léttir innveggir eru hláðnir úr vikursteinum og múraðir

GLUGGAR & HURÐIR:

Gluggar og hurðar eru enduryrjaðar eftir þörfum, nýir gluggar og hurðir eru úr timbri eða plasti, gler er tvöfalt einangrunargler U gildi sé amk W/m²K 1,2 fyrir glugga og 2,0 fyrir hurðar.

SÖKKLAR & GÓLFPLATA:

Sökkjar & botnplata eru úr staðsteyptri, steinsteypu.

LAGNIR:


Inntök eru á fyrstu hæð í þvottahúsi.
 Húsið er hitað upp með hefðbundnum ofnalögnum.

BRUNAVARNIR:

Í svefnherbergjum eru þjörgunarop stærð þeirra er b_{xh} 55x90cm.
 Í íbúð skal setja staka reykskynjara með hljóðgjafa í samræmi við grein 9.4.3 í byggingarreglugerð 112/2012. Miða skal við að setja a.m.k. einn skynjara fyrir hverja 80 m² og þannig að hljóðstyrkur í hverju herbergi sé ekki undir 75 dB(A).
 Slökkvitæki
 Í íbúð sé slökkvitæki. Slökkvitæki til dæmis 6 kg léttvatnstæki. Slökkvitæki skal vera í samræmi við ákvæði í gr. 9.4.4. í byggingarreglugerð.
 Reyklosun
 Reyklosun út úr rýmum hússins er almennt í gegnum dyr og glugga á byggingunni.
 Bílskúr er sér brunahólf með EI60 vegg á milli bílskúrs og sólskála.
 Gler í gluggum bílskúrs sem snúa að sólskála sé EI30 og hurð sé EI2 30-CSm
 Klæðningar innanhúss í íbúðarhúsi séu amk. í flokki 2.
 Klæðningar innanhúss í bílskúr séu amk. í flokki 1.

Skráningartafla: Þúfubarð 9				Skrásetjafi: Lárus Kristján Ragnarsson															
Landeignanúmer: L123006				Kennitala: 220160-3439															
Matahlutunúmer: 02				Daga: 1.3.2023															
Prenta				Útgáfa: 5.00															
Uppskipting og lýsing				Stærðir															
D0	D1	D2	D3	D4	D5	D5M	D6	D7	D8	D9	D10a	D10b	D11	D12	D13	D14	D15		
Lokun	Þými hæð-roð	Notkun texti	Höfuð-notkun	Eignar-hæð	Botnflatur m ²	Milliflatur m ²	Slagar m ²	Op m ²	Brúttóflatur m ²	Brúttóflatur sh < 1,8	Salarhæð m	Salarhæð max	Brúttó rúmmál m ³	Nettóflatur m ²	Birt flatarmál m ²	Ræktisala skiptarúmmál m ³	Skiptarúmmál m ³		
		Matahluti Böt			263,6	0,0	4,3	4,3	208,6	40,6			655,4 26,7	194,5	208,6		517,498		
	01	1. Hæð			133,3	0,0	4,3	0,0	133,3	0,0			356,3	113,9	133,3				
A	0101	Íbúð	N	0101	88,9		4,3		86,9		2,70	2,70	234,6	73,3	86,9	2,70	197,910		
A	0102	Sólskáli	N	0101	21,9				21,9		2,39	2,76	56,4	20,8	21,9	2,57	52,942		
A	0103	Bílskúr	N	0101	24,5				24,5		2,90	2,73	65,3	20,0	24,5	2,96	53,200		
	02	2. Hæð			130,3	0,0	0,0	4,3	75,3	40,6			272,4	70,6	75,3				
A	0201	Íbúð	N	0101	79,6			4,3	75,3		2,65	3,82	231,9	70,6	75,3	2,91	205,446		
A	0202	Virkil	V	0101	50,7					40,6	0,55	1,05	40,6						
C	0203	Svalir	S	0101	8,0				8,0						1,00	8,000			
Athugasemdir																			
Inntök eru í vaskahösi																			
Sólskáli er óupphitaður																			
Samelgningur summa																			
	Eignar-hæð	Notkun texti	Y-eignarhæð	Notkun texti	Reknl-regla	Eignarmatur													
Skiptarúmmál																			
	Eignar-hæð	Notkun texti	Birt flatarmál m ²	Sérgagn m ³ án samelgningu	Sérgagn og samelgning m ³														
	0101	Íbúð	208,6	517,498	517,498														
		Alla	208,6	517,498	517,498														
Botnplata																			
	Lóð m ²	Botnplata m ²	Botnplata m ²	Utvæggir m ²	Par af: Glugga- og dyraop m ²	Þak m ²	Par af: Þakgluggar og þakop m ²	Efni húbarkot	Ummál ofanjarðar										
	Matahluti	628,4	26,7	133,3	213,0	21,0	107,6												
Yfirlit																			
	Yfirlit	D5 Botnflatur m ²	D5M milliflatur m ²	D7 op m ²	D8 Brúttóflatur m ² með V og F	D9 Brúttóflatur undir 1,8 m með V og F	D11 Brúttóflatur all m ²	D12 Nettóflatur m ²	D13 Birt flatarmál m ²										
	A rými	212,9		4,3	208,6		588,2	184,5	208,6										
	Svalir A lokun																		
	B rými																		
	C rými	8,0																	
	Fylgirámi (F)																		
	Afgangsrými (V)	50,7			50,7		40,6	40,6											
	Botnplata						26,7												
	Samtals:	271,6	0,0	4,3	259,3		655,4	184,5	208,6										
Flatarmál nýtingarhlutfalls er A rými + B rými, undanskildur er brúttóflatarmál rýma með salarhæð lægri en 1,8 m, samkvæmt skipulagsreglugerð 2013 (breyting var gerð 2016). Notkun rýma hefur ekki áhrif á útreikning nýtingarhlutfalls.																			
	Flatarmál til útreiknings nýtingarhlutfalls				218,7	628,4			0,39										

Skráningatafla íbúðarhúss

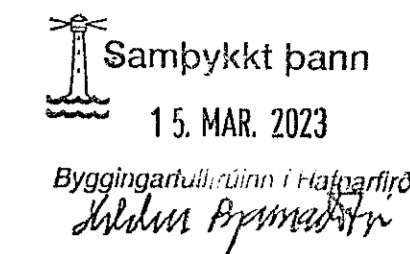

breyting dags unnið
 þaki yfir sólskála og bílskúr 01.03.2023 lr.
 breytt í einhalla þak

Aðaluppdráttur	
verk	Þúfubarð 9 Hafnarfirði
verkkaupi	
heiti	Skráningatafla/byggingarlýsing/afstaða
mkv.	1:100
dags	1:500
	20.03.2020
hannað	lr
teiknað	rl,lr
yfirfarið	lr
Ártún ehf	
540389-1019	
Lárus Ragnarsson	Byggingarfræðingur BfÍ
220160-3439	
Bröndukvísl 6 110 Reykjavík	
s 8216023 larusr@ark.is	
verknr.	teikning breyting
	(99)1.00

Ekkil skal mæla af teikningu, aðeins málsettar stærðir eru í gildi. Framkvæmdaraðili skal sannreyna öll mál á verkstað.