




ÚTLIT VESTUR HÚS MHL 01, M 1:200

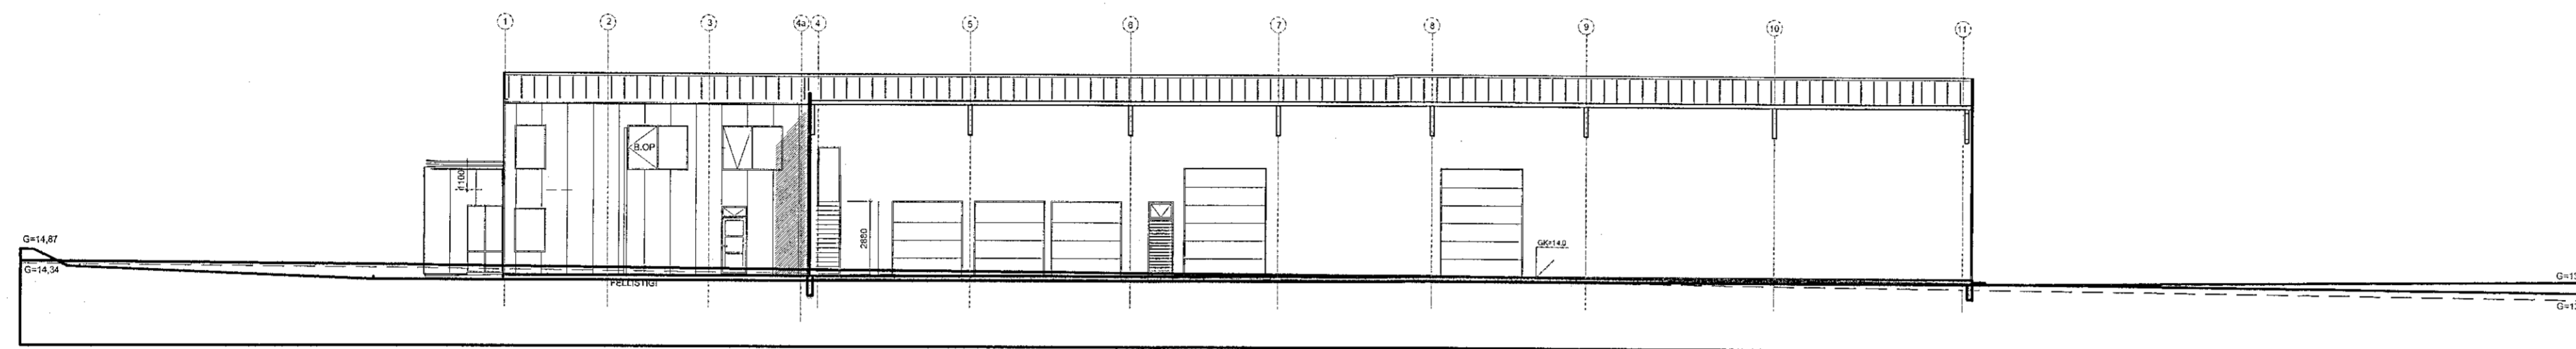

SNEIÐING D-D SÝNIR ÚTLIT ELÐRA HÚS Í AUSTUR, M 1:200

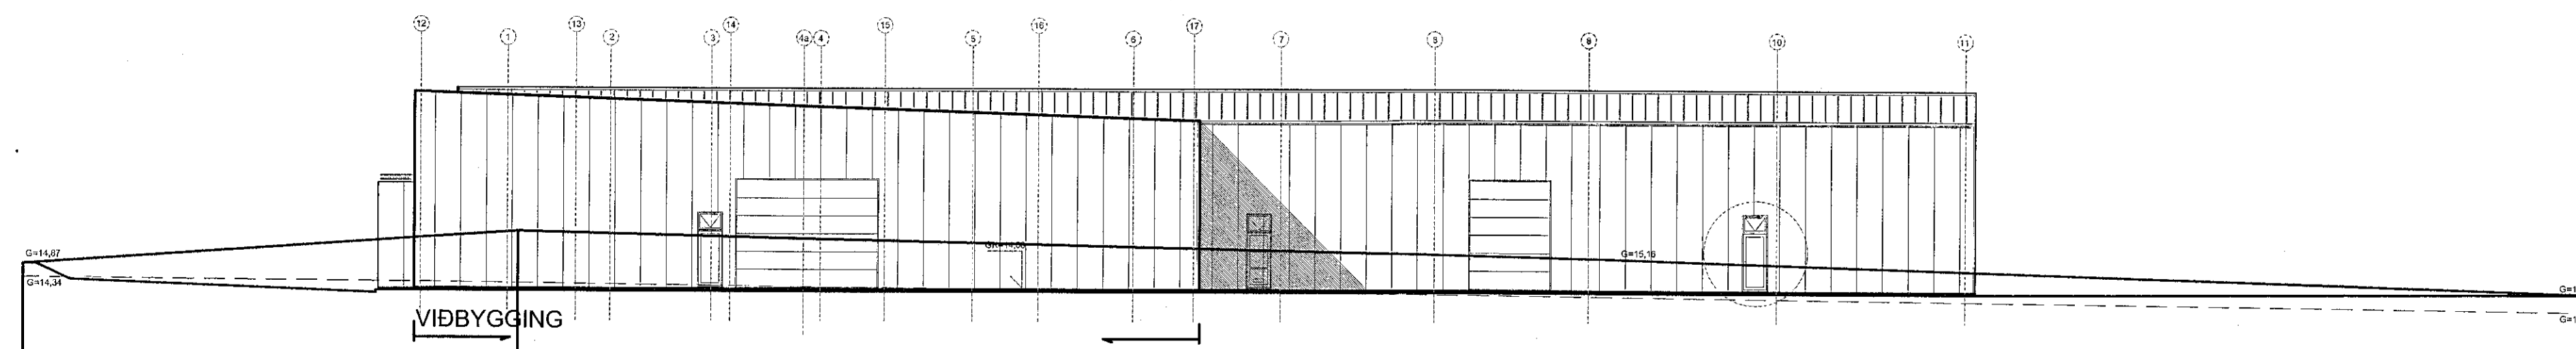


ÚTLIT AUSTUR M 1:200

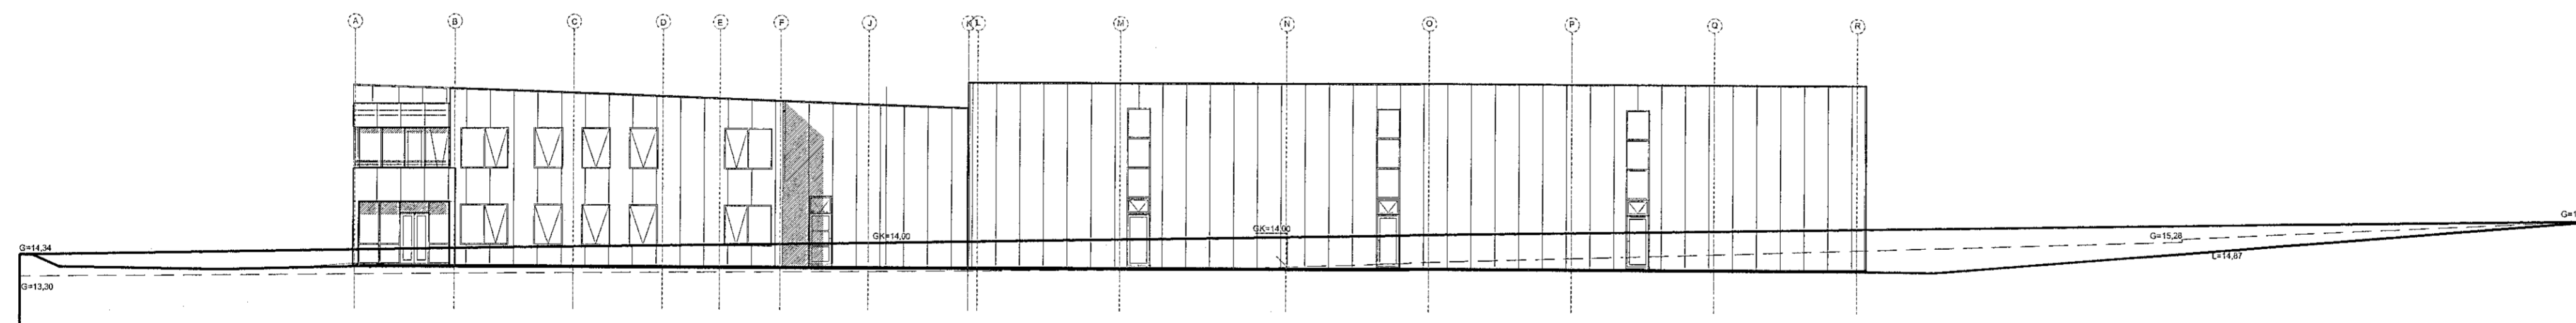

ÚTLIT SUÐUR, M 1:200

ÚTLIT SUÐUR, M 1:200

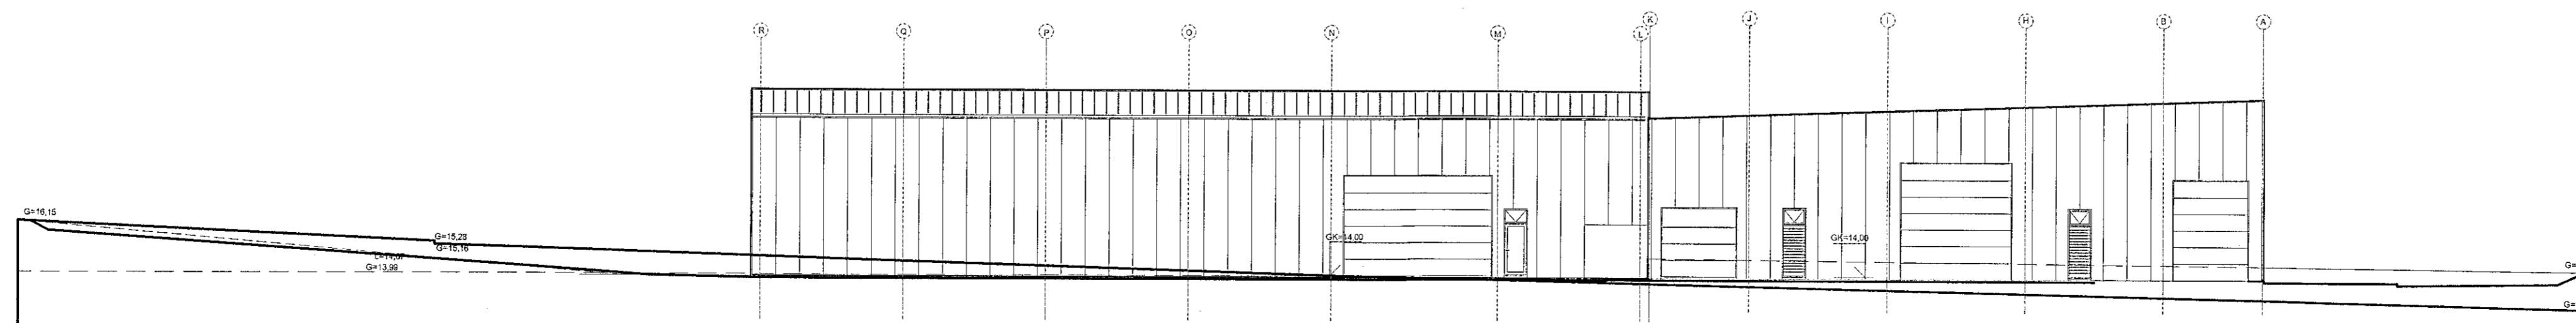

ÚTLIT NORÐUR, M 1:200

SAS
23.03.2022

Árni Árnason
2022.03.16
10:29
0620000

BREYTINGAR

NR.	DAGS.	BREYTING	Skr.
01	21.08.06	Hús lækkað, sorpi skjilt, snið svert, byggingarlýs.	
02	28.08.06	Texti um brunavarnir upplærður	
03	28.08.06	Klæðningu sniðið	
04	28.01.07	Innra fyrirkomulagi skrifstofa breytt	
05	22.01.08	Nýbygging á lóð	
06	30.03.08	Skrifstofur í nýbyggingu fjarlægðar	
07	02.02.11	Dyrum, innlaksrými br. Skirfst. fjarl.	
08	20.06.11	Innra fyrirkomulag, millipallur mhl.1 of.	
09	25.08.11	Nýbyggingu breytt í viðbyggingu	
10	23.01.16	Smárymum breytt, þessi teikning óbreytt	
11	24.12.16	Reyndarteikning. Útlit óbreytt	
12	14.11.18	Ný fellih. á n.galli og gönguuh. á austurhlíð	
13	02.03.22	Andyni stækkað	

VERK

HRADFLUTNINGAR / FEDEX
SELHELLA 9

TEIKNING
Útlit

KVARÐI
1:200

DAGS.
13.07.2006

TEIKNAD AF
GJ

TEIKNING.IS
arkitektúr og skipulag

Hraununga 85
200 Kópavogur
gsm: 924 4555

TEIKNING NR.

0102

Gunnlaugur Jónsson 41 090482 2299

nefang: gunnlaugurj@gmail.com