



SNEIÐING C-C, M 1:100, NÚVERANDI HÚS

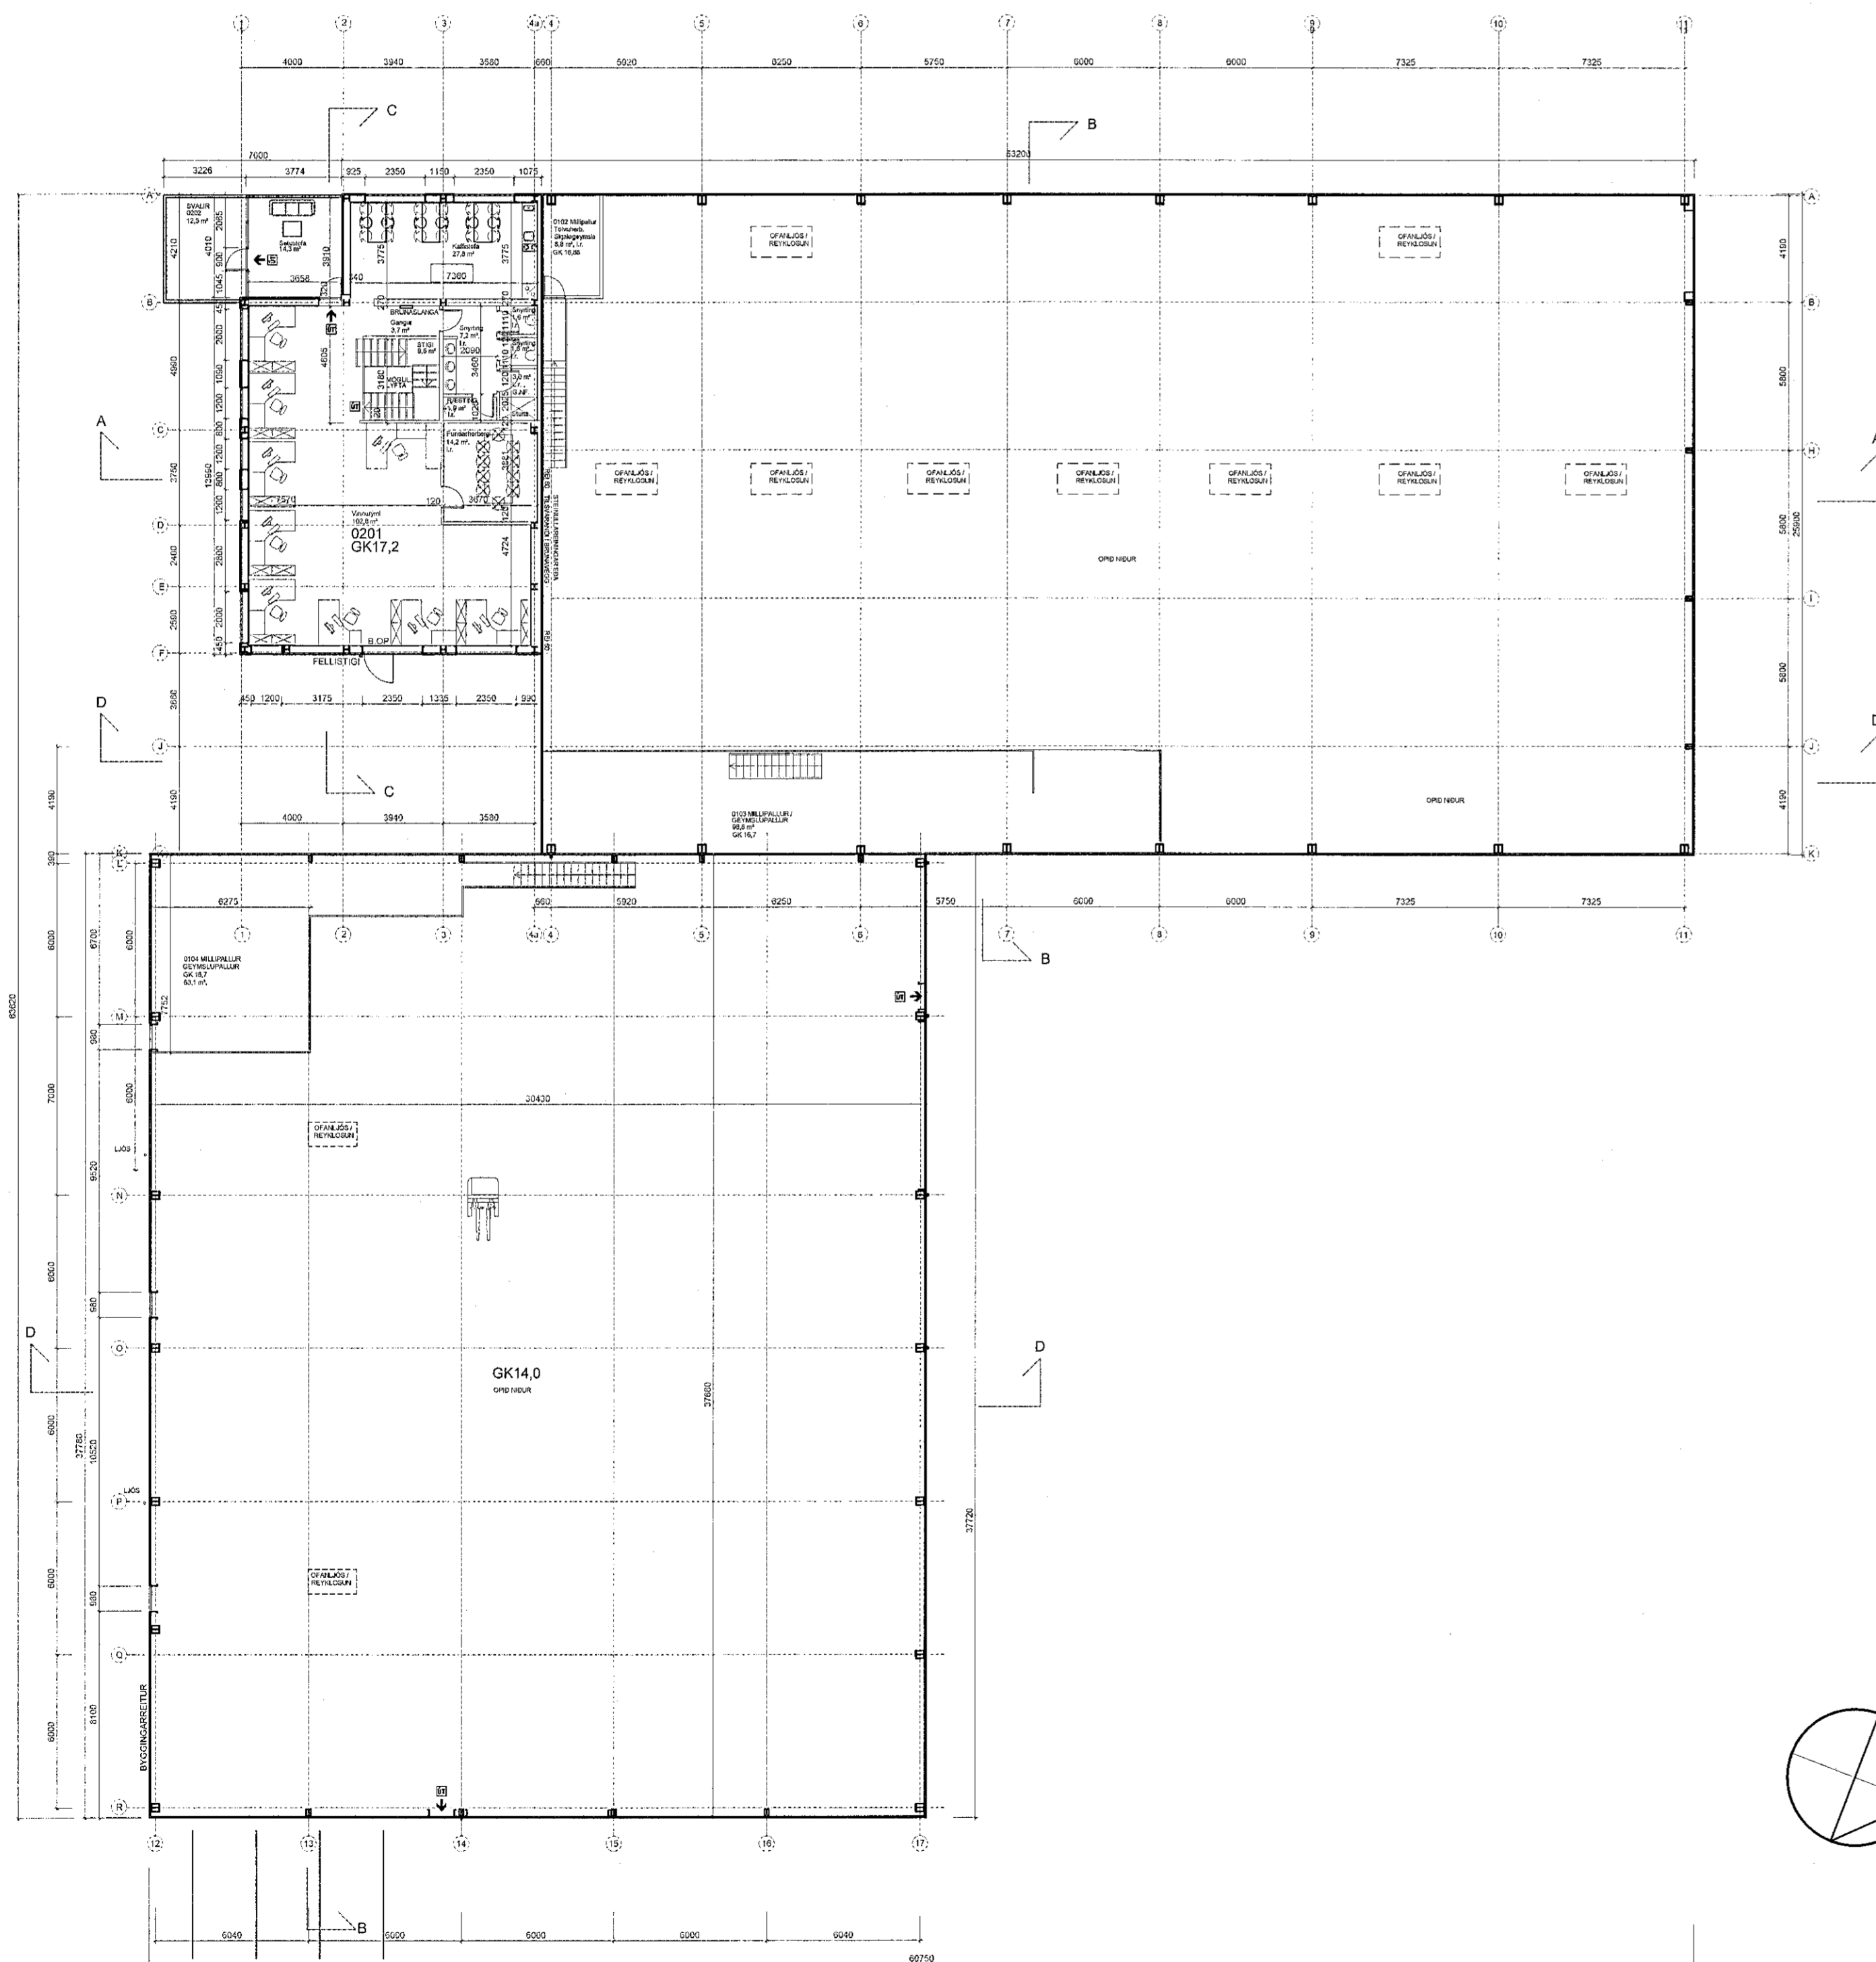

GRUNNMYND 2 HÆÐ OG MILLIPALLAR, YFIRLIT, M1:200

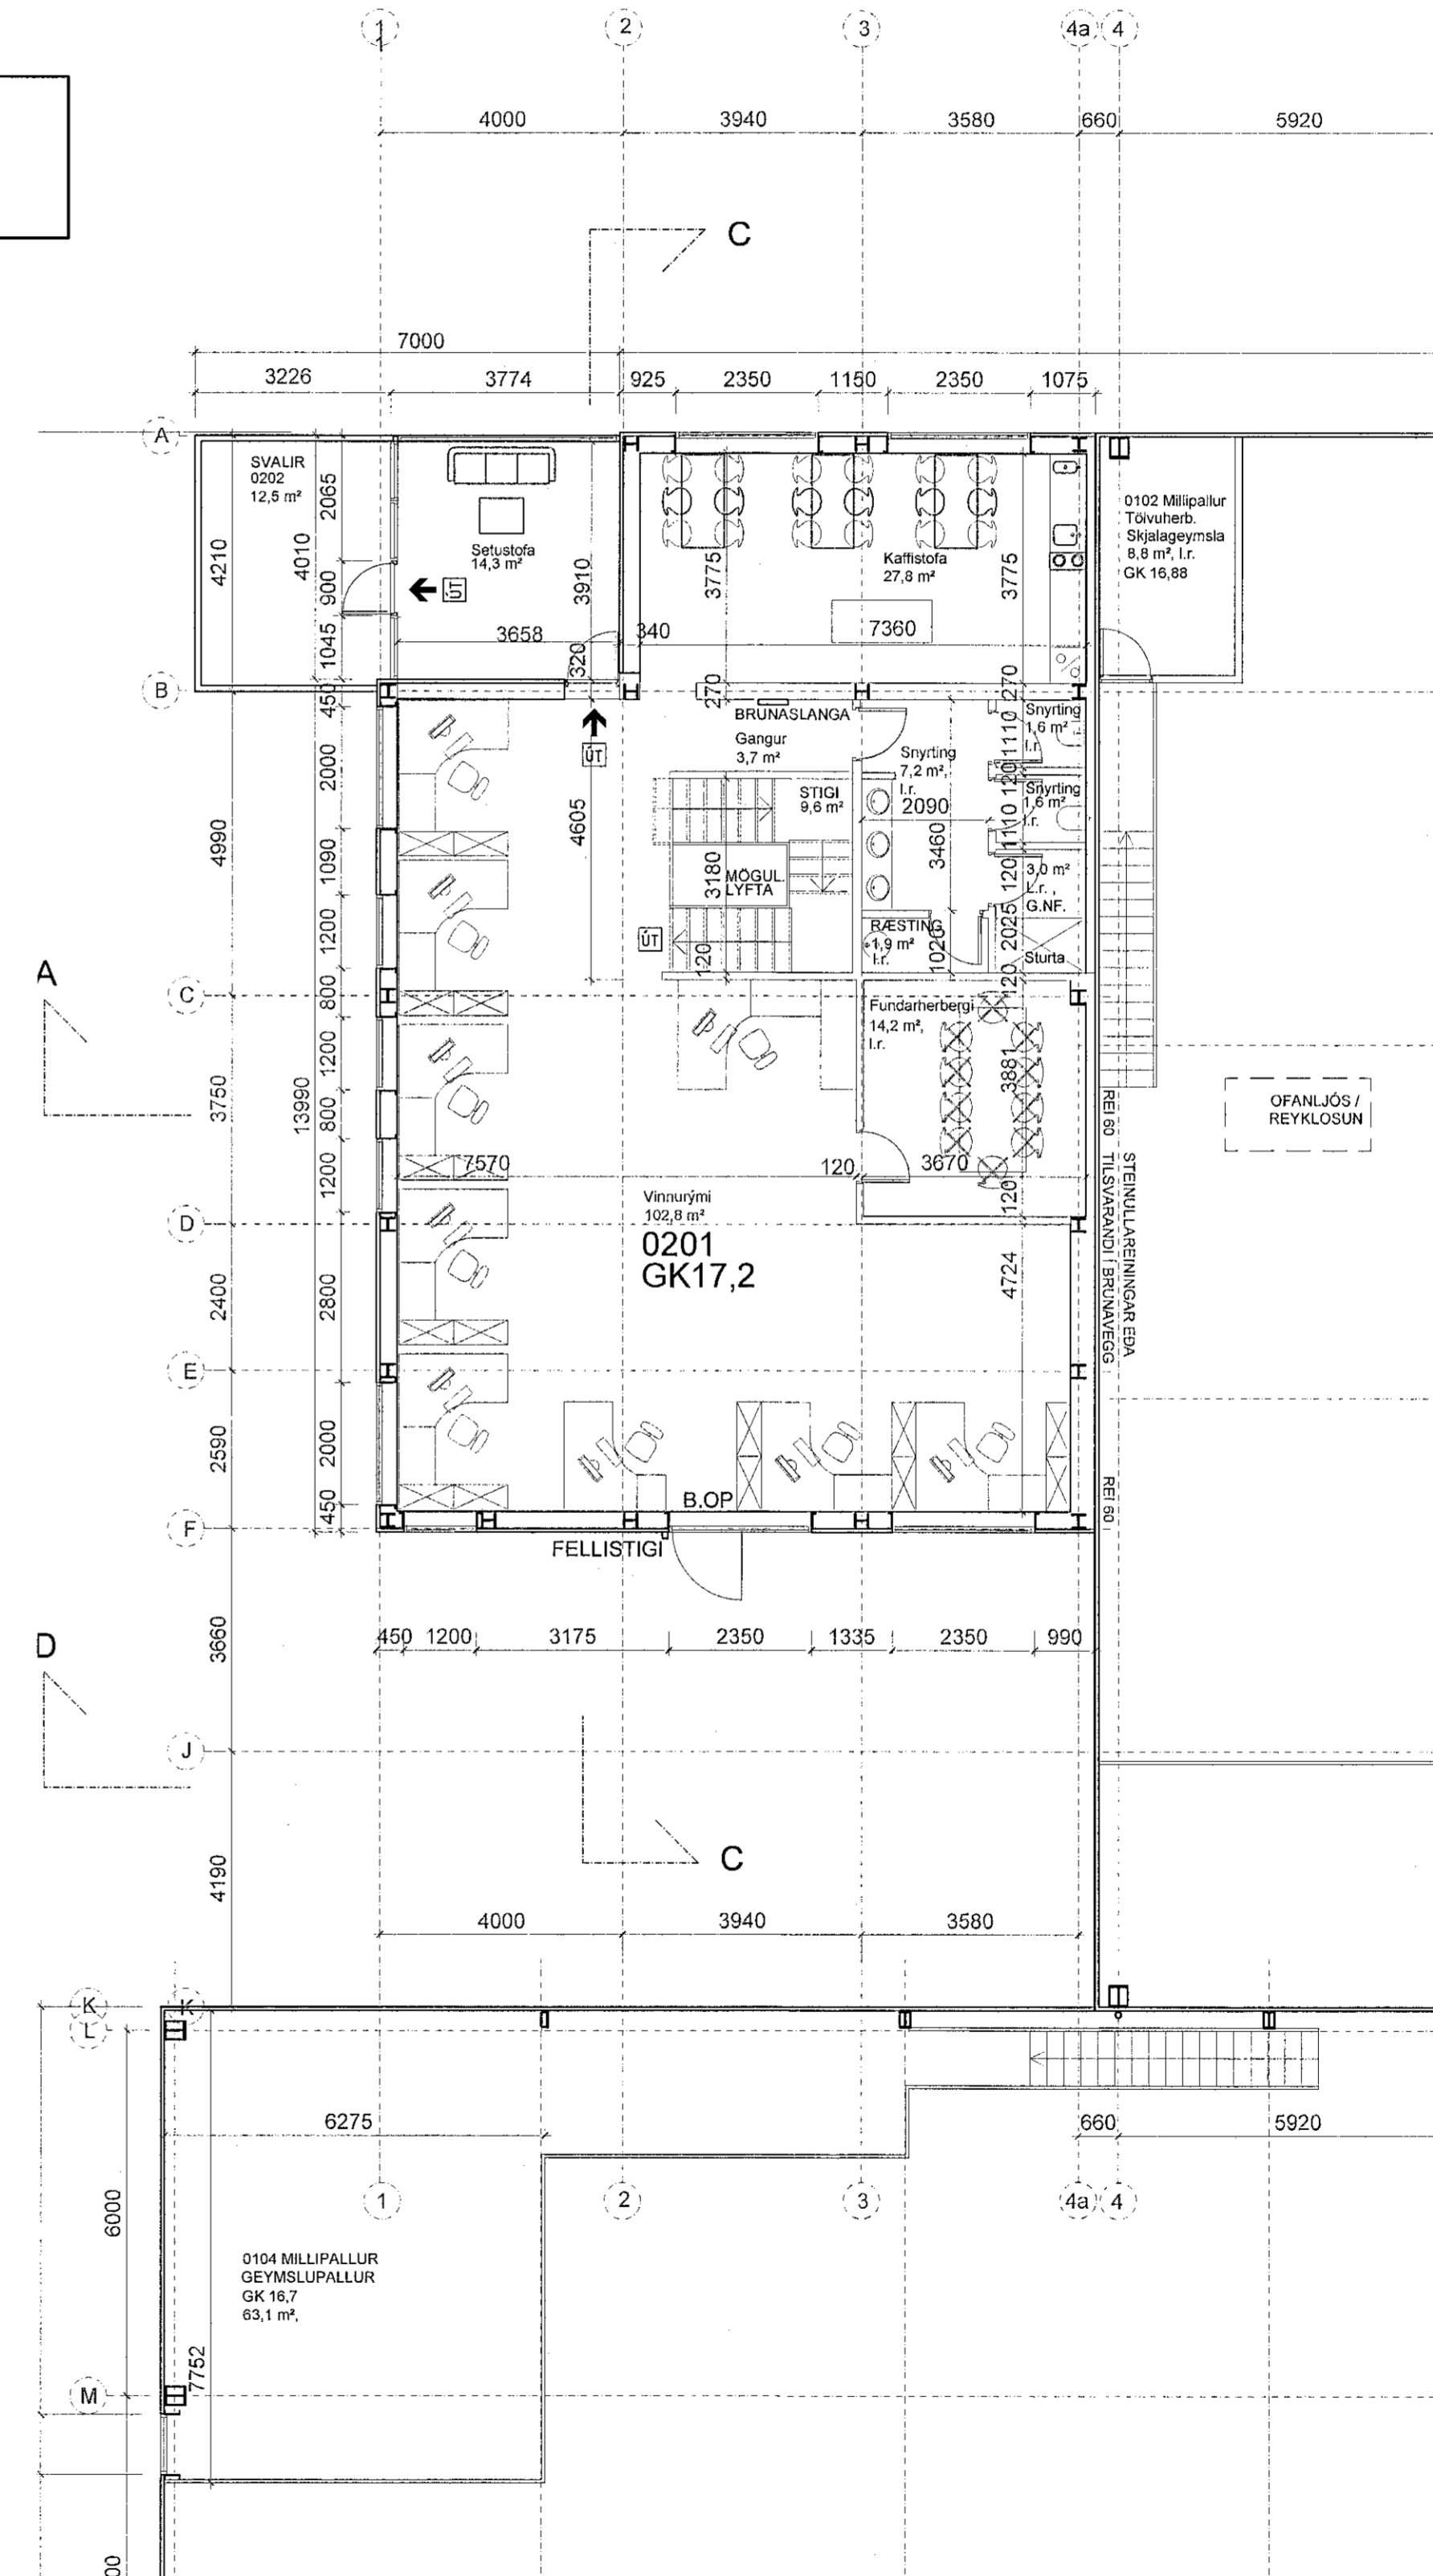

GRUNNMYND 2 HÆÐ, SKRIFSTOFUR M1:100 OG MILLIPALLUR Í NÝBYGGINGU

HEILBRIGÐISEFTIRLIT
HAFNARFJARDAR-
OG KÓPAVOGSSYRÐIS
Gardatorgi 5 - 210

20/3 2022 *[Signature]*

SHS
23.03.2022

NR.	DAGS.	BREYTING	SP.
01	21.08.06	Hús lækkað, sorpi skýlt, snið svart, byggingarlys.	
02	28.08.06	Texti um brunavarnir uppfærður	
03	28.08.06	Klæðningu snið	
04	28.01.07	Innra fyrirkomulagi skrifstofa breytt	
05	22.01.08	Nýbygging á lög	
06	30.03.08	Skrifstofur í nýbyggingu fjarlægðar	
07	02.02.11	Dyrum, innrúmsými br. Skrifst. fjar.	
08	20.05.11	Innra fyrirkomulag, millipallur mhl. 1 oft.	
09	25.08.11	Nýbyggingu breytt í vöðbyggingu	
10	23.01.16	Millipalli breytt í nýbyggingu	
11	24.12.16	Reyndartekning, Ýmsar smábreytingar	
12	14.11.18	Lokað svæði og gryfja fjarlægð	
13	02.03.22	Rými við svalir stækkað	

VERK
HRADFLUTNINGAR / FEDEX
SELHELLA 9
TEIKNING
GRUNNM. 2 HÆÐ OG MILLIP. NÝBYGGINGU
MILLIPALLAR OG SNEIÐING

KVIÐRDI
1:200 og 1:100

DAGS.
13.07.2006
TEIKNAD AF
GJ
TEIKNING.IS
arkitektúr og skipulag
Hrautunga 85
200 Kópavogur
gsm: 824 4555

TEIKNING NR.
0106
[Signature]
Gunnlaugur Jónsson kt. 690462229
netfang: gunnlaugur@gmail.com