





Samþykkt þann

06. APR. 2022

Byggingarfulltrúinn í Hafnarfirði
Helgur Þrmasóttir

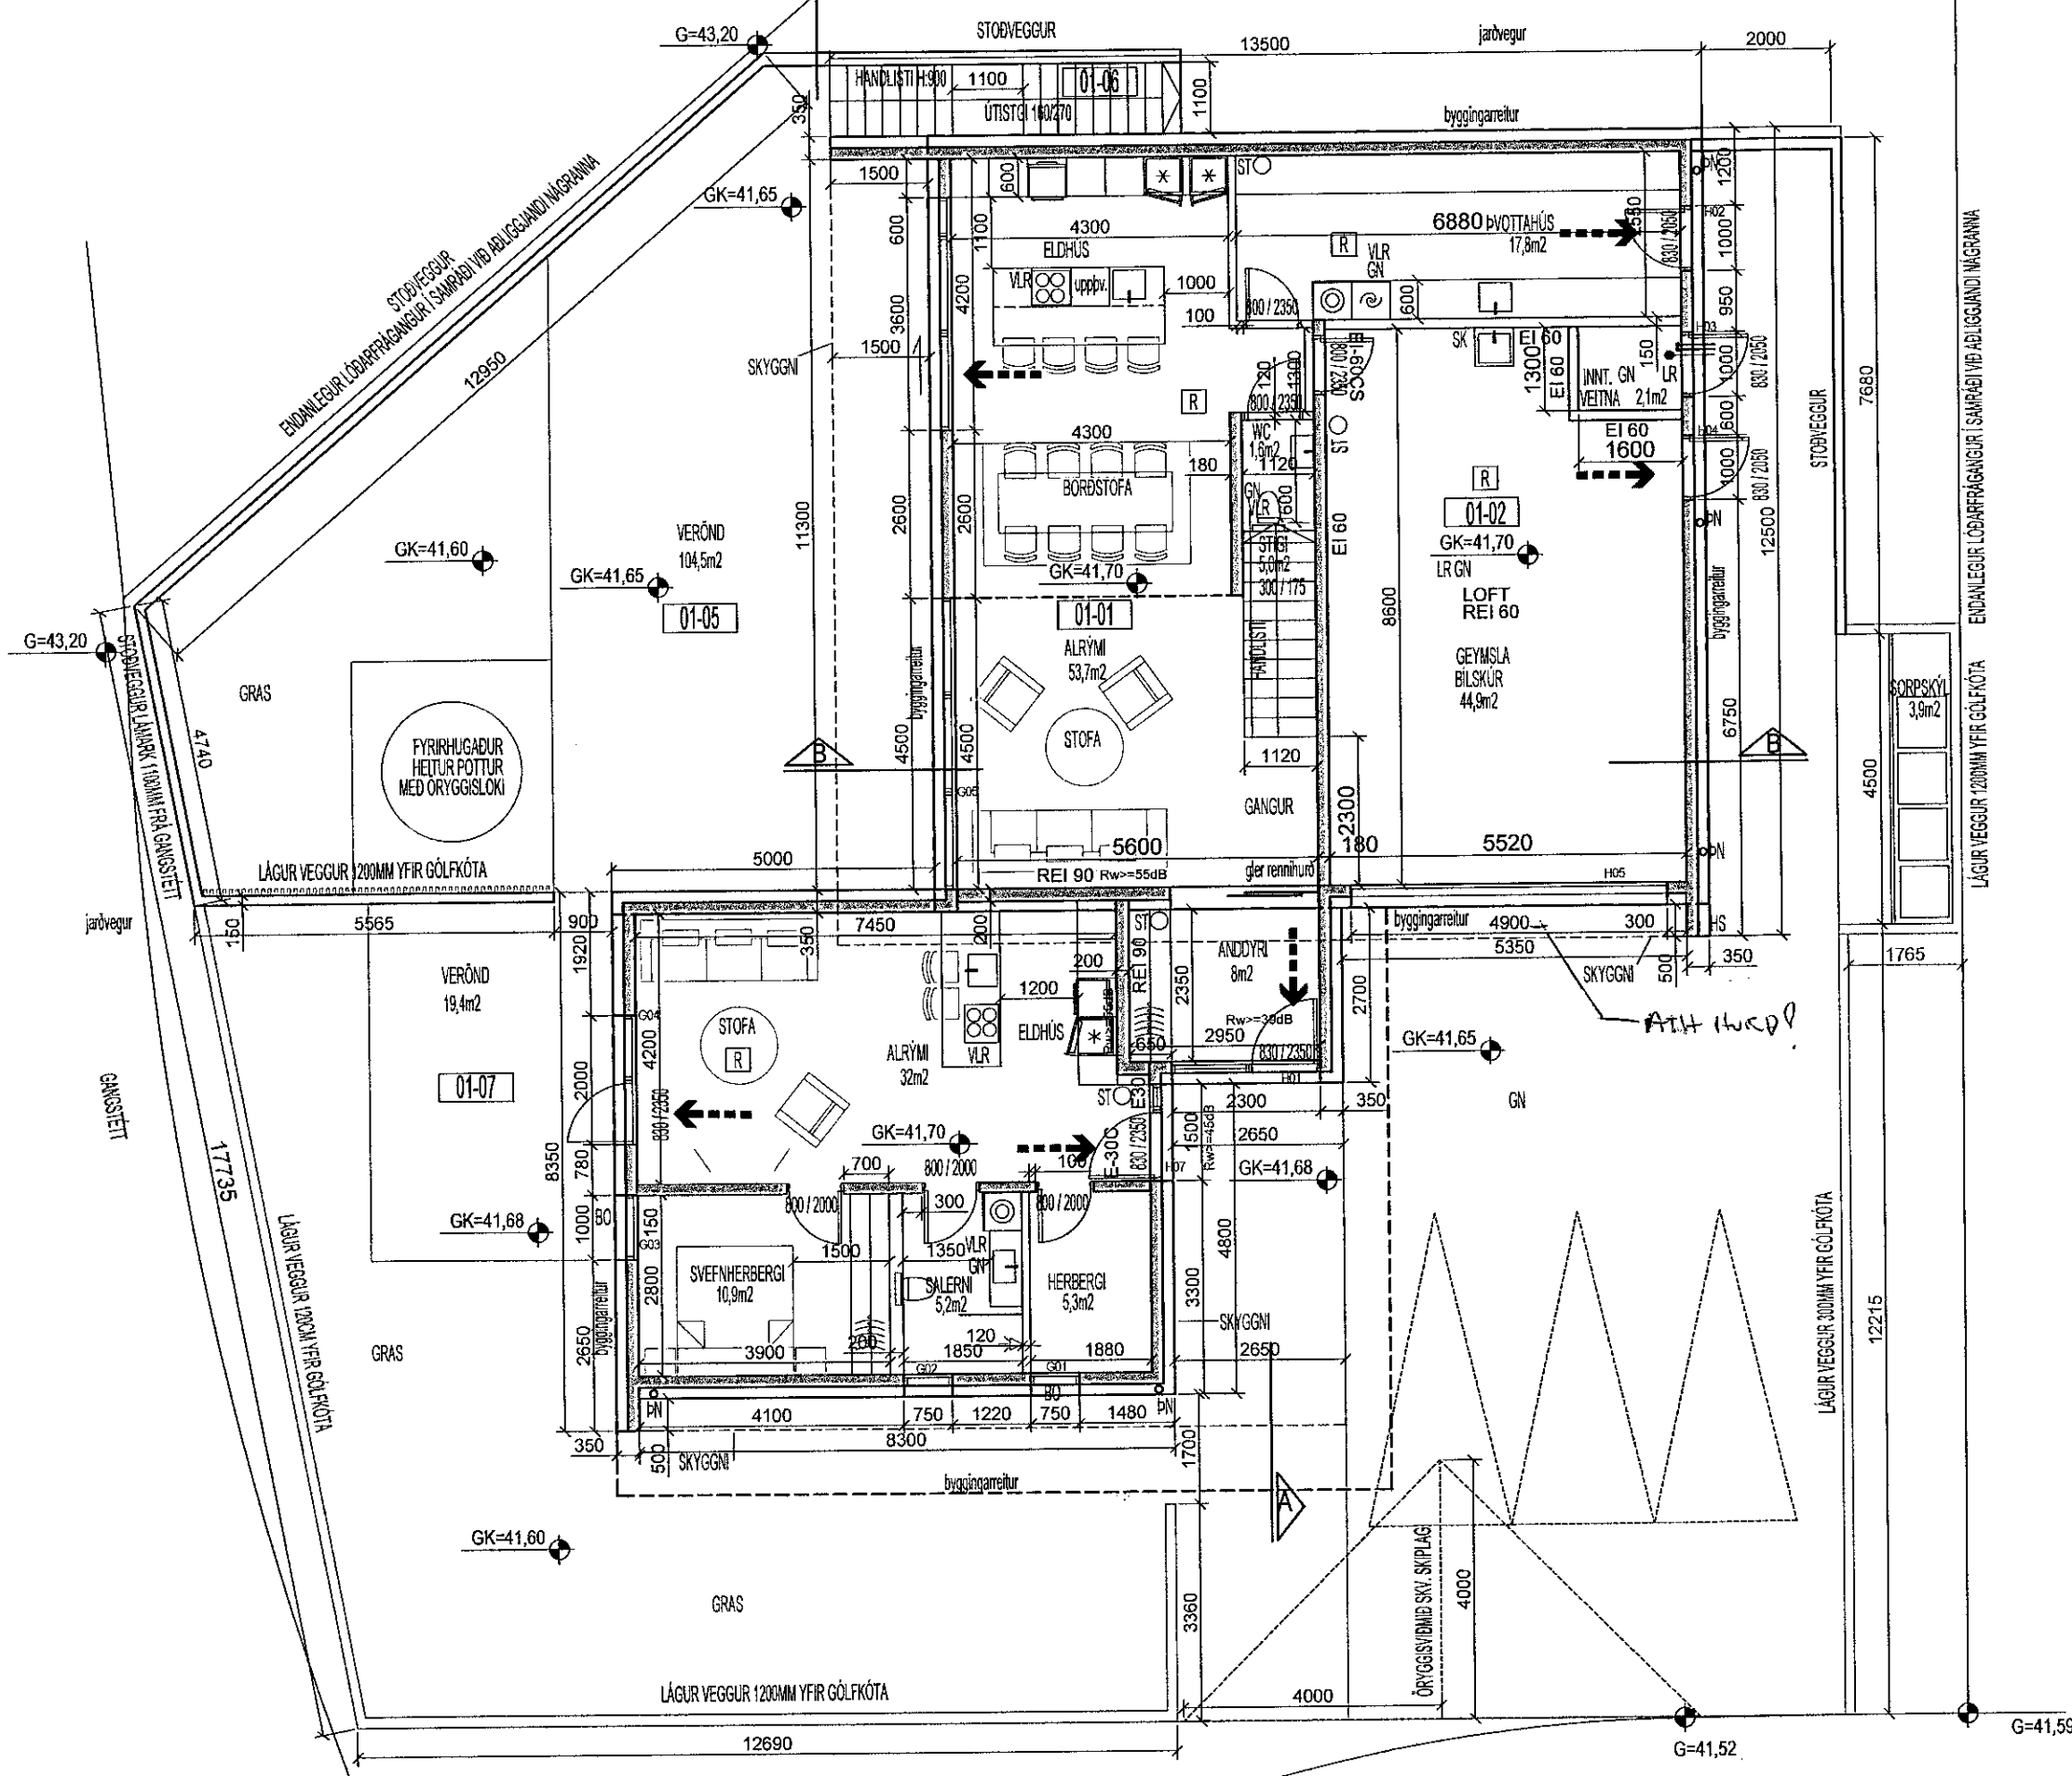

GRUNNMYND 1 HÆÐ, MKV. 1:100

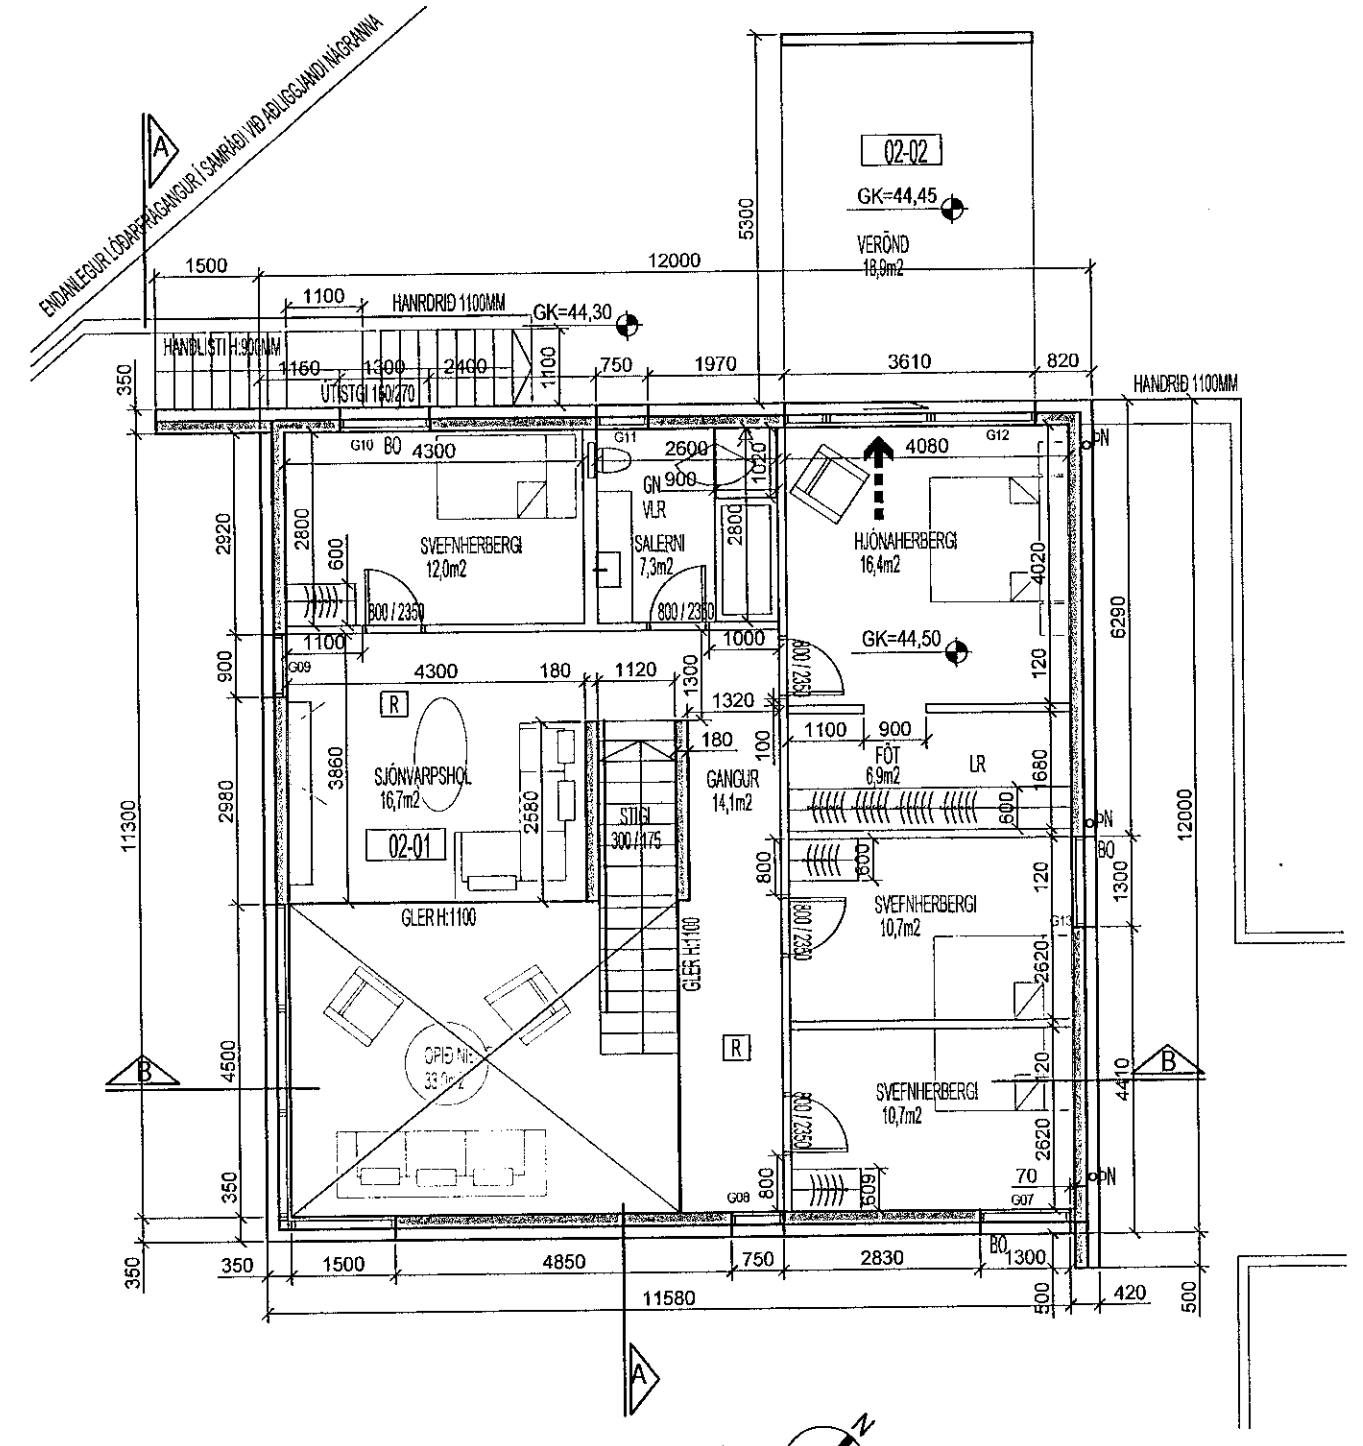

GRUNNMYND 2 HÆÐ, MKV. 1:100

SKÝRINGAR:

- GK=10.00 GÖLFKÓTI
- GN GÖLFNIDURFALL
- HS HLEÐSLUSTÖÐ F. RAFBÍLA
- SK SKOLKRANI
- LR LOFTRÆSTING
- [R] REYKSKYNJARI
- ÖG ÖRYGSGISGLER
- ST HANDSL.TÆKI
- BO BJORGUNAROP
- 800/900 HINDRUNALAUS BREIDD OPUNAR

ÚTG. DAGS. TEIKN.SKÝRING / BREYTING
 02 24.06.2021. ektíðis í minni þöð breytt
 03 17.03.2022 gluggi 2 hæð færðu 70mm

SAMP. DAGS.

MKV. 1:100 10.03.2021	VIKURSKARD 1, 221 HAFNAFJÖRDUR	302-03
	HÖNNUN: JSE Jon Steinn Einarsson kt.270976-3609 fól Jon@JeES.is	JeES arkitektar
A2	ADALUPPDRATTUR	GRUNNMYNDIR

