

Samþykkt þann  
26. APR. 2023  
Byggingarfulltrúinn í Hafnarfjörð  
Sólof Þorvaldsson

**Tákn**


GN	= Gólfúrufall	Brunatákn
BN	= Vatnúrufall	Veggir og hæðskil
SN	= Svifanúrufall	E30
LR	= Loftrásing	E90
VLR	= Vökrúin loftrásing	A-E60
FK	= Föstassar	A-E120
NL	= Neyðarfis	RE90
BO	= Björgunarp	RE120
R	= Reykiskýrt	A-REIM120
HSL	= Hándúkkjast	
ÚT	= Merkur útgangur	
HV	= Hitaveita	
VV	= Varmveita	
RR	= Ráðnagsveita	
UK	= Útkant	
DS	= Dyrarími	
ao	= Félstigi við björgunarp	Gluggar
o	= Brunaslanga	E30
o	= Slögólsta	
o	= Slögólsta út	
o	= Slögólsta brunavörðunarkerfis	
o	= Inntak	
o	= Blástæði fyrir fatlaða	

AU-Norður dít

Digitally signed by  
Guðni H. Kristjánsson  
DHI, c/o-Guðni H.  
Kristjánsson  
Hafnarfjörður, Ísland  
E-mail: gu@guoni.is  
Reason: I have reviewed this document.  
Location: D:\K\2023-04-11  
15:42

**BRUNARÖNNUN**  
26  
2023

1	28.02.2023	Breytingar á landslagi, úthöfum og göngustígum innan láða.	RCM
Útg.	Dags	Lýsing	Nafn

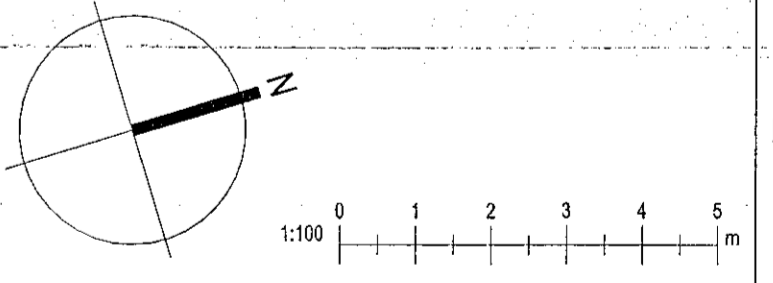

**KRark** Kristinn Ragnarsson arkitekt ehf.  
Hilöasmán 19-2.hæð, 201 Kópavogur, Ísland  
S. 564 2255, Fax. 544 4225  
Kt. 681298.3589, www.krark.is, krark@krark.is

**Drangsskarð 11 / Hádegisskarð 20**  
Hafnarfjörður


Landnúmer: 225473 Staðgreinir: Fjölbýlishús

**Grunnmynd 2.hæð**  
Aðaluppdrættir

Hönnun:	KR,RCM	Verknúmer:	200381F
Verkefnastjórn:	RCM	Mælikvarði:	1 : 100
Teknað:	HGR,AHF	Dagsetning:	28.05.2021
Yfirráð:	RCM,LPM	Bláa:	Útgáfa:

Samþykkt:  
Kristinn Ragnarsson  
Kl. 120944.2689

**A102a** 1

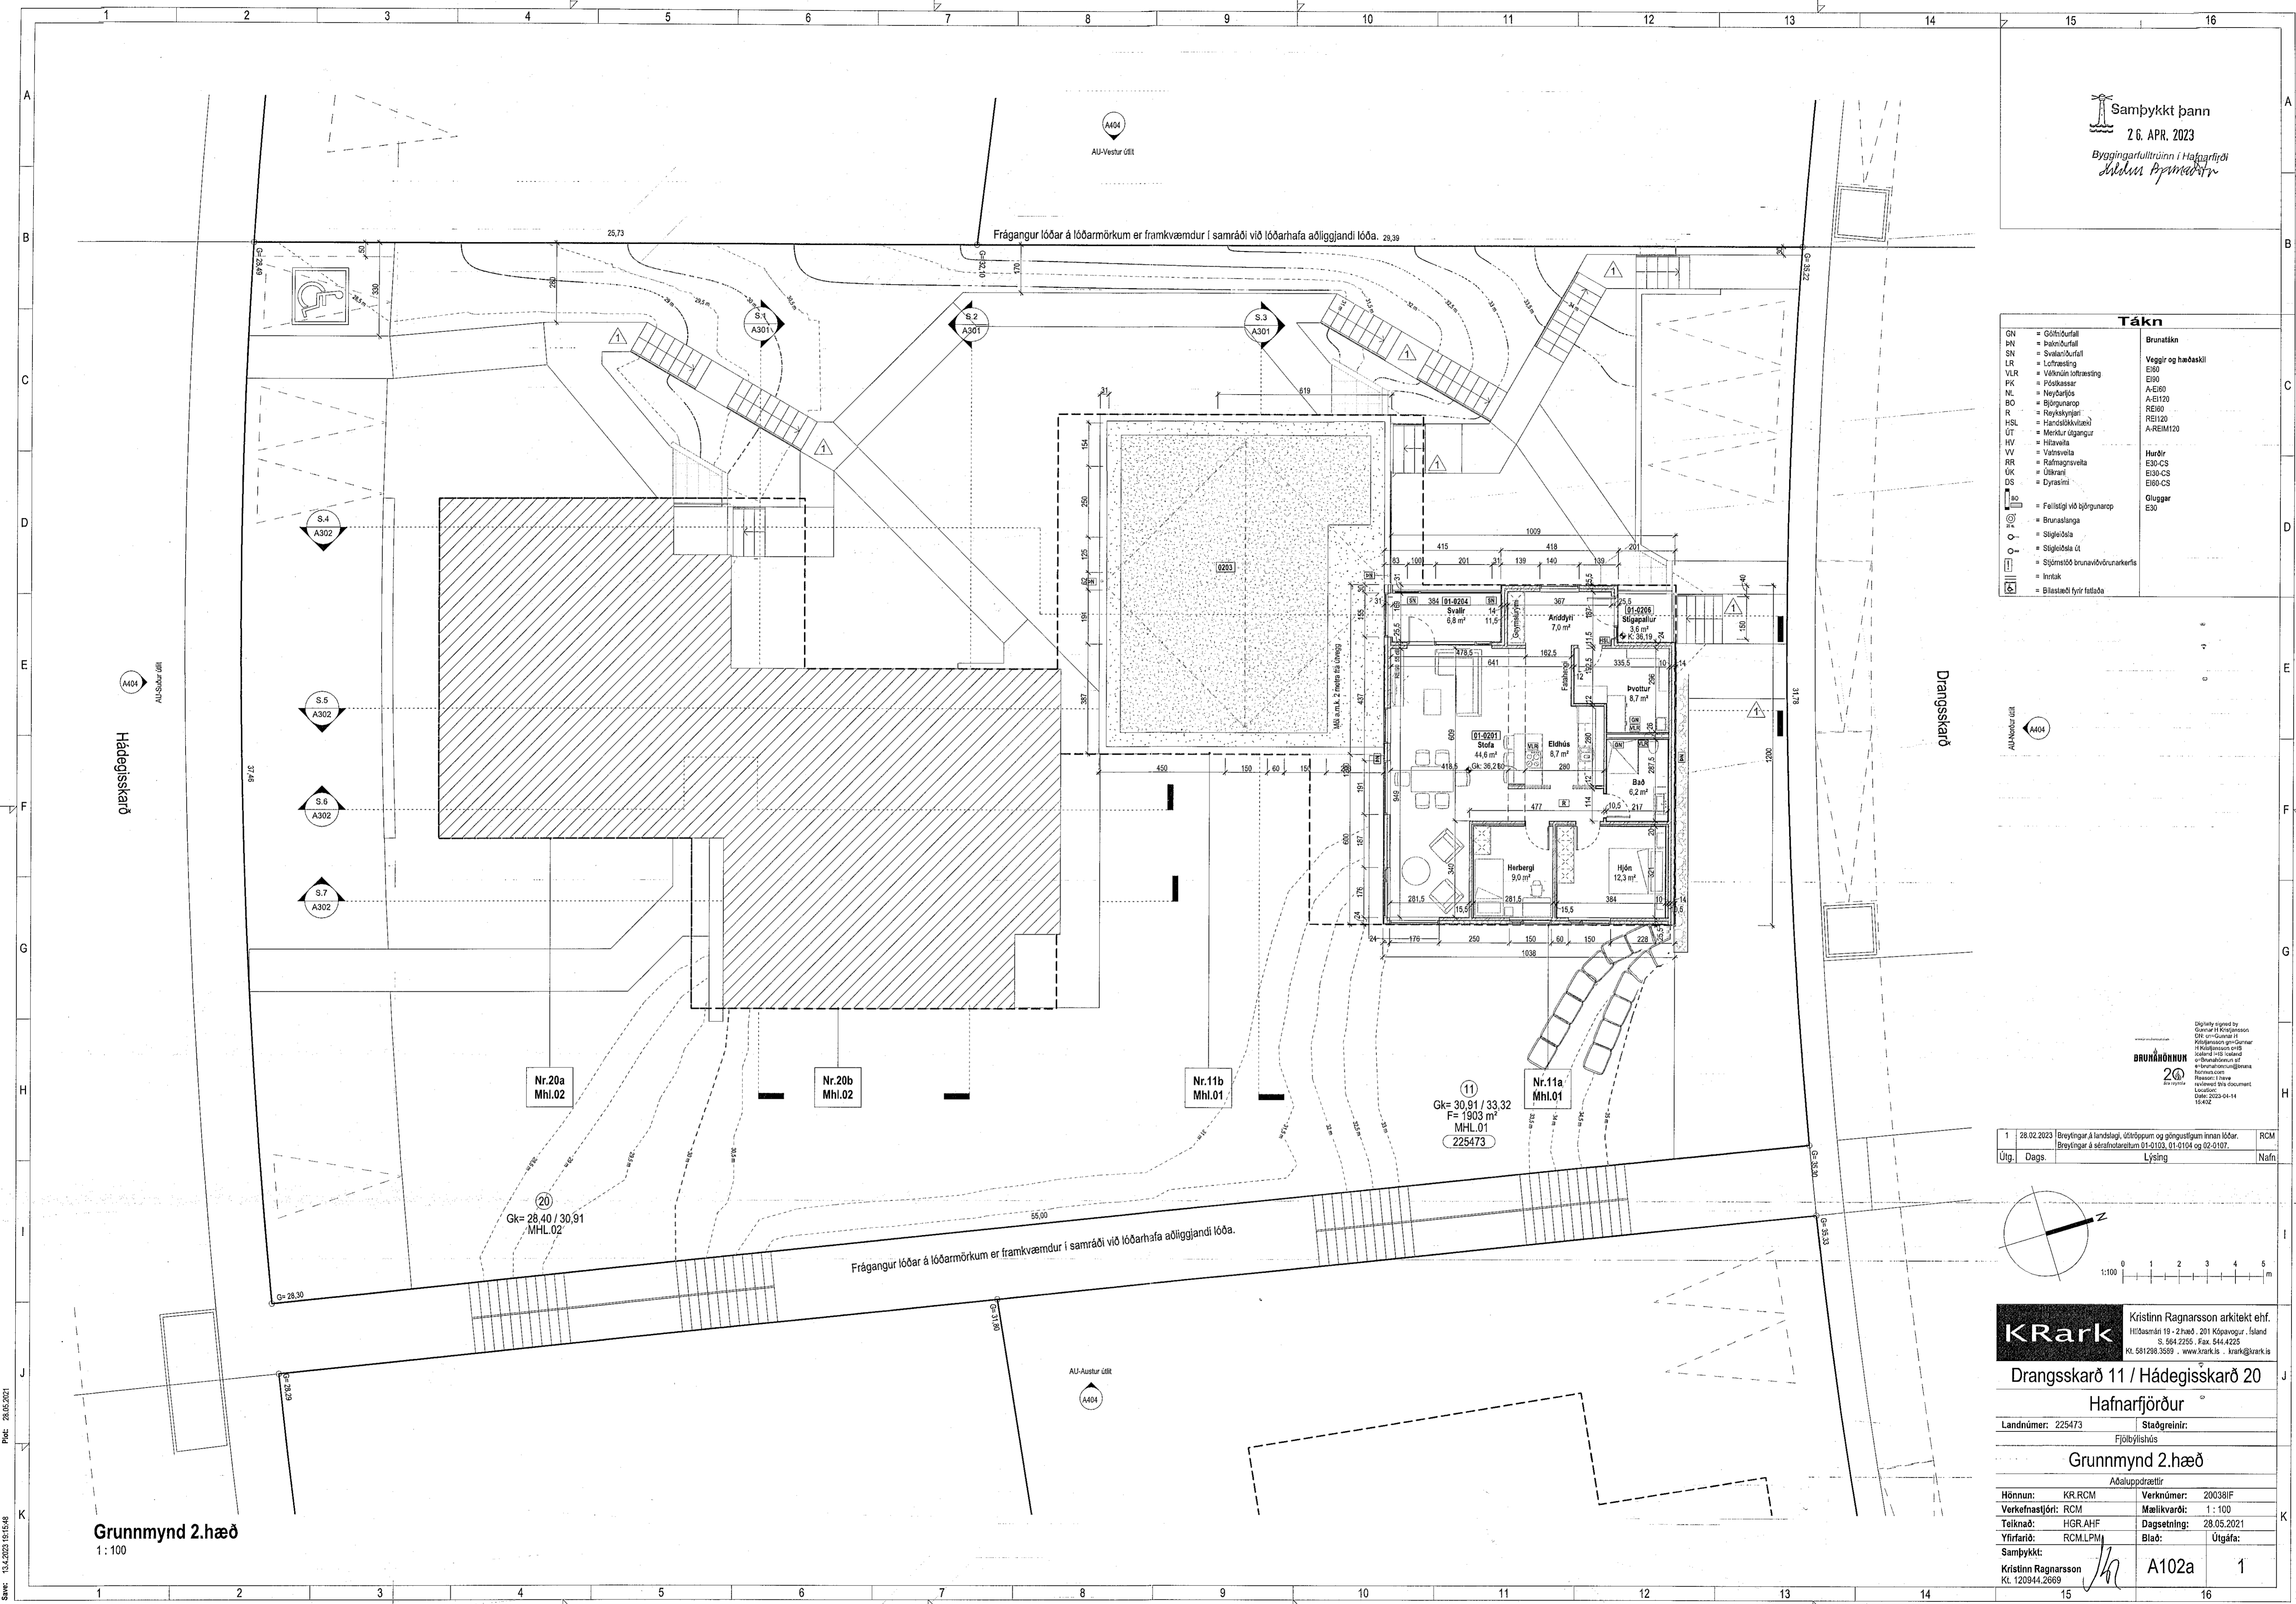

Grunnmynd 2.hæð  
1 : 100