


Tákn	
GN	= Gólfborfall
BN	= Inndórfall
SN	= Svafaldórfall
LR	= Loftrásing
VLR	= Vélknúin loftrásing
PK	= Pökassar
NL	= Neyðarloft
BO	= Björgunarp
R	= Reykskyngi
HSL	= Handstökuvélin
UT	= Mætur útgangur
HV	= Hitaveita
VV	= Vatnaveita
RR	= Rullagnaveita
OK	= Óvægi
DS	= Dyrasíni
BO	= Fyllistigi við björgunarp
BR	= Brunastanga
SL	= Stigleðsla
SL	= Stigleðsla út
IS	= Stjórnskið brunavörðunarkerfis
IS	= Inntak
IS	= Blástæði fyrir fastala
BR	Brúnatákn
GLUGGAR	GLUGGAR
E30	E30

Digitally signed by

1	28.02.2023	Breytingar á landslagi, útlöppum og gönguáttum innan lóðar.	RCM
Útg.	Dags.	Breytingar á skráfræðingum 01-0103, 01-0104 og 02-0107.	Nafn

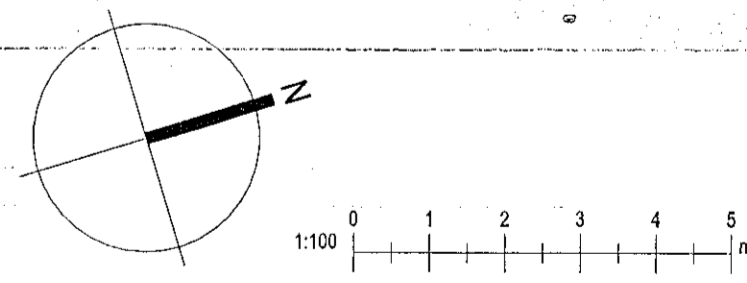

KRark Kristinn Ragnarsson arkitekt ehf.
Hilösmáni 19 - 2.hæð, 201 Kópavogur, Ísland
S. 564.2255, Fax. 544.4225
Kl. 561298.3599 - www.krark.is - krark@krark.is

Drangsskarð 11 / Hádegisskarð 20
Hafnarfjórður


Landnúmer: 225473 Staðgreinir: Fjölbýlishús

Grunnmynd 2.hæð

Aðaluppdrættir

Hönnun:	KR.RCM	Verknúmer:	200381F
Verkefnastjóri:	RCM	Mælikvarði:	1 : 100
Teknað:	HGR.AHF	Dagsetning:	28.05.2021
Yfirfari:	RCM.LPM	Bláð:	Útgáfa:

Samþykkt: Kristinn Ragnarsson Kl. 120944.2669 A102b 1

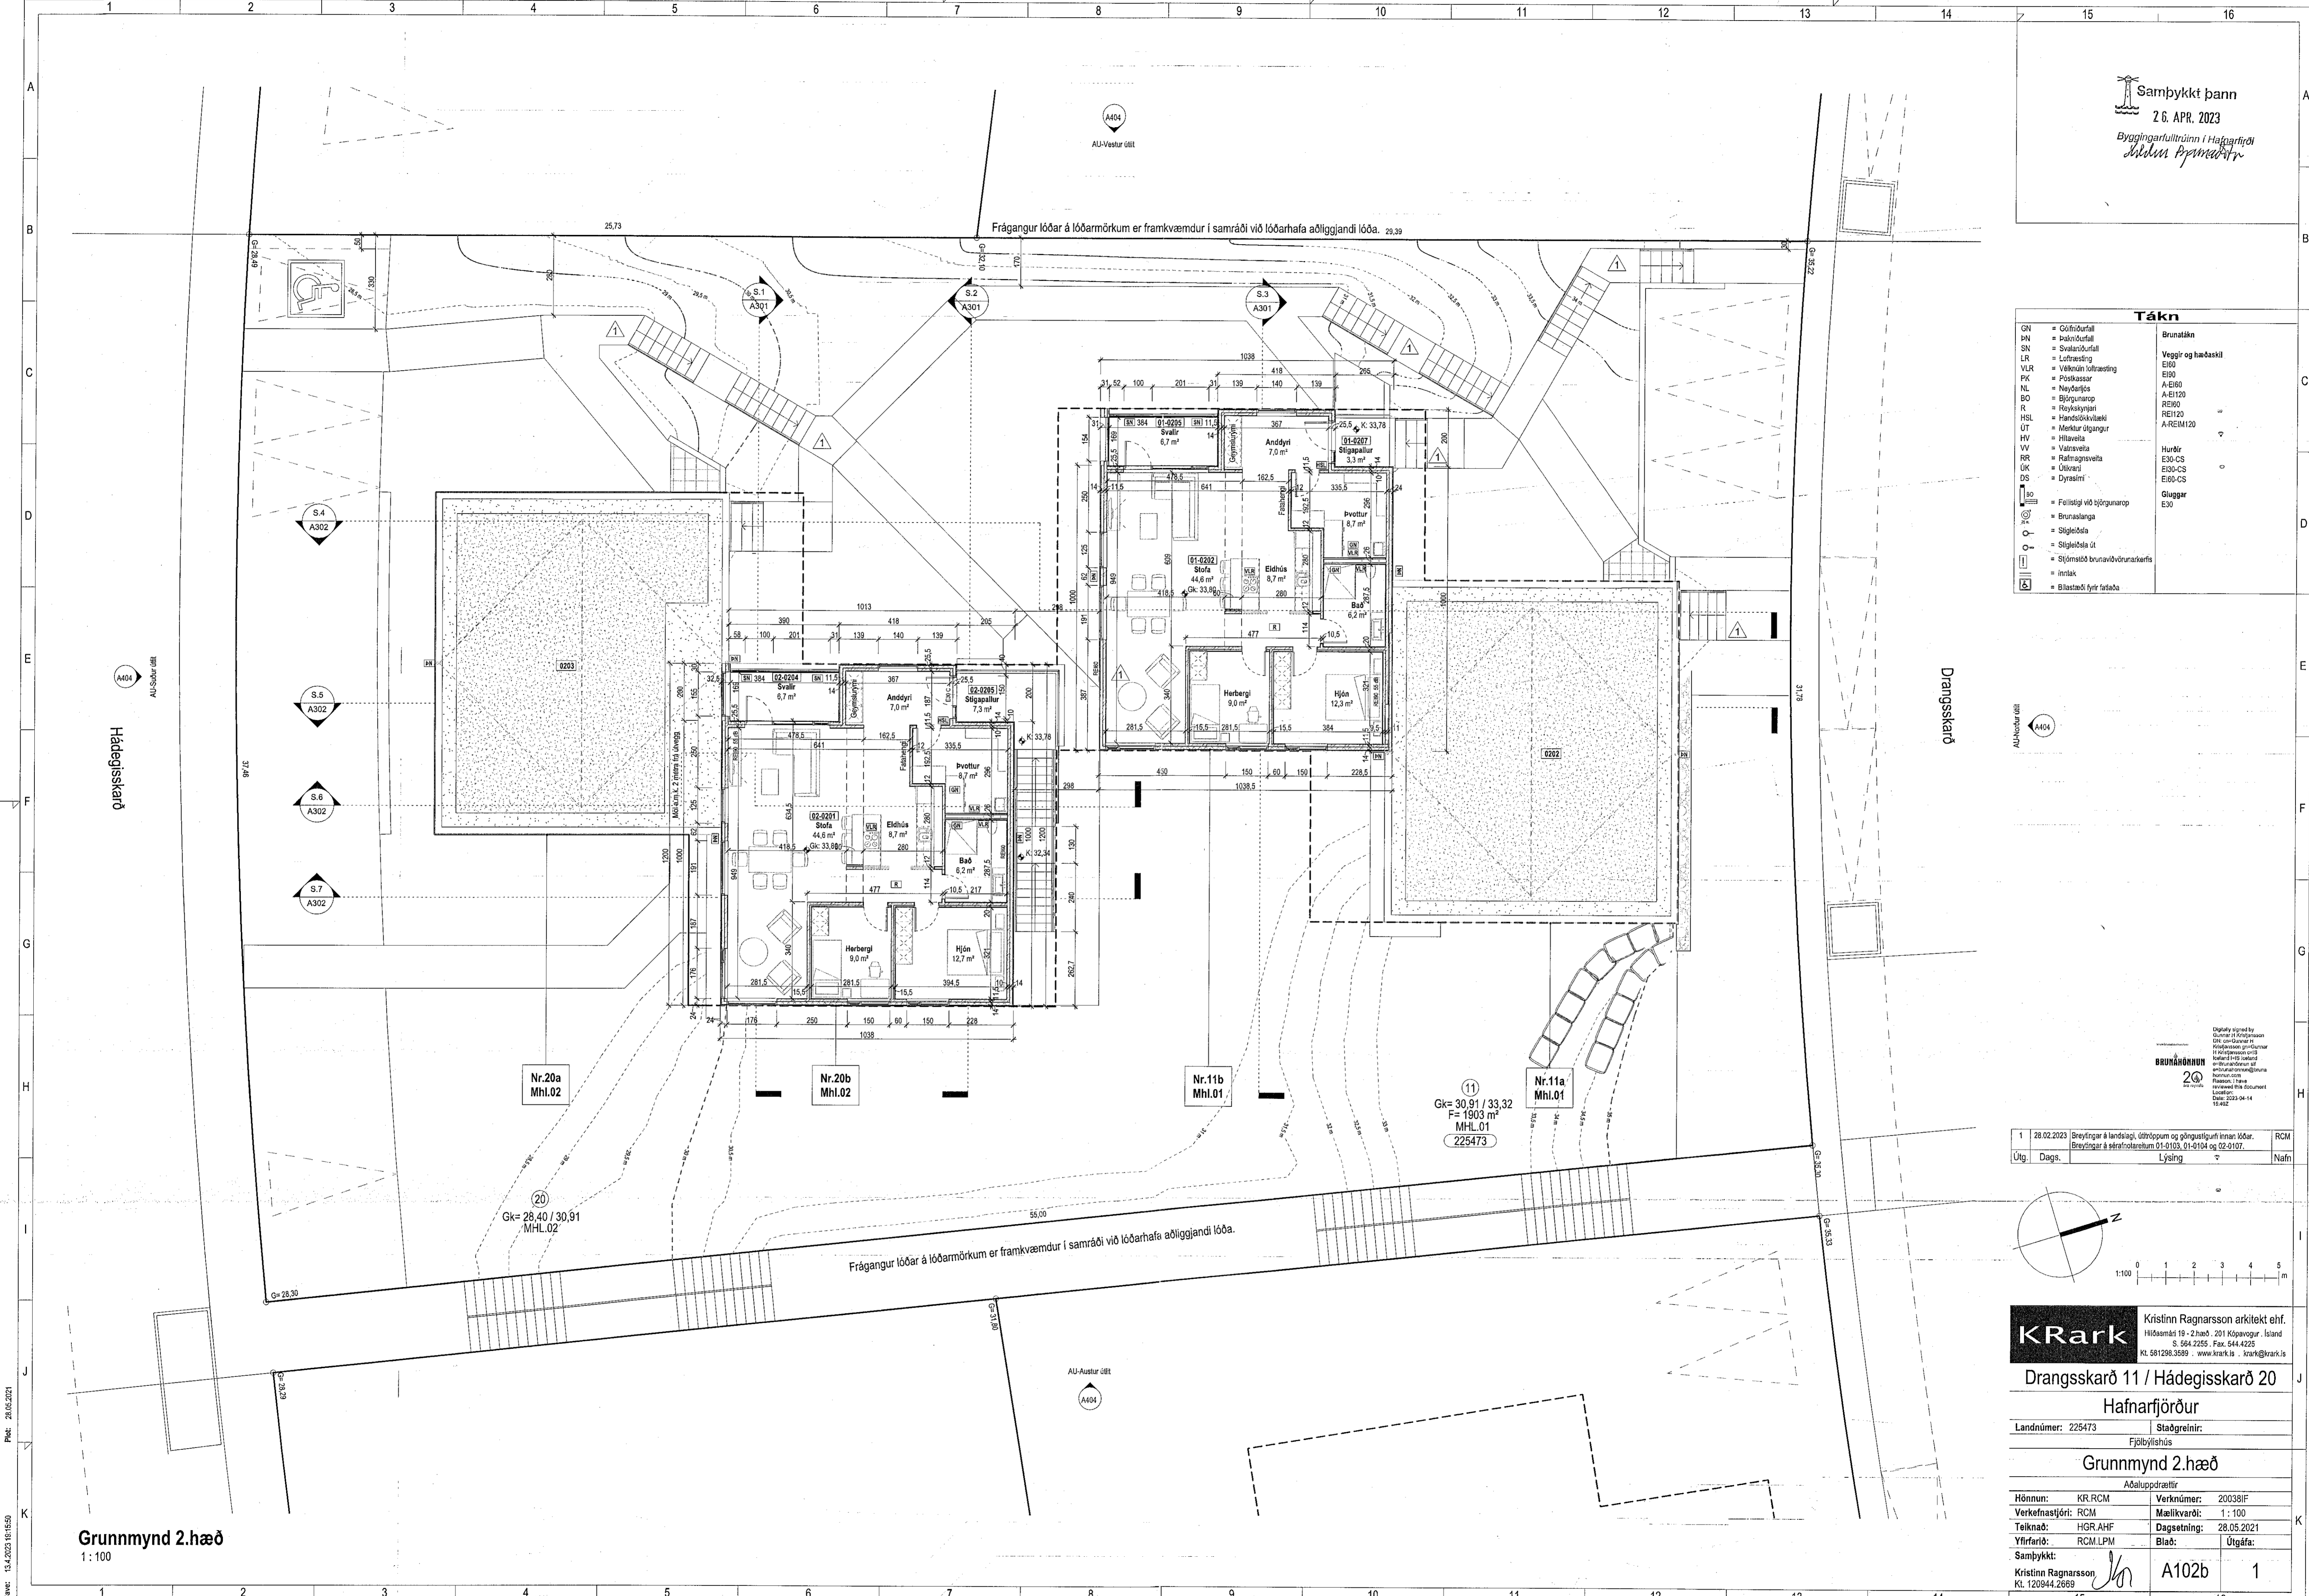

