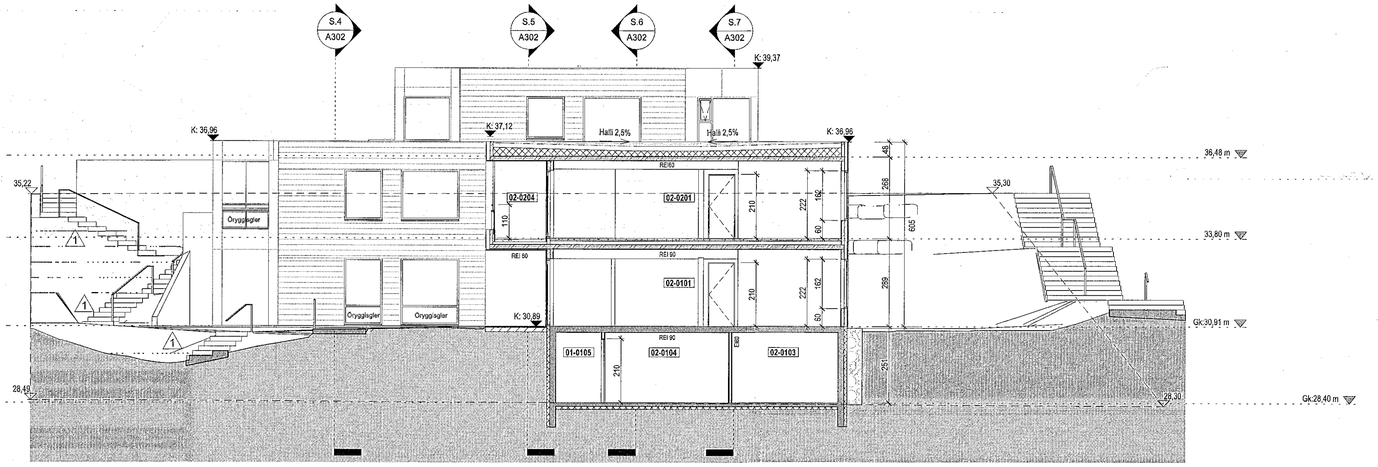

Snið 1. MHL.02
1 : 100

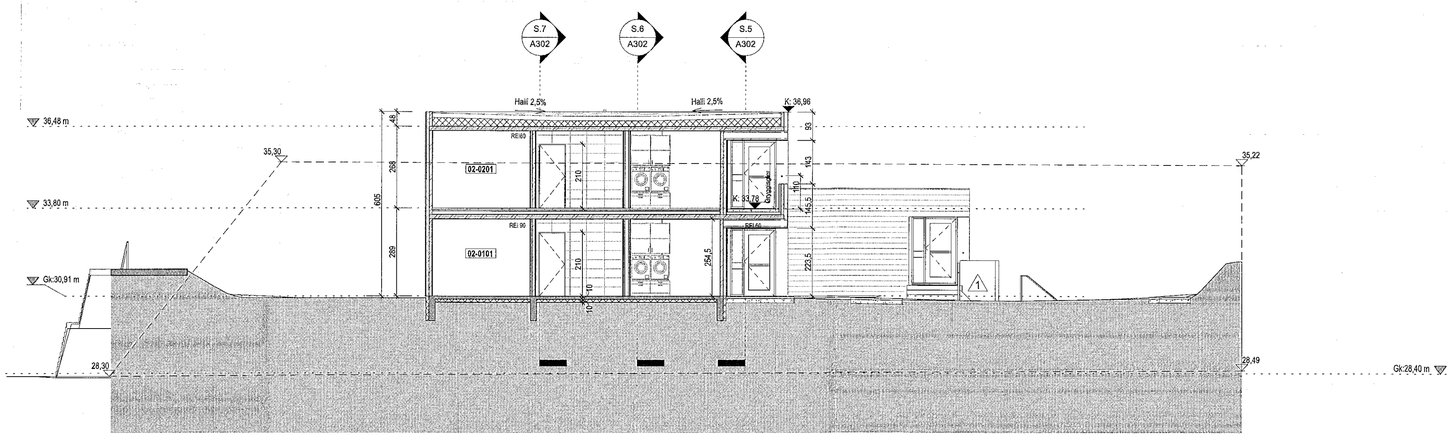

Snið 2. MHL.02
1 : 100

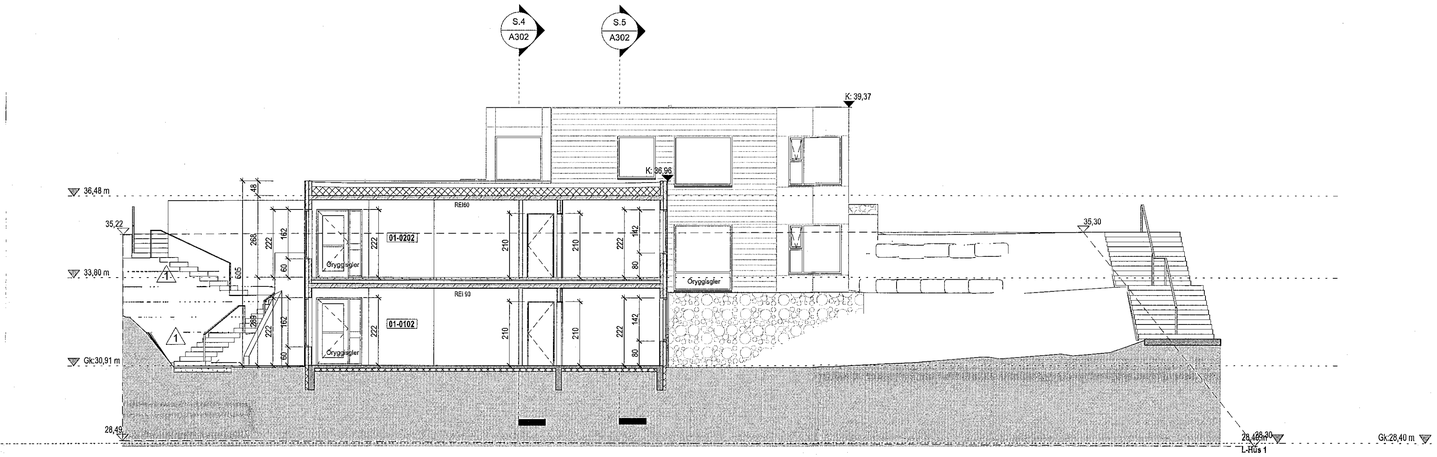

Snið 3. MHL.01
1 : 100

Samþykkt þann
26. APR. 2023
Byggingarfulltrúinn í Hafnarfirði
Skilmi Byrmarsdóttir

Tákn

GN	= Gólfniðurfall	**Brunatákn**	
ÞN	= Þakniðurfall		
SN	= Svalaniðurfall	**Veggir og hæðaskil**	
LR	= Loftræsting	EI60	
VLR	= Vélknúin loftræsting	EI90	
PK	= Póstkassar	A-EI60	
NL	= Neyðarljós	A-EI120	
BO	= Björgunarop	REI60	
R	= Reykskynjari	REI120	
HSL	= Handslökkvitæki	A-REI120	
ÚT	= Merktur útgangur		
HV	= Hitaveita		
VV	= Vatnsveita	**Hurðir**	
RR	= Rafmagnsveita	E30-CS	
ÚK	= Úrkrani	EI30-CS	
DS	= Dyrasími	EI60-CS	
80	= Fellistigi við björgunarop	**Gluggar**	
	= Brunaslanga	E30	
	= Stigleiðsla		
	= Stigleiðsla út		
	= Stjórnstöð brunaviðvörunarkerfis		
	= Inntak		
	= Bílastæði fyrir fatlaða		

BRUNAHÖNNUN
20 ára

Digitally signed by Gunnar H Kristjansson
DN: cn=Gunnar H Kristjansson, o=Brunahönnun ehf, ou=Iceland EHS Icelandic Fire Protection Network, e=brunahonnun@brunahonnun.com
Reason: I have reviewed this document
Location:
Date: 2023-04-14 15:40Z

Útg.	Dags.	Lýsing	Nafn
1	28.02.2023	Breytingar á landslagi, útiröppum og göngustígum innan lóðar. Breytingar á séruppdráttum 01-0103, 01-0104 og 02-0107.	RCM

1:100 0 1 2 3 4 5 m

KRark
Kristinn Ragnarsson arkitekt ehf.
Höfðasmári 19 - 2.hæð , 201 Kópavogur , Ísland
S. 564 2255 . Fax. 544 4225
Kt. 581296 3589 . www.krark.is . krark@krark.is

Drangsskarð 11 / Hádegisskarð 20

Hafnarfjörður

Landnúmer: 225473 **Staðgreinir:**

Fjölbýlishús

Snið 1-3

Aðaluppdrættir

Hönnun:	KR.RCM	**Verknúmer:**	20038IF
Verkefnastjóri:	RCM	**Mælikvarði:**	1 : 100
Teiknað:	HGR	**Dagsetning:**	28.05.2021
Yfirfarið:	RCM.LPM	**Blað:**	**Útgáfa:**
Samþykkt: Kristinn Ragnarsson Kt. 120944.2669		A301	1

Copyright © KRark_Hönnuður áskilur sér allan rétt á teikningum. Fjölföldun er háð skriflegri samþykki

Prentað: 28.05.2021
Síðast vistað: 13.4.2023 15:15:56
Skrá: Autodesk Docs://20038IF-Drangsskarð 11 og Hádegisskarð 20 Haf/20038IF-Drangsskarð 11 og Hádegisskarð 20 Haf.rvt

A1