

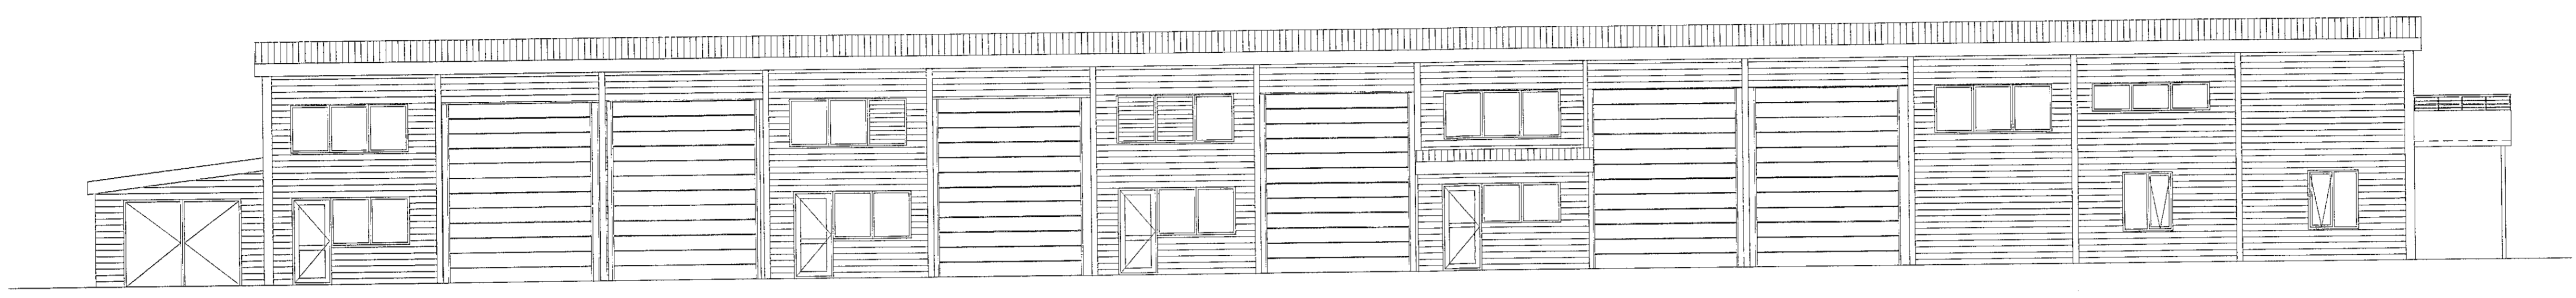



Það áthugast að um er að ræða samþykkt á áður gerðri framkvæmd sem gerð var án byggingarleyfis. Övissa kann því að vera um uppbyggingu og útfærsla framkvæmdar. Hvorki er skráð verkþyggja á verkni né ábyrgðarhlutur.

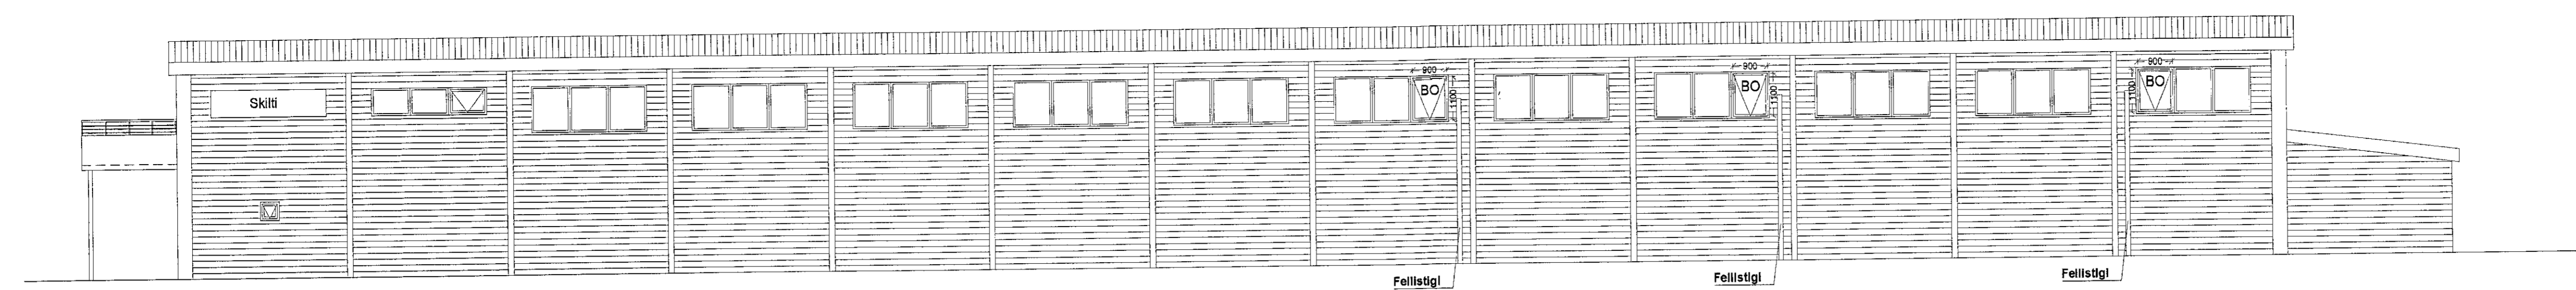

Útlit norður og suður
Mkv. 1:100

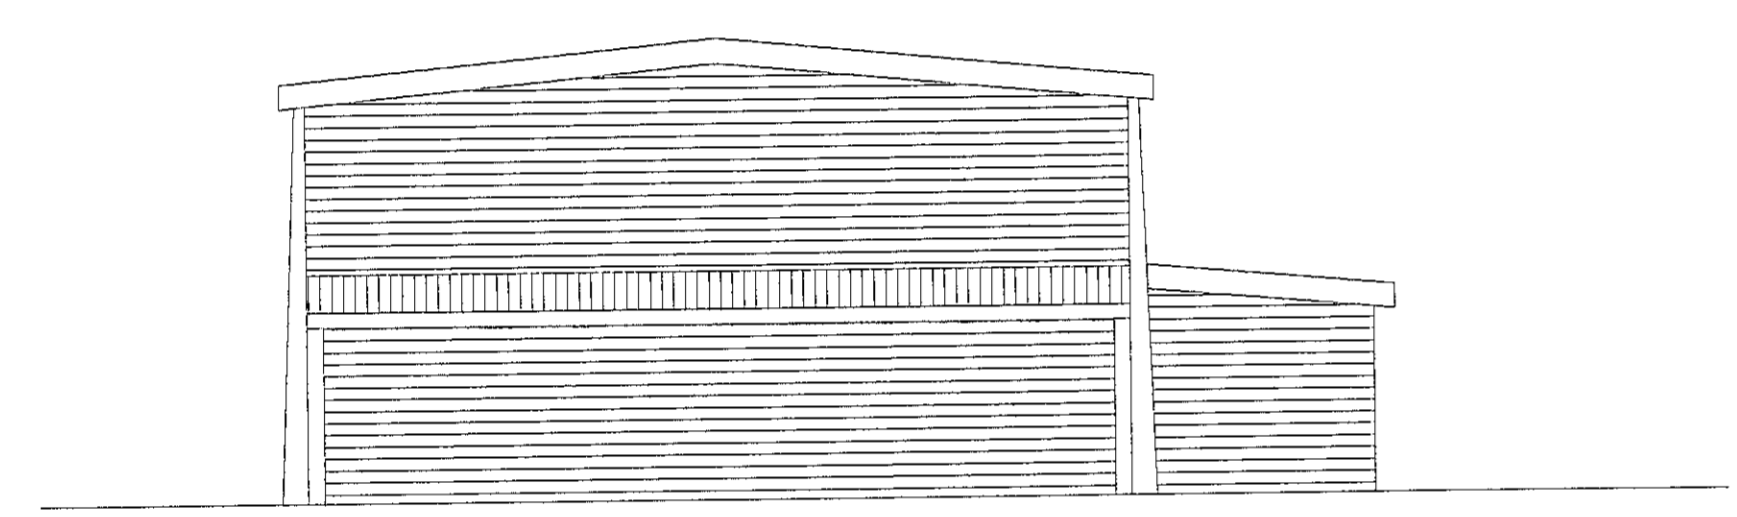


Austur

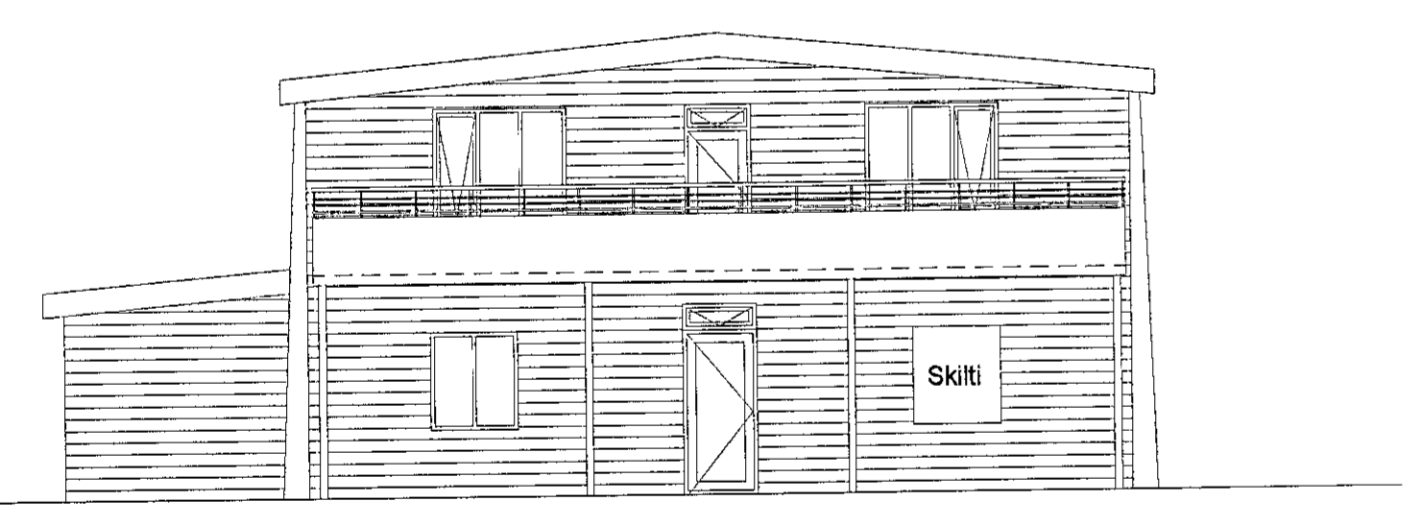


Vestur

Útlit austur og vestur
Mkv. 1:100

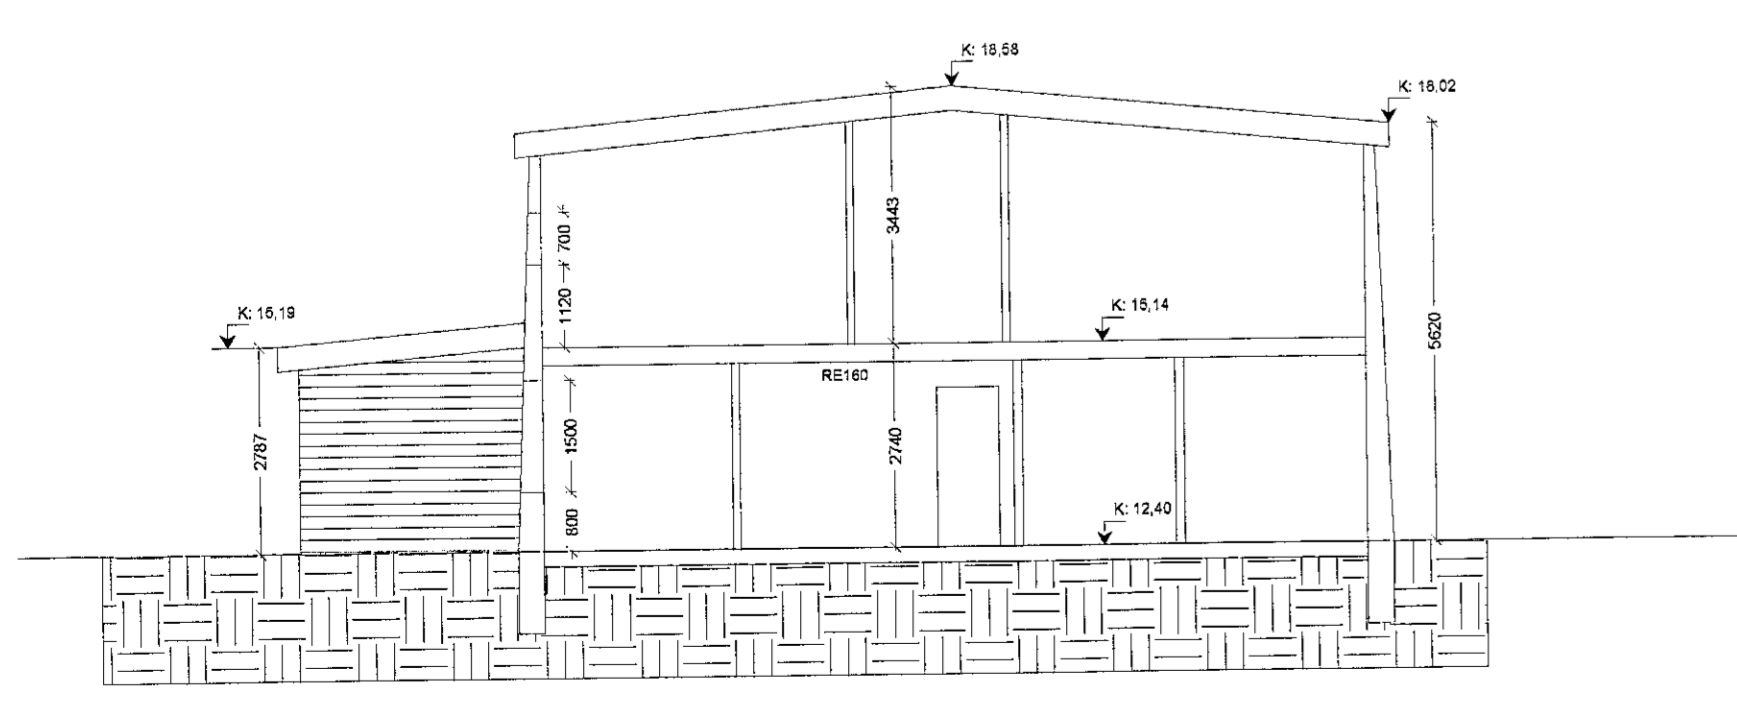

Snið
Mkv. 1:100

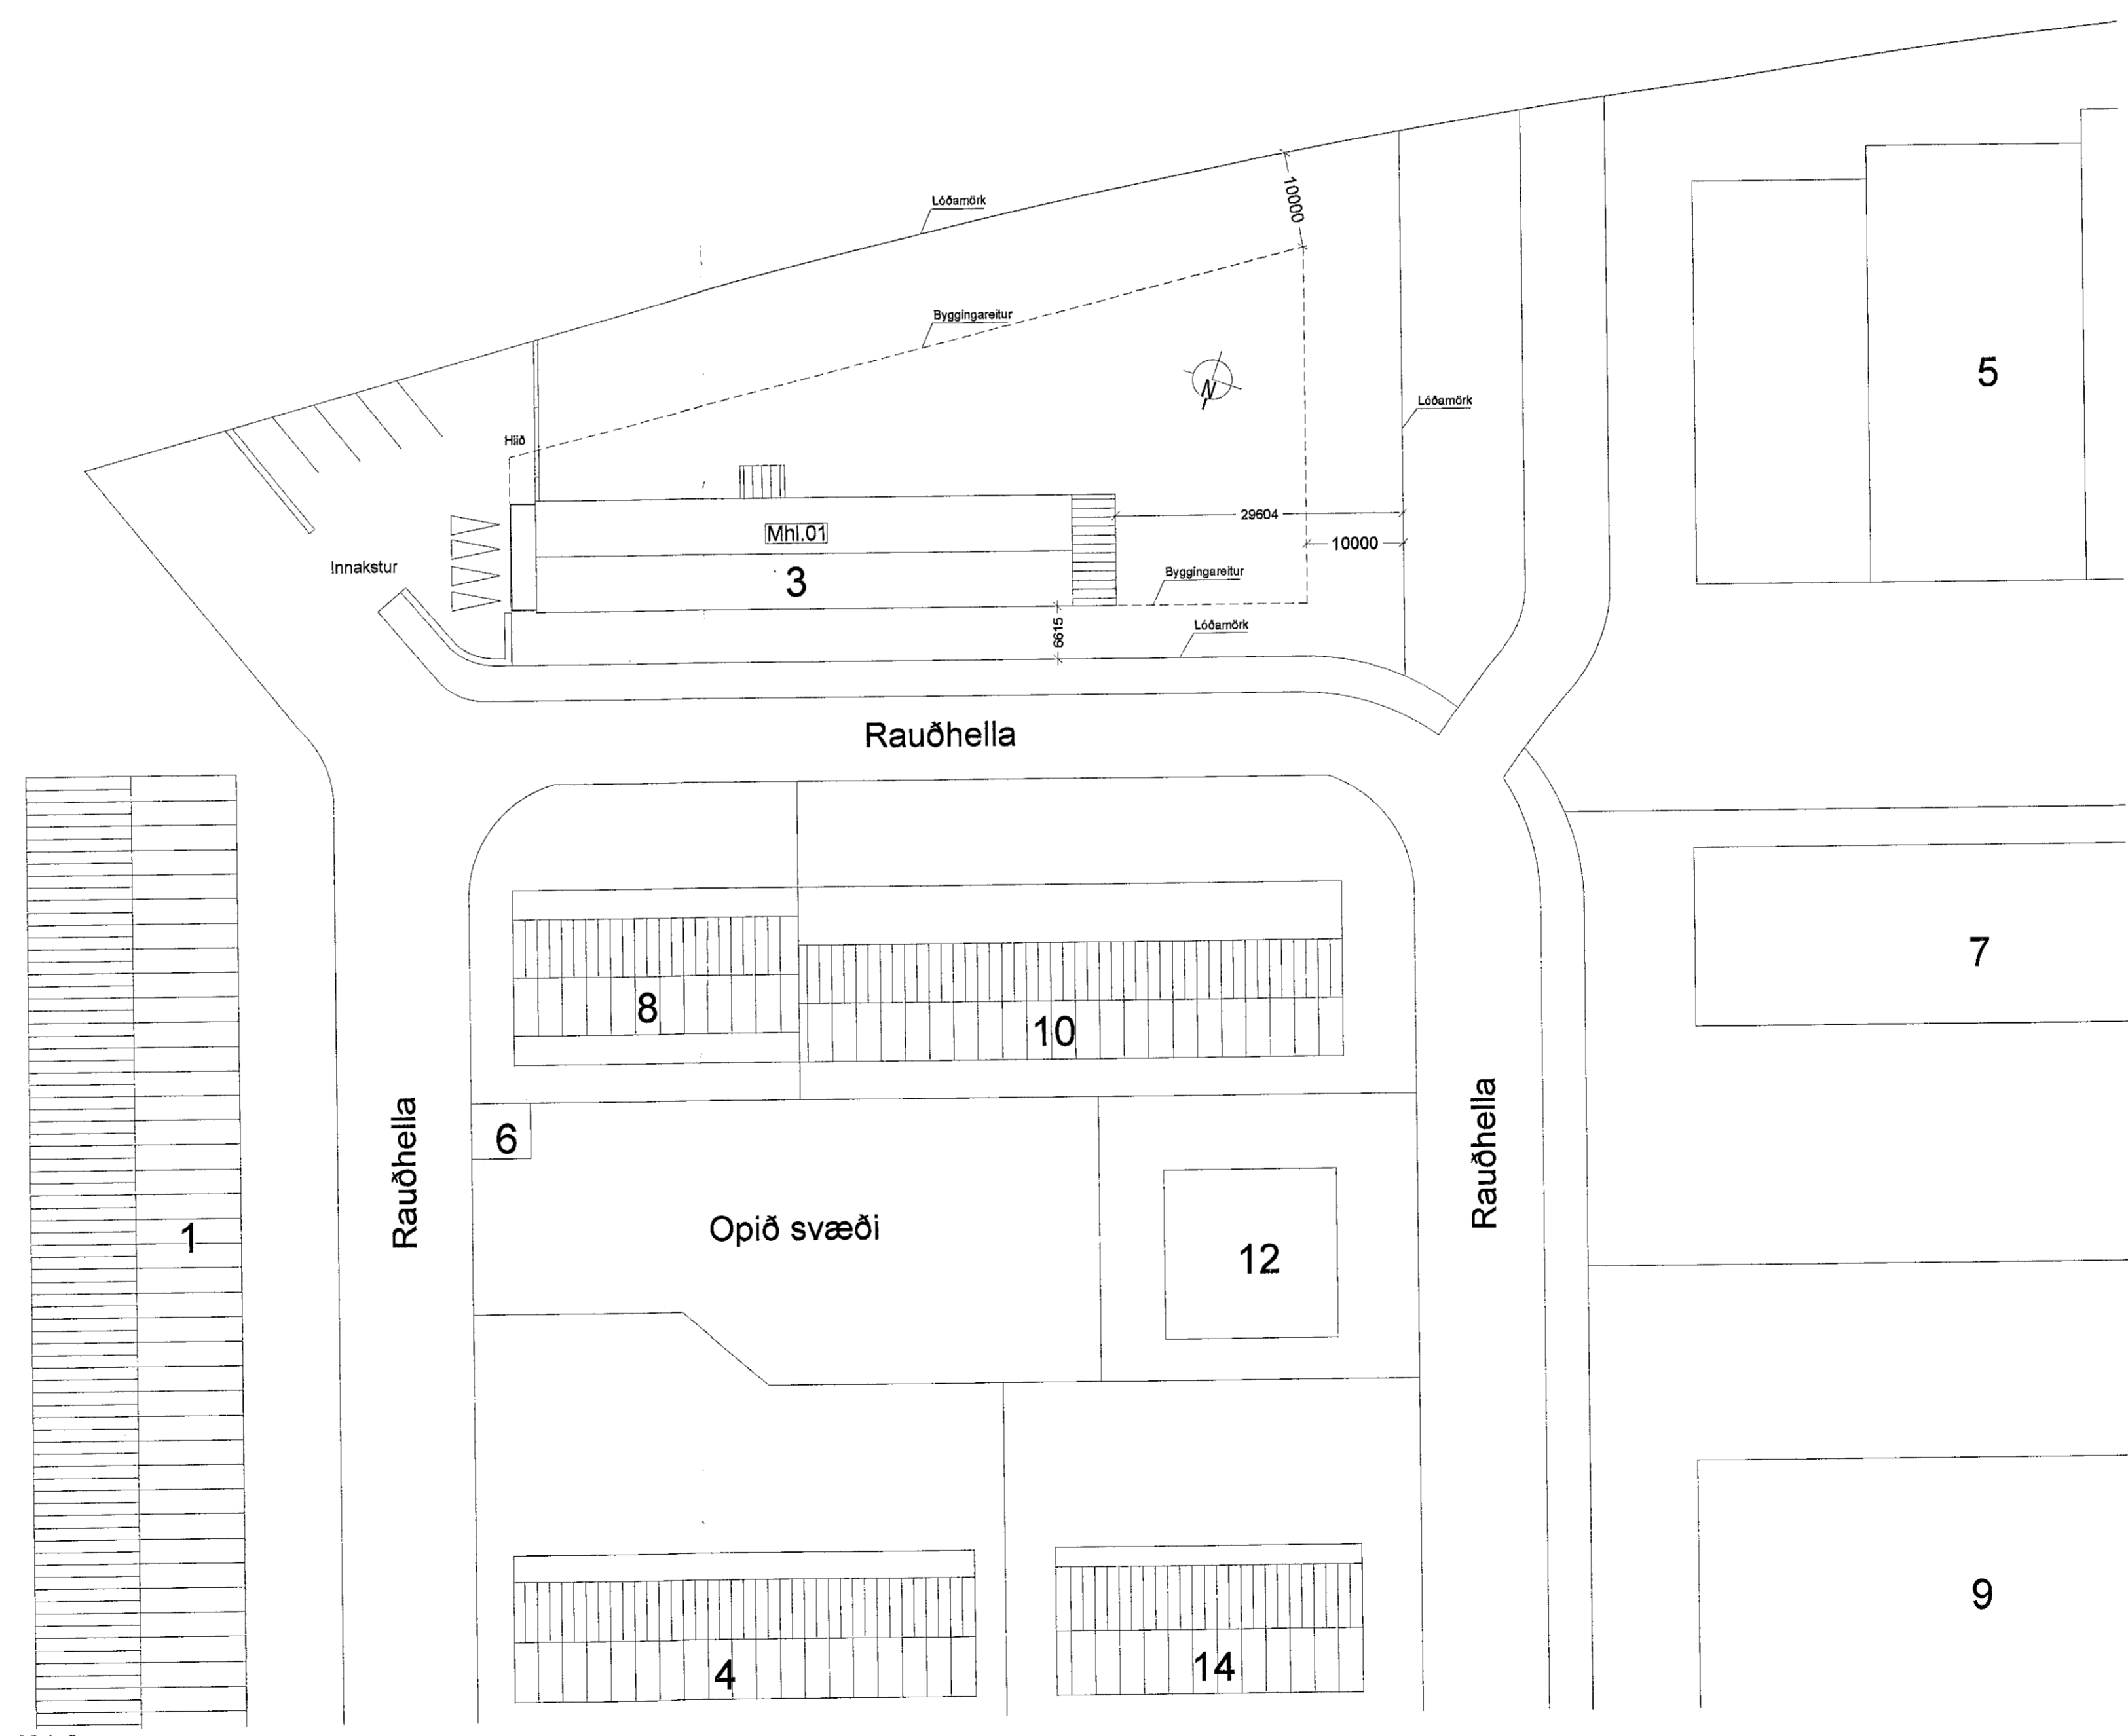

Afstaða
Mkv. 1:500

HEILBRIGDISEFTIRLIT
HAFNARFIJARDAR-
OG KÓPAVOGSSVÆDIS
29/04/2022 *[Signature]*

Digitally signed by
Selma Þynnisdóttir
Reason: I am the author of this document
Date: 2022.04.29 11:37Z

SHS 27.04.2022

verk:	Rauðhella 3
efni:	Útlit, snið og afstaða
staðgreinir:	1400-1-69000030
landnúmer:	L120585
verkkaup:	Rauðhella eignarhaldsfélag ehf
kt. verkkaupa:	591109-0490
mælikvæði:	1:100, 1:500
frumstærð blaði:	A1
teiknað:	ÁÞA
yfirfarir:	RK
Skráarheiti:	10-002
verktí:	dagsetn.Útgáfu: 28.04.2022
endurskoðað:	

VERKSÝN ehf
Sýn 103 Reykjavík, P. 5176399, Sími 550100-1360
[Signature]
Reynir Króljónsson byggingarfulltrúinn
Sími 100981-4779