




Samþykkt bann
4. MAÍ 2022
Byggingarfulltrúinn í Hafnarfirði
Sólu Þorvaldur

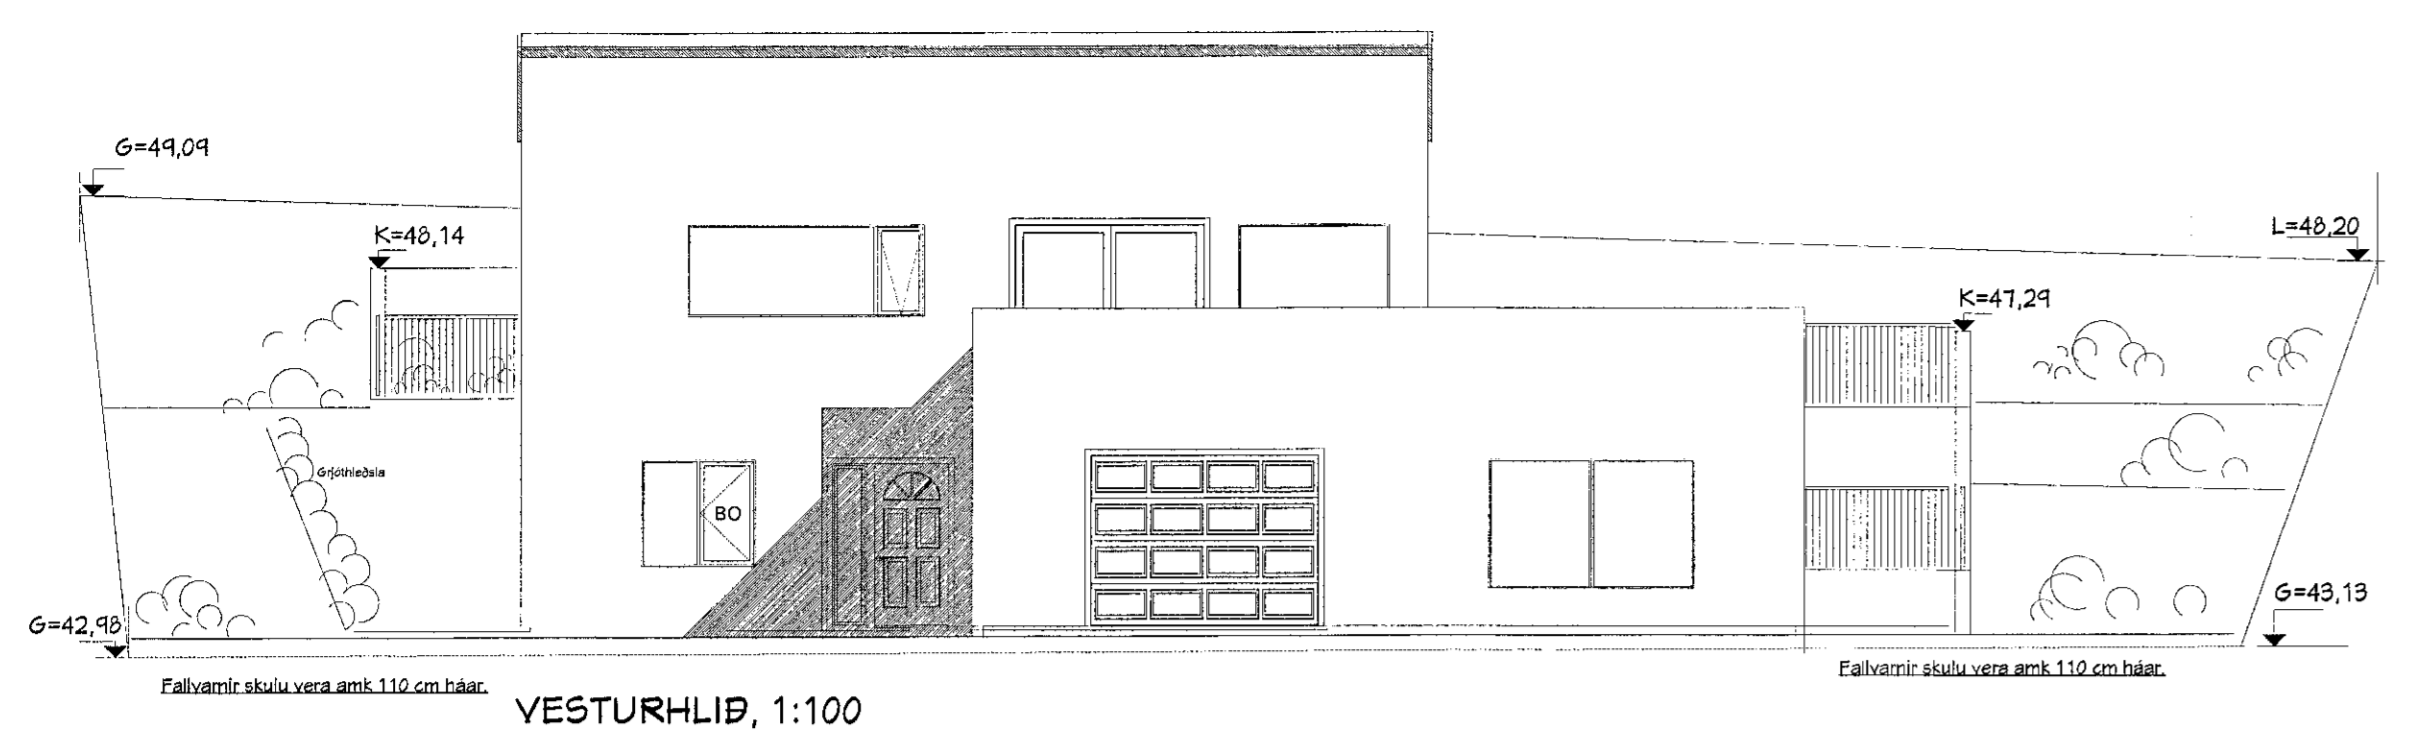


VESTURHLÍÐ, 1:100

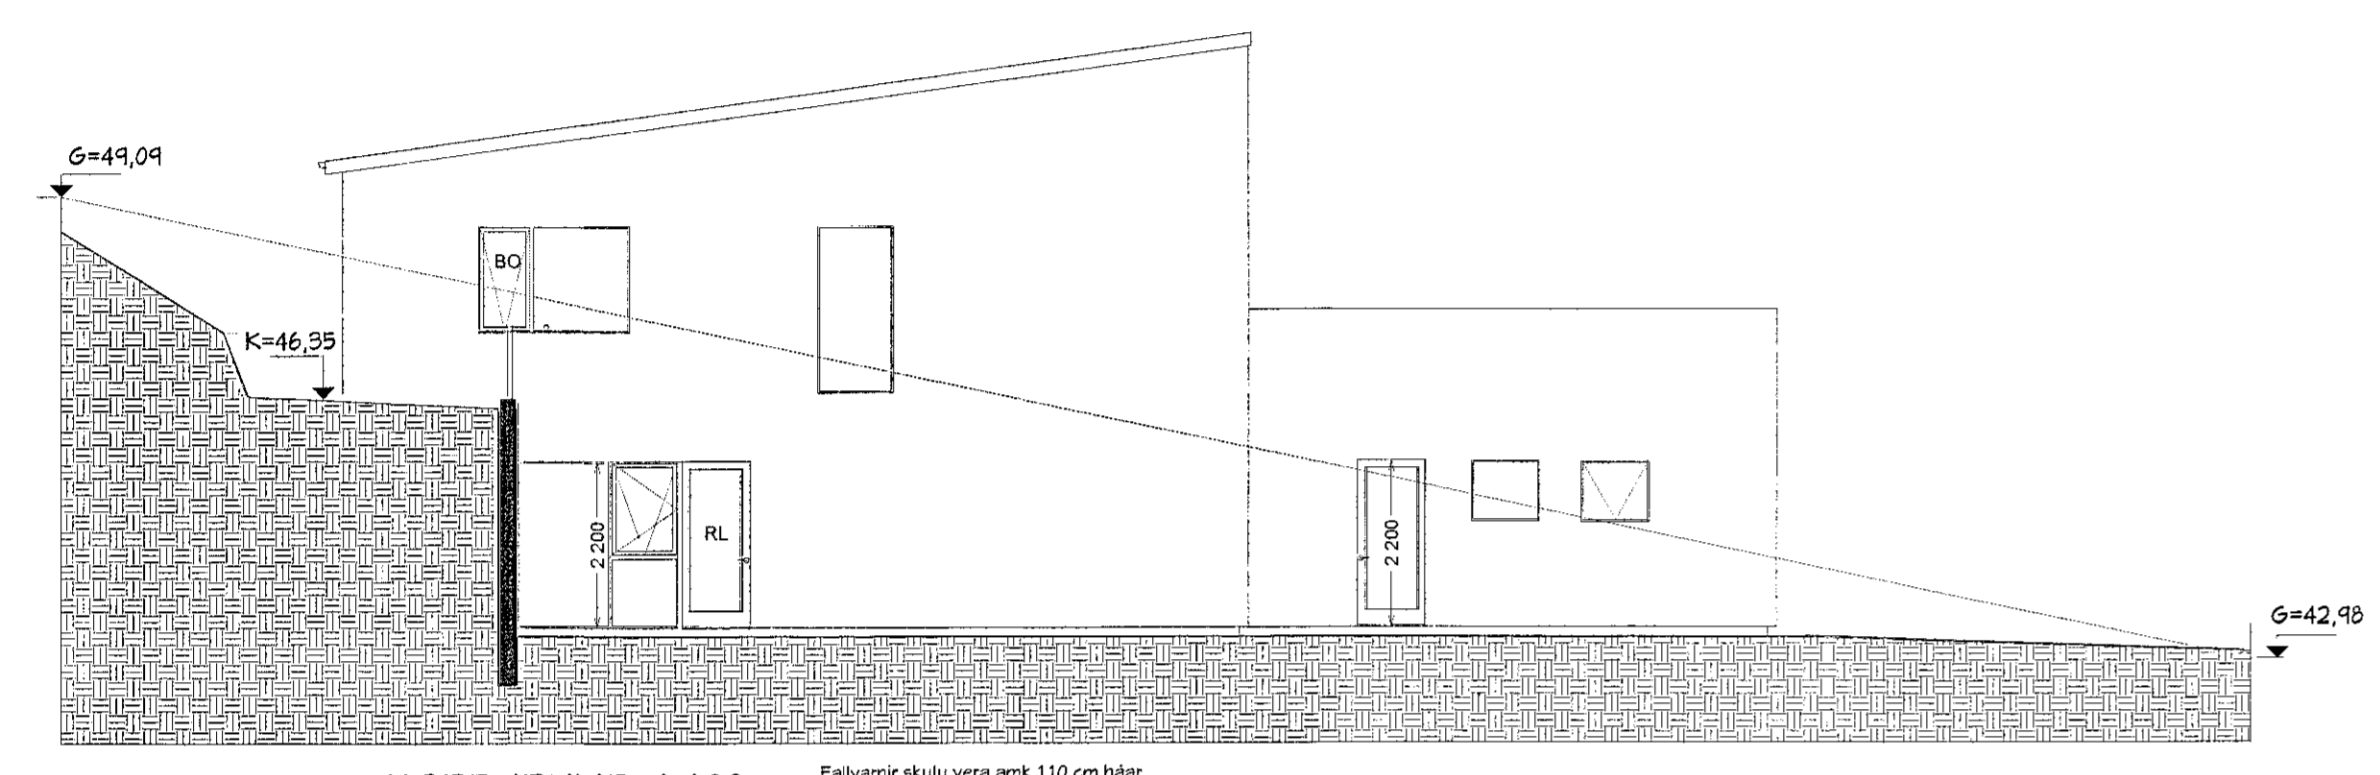

NORÐURHLÍÐ, 1:100

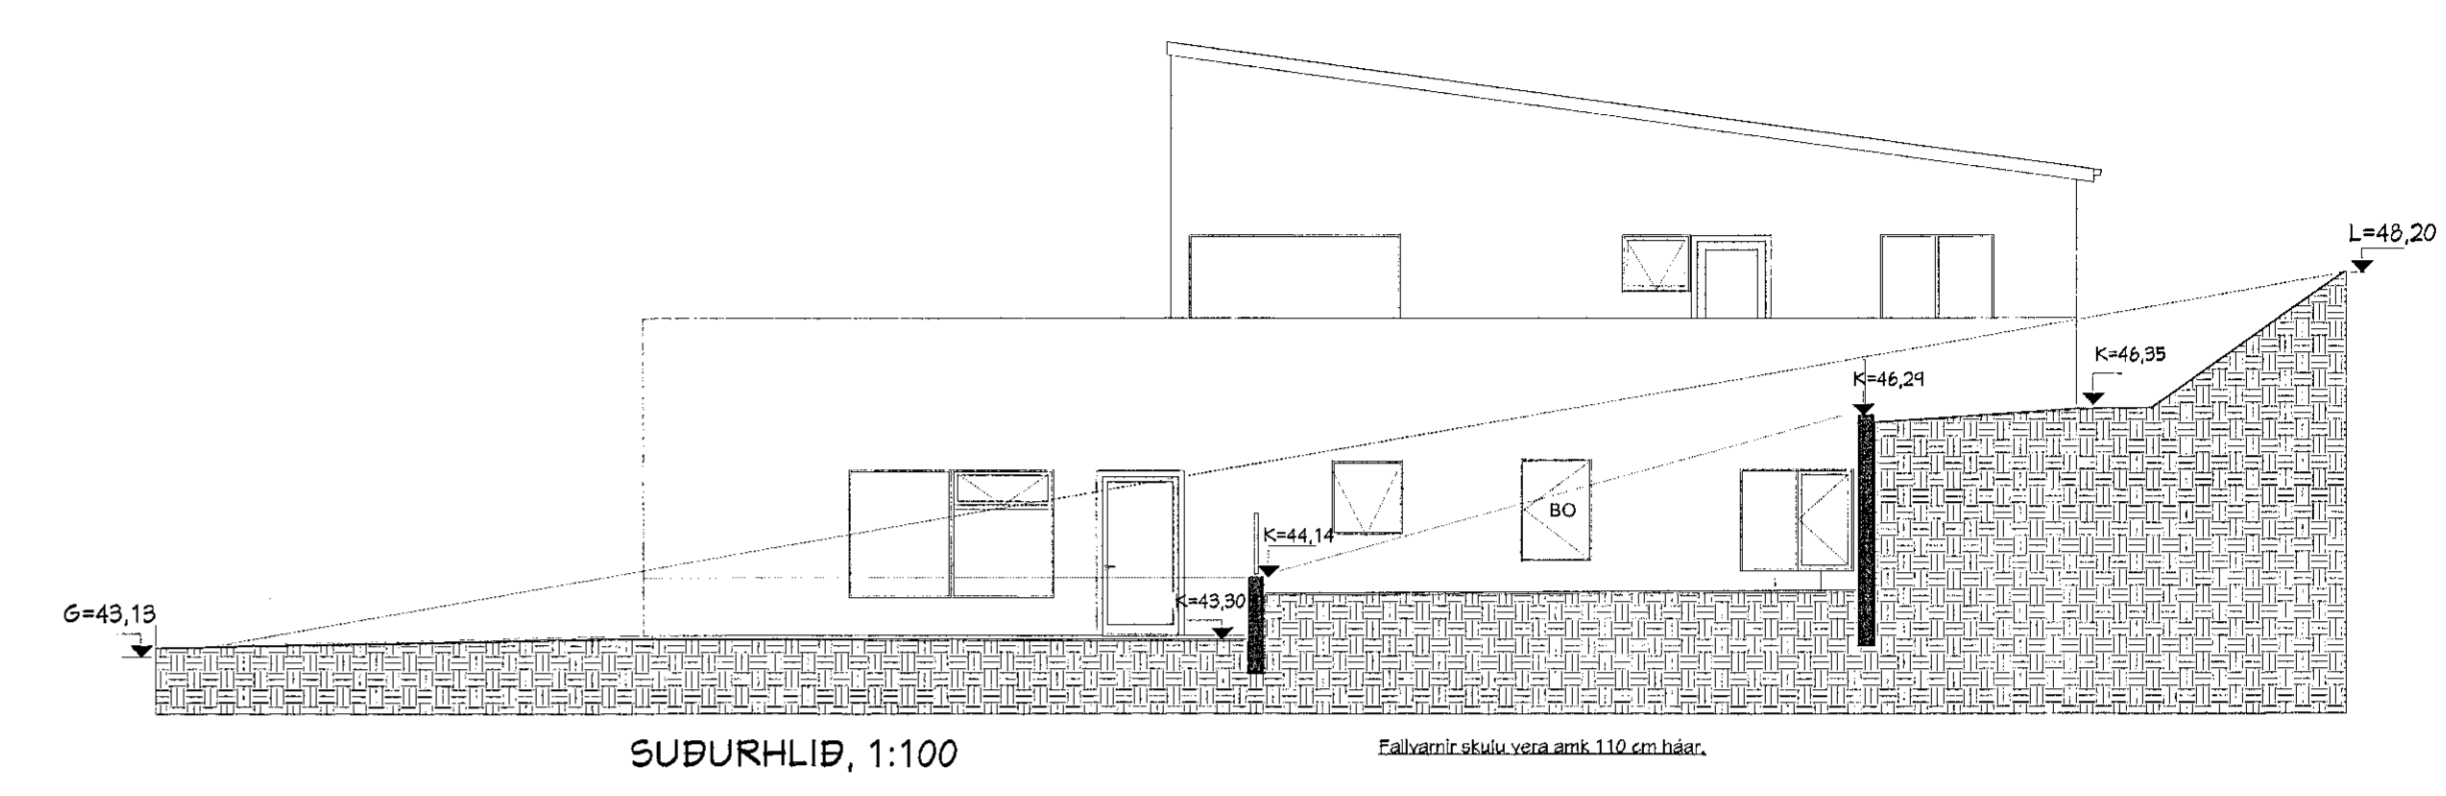

SÚÐURHLÍÐ, 1:100

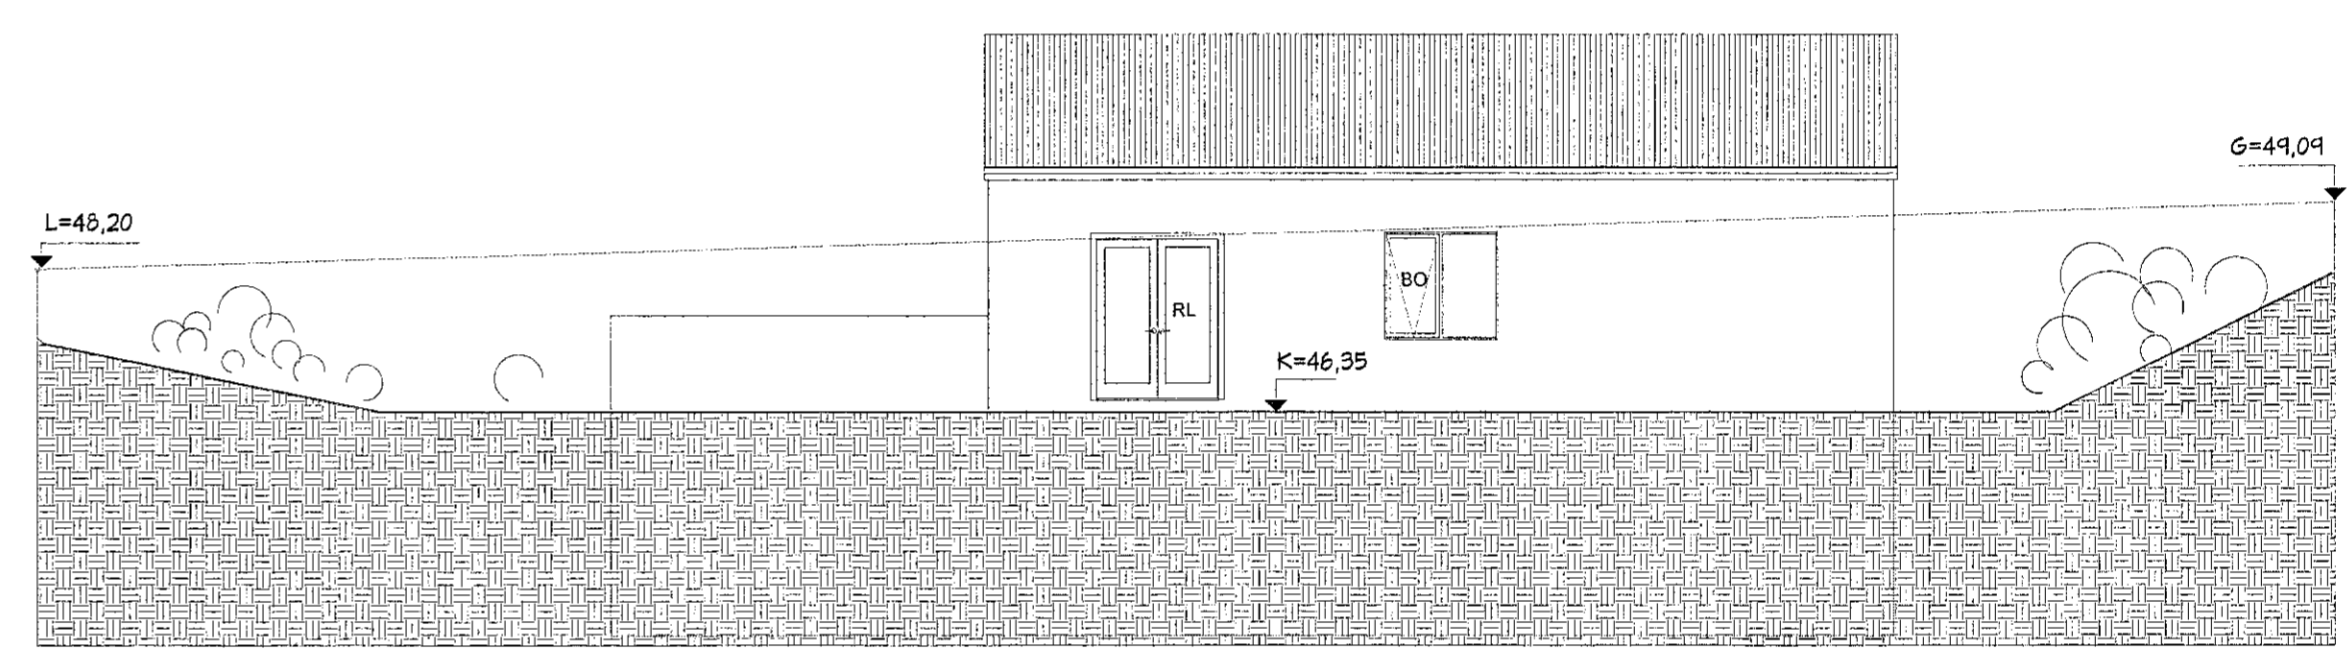

AUSTURHLÍÐ, 1:100

Skráningartafla: Vóluskarð 28, Hafnarfirði		Skrásetjari: Stefán Ingólfsson																
Landnúmer: 227990		Kennitala: 010251-4359																
Matshlutanúmer: 01		Útgáfa: 4.01k Dags.: 28.8.2021																
Uppskipting og lýsing																		
D0	D1	D2	D3	D4	Stærðir													
Lokun	Rými hæð-röð	Notkun texti	Höfuð-flokkun	Eignar-hald	D5 Botnflötur m²	D5M Milliflötur m²	D6 Stigar m²	D7 Op m²	D8 Brúttóflötur m²	D9 Brúttóflötur sh < 1,8	D10a Salarhæð min	D10b Salarhæð max	D11 Brúttó rúmmál m³	D12 Nettóflötur m²	D16 Birt flatarmál m²	Reiknitala skiptarúmmáls	D17 Skipta-rúmmál m³	
		Matshluti			425,0	0,0	7,9	7,9	417,1	0,0			1.490,2	367,3	417,1		1.367,549	
		Botn											56,2					
	00	Kjallari																
	01	1. hæð			281,0	0,0	7,9	0,0	281,0	0,0			871,0	247,4	281,0			
A	0101	Íbúð	N	0101	221,2		7,9		221,2		3,10	3,10	685,7	193,6	221,2	3,10	600,160	
A	0102	Bílgeymsla	B	0102	59,8				59,8		3,10	3,10	185,3	53,8	59,8	3,10	166,780	
	02	2. hæð			144,0	0,0	0,0	7,9	136,1	0,0			563,0	119,9	136,1			
A	0201	Íbúð	N	0101	144,0			7,9	136,1		3,08	4,72	563,0	119,9	136,1	3,91	468,809	
C	0202	Svalir	S	0101	131,8				131,8							1,00	131,800	
Athugasemdir																		
Bílgeymsla 0102 tilheyrir 0101																		
Sameignir sumra																		
Eignarhald																		
	Eignar-hald	Notkun texti	Birt flatarmál m²	Skiptarúmmál														
				Séreign m³	Séreign og sameign m³													
	0101	Íbúð	357,3	1.200,769	1.200,769													
	0102	Bílgeymsla	59,8	166,780	166,780													
		Alls	417,1	1.367,549	1.367,549													

Breytingar: A-28.08.2021- Efrihæð steinsteypt, þak lækkað og niðrhengt loft felt út. Gluggar í stofu og eldh. br. Svalahandrið steypt, hæð 110 cm. áður teiknað glerhandrið fjarlægð. Innstigi úr timbri, fyrirkomulagi neðri hæðar breytt ásamt gluggum á suðurhlíð. Stoðveggar ofan við hús er hladdinn úr grjóti. Skráningartöflu breytt

SMS 09.11.2021.
MANNVIRKJAMEISTARINN EHF
Laxalind 2 201 Kópavogi
stefanlax2@simnet.is GSM:848-1316
VÓLUSKARÐ 28, HAFNARFIRÐI
Útlitsmyndir, A1/ 1:100
Kópavogi 19.12.2020
Verkefni númer 700 Teikning nr.0700-MVM-1002