


A-02

Snið

1:100

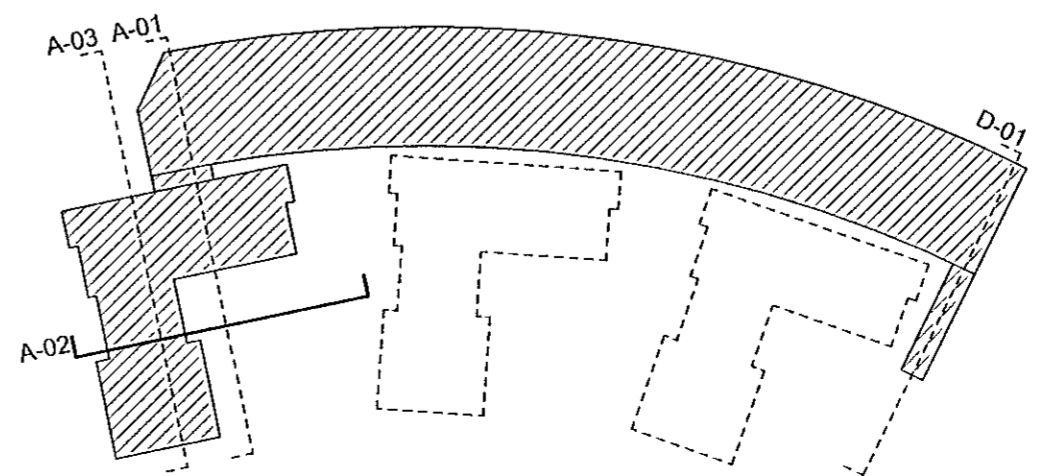

Yfirfarið af  
brunahönnuði  
**EFIA**  
VERKFRÆÐISTOFA  
Aldís Rún  
Lárusdóttir  
Rafæn undirritun  
12.05.2022

Hringhamar 9	dags.	12.04.2022
Hafnarfjörður	mkv.	1:100
Snið A-02	teikn.	AB, AK
	verknr.	2201