


A-01

Snið

1:100

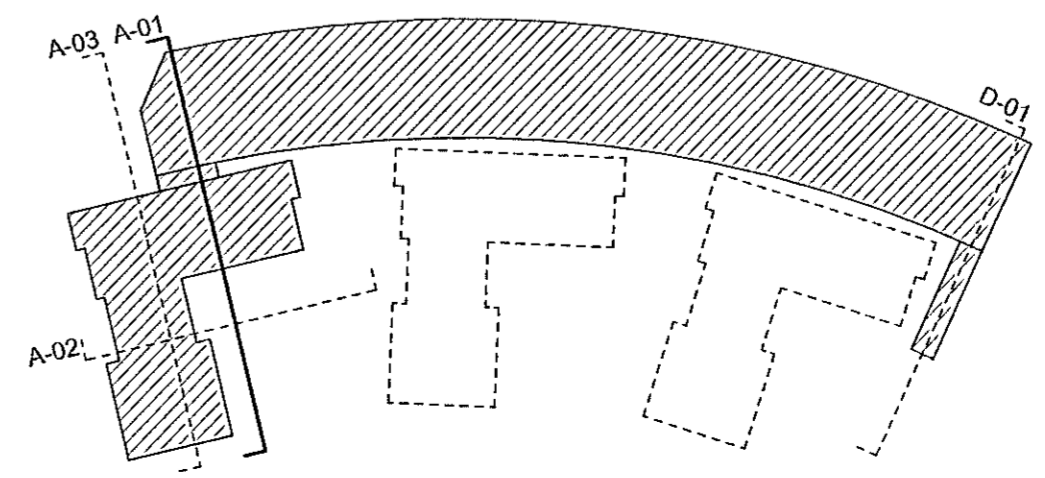

Yfirfarið af
brunahönnuði
EFLA
VERKFRÆÐISTOFA

Aldís Rún
Lárusdóttir
Rafraen undirritun
12.05.2022

Hringhamar 9	dags.	12.04.2022
Hafnarfjörður	mkv.	1:100
Snið A-01	teikn.	AB, AK
	verknr.	2201

A.4.1