


1 3. hæð
1 : 100

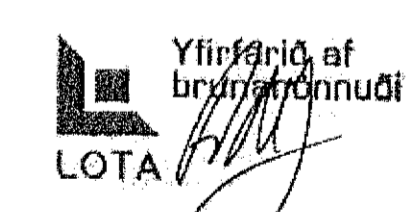

S.H.S.
24.05.22

Breytingar 05.05.2022:
1) Komib fyrir gler gæstufokun á einkasvöðum íbúða.

mansard
teiknistofa ehf
Suðurlandsbraut 30 - 108 Reykjavík
www.mansard.is / jonhraf@mansard.is
Kt.: 570394-2079 - s:862-7102

Verkefni: Eskivellir 11 - 220 Hafnarfirði
Efni: Aðaluppdrættir :
Grunnmynd 3. hæð

Verknúmer: A-15-03-03	Mkv.: 1:100	A1
Teikn. nr.: A-104	Dags.: 22.08.2017	
Hannað: JHH	Teiknað: JHH	
Jón Hrafn Hlökkversson byggingafræðingur BFI Kt.: 260662-6519		
Samþykkt:		