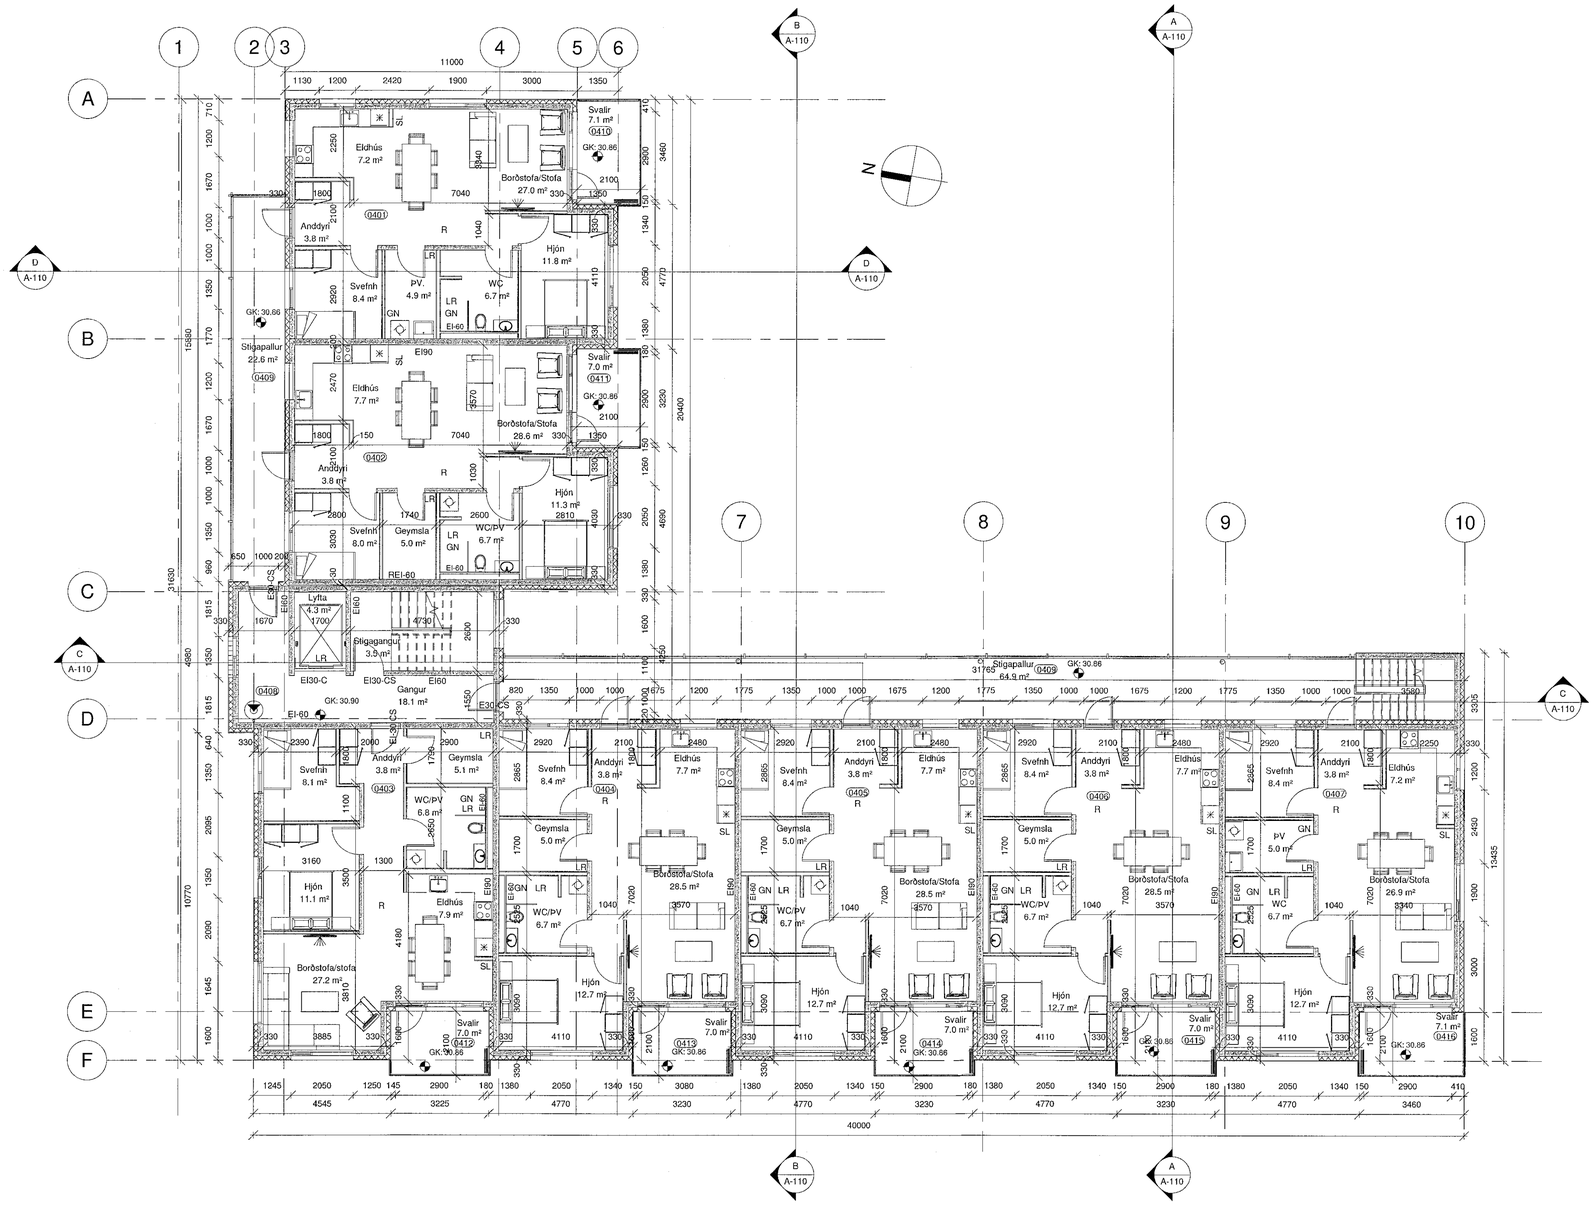

1 4.Hæð
1 : 100

Samþykkt þann
25. MAÍ 2022
Byggingarfulltrúinn í Hafnarfirði

Yfirfarið af brunahönnuði
LOTA
STHS
24.05.22

Breytingar 05.05.2022:

1) Komið fyrir gler gustlokun á einkasvölum íbúða.

mansard teiknistofa ehf	
Suðurlandsbraut 30 - 108 Reykjavík www.mansard.is / jonhrafn@mansard.is Kt.: 570394-2079 - s:862-7102	
Verkheiti:	Eskivellir 11 - 220 Hafnarfirði
Efni:	Aðaluppdrættir : Grunnmynd 4.hæð
Verknúmer: A-15-03-03	Mkv.: 1:100 A1
Teikn. nr.: A-105	Dags.: 22.08.2017
Hannað: JHH	Teiknað:JHH
Jón Hrafn Hlöðversson byggingafræðingur BFÍ Kt.: 260662-6519	
Samþykkt:	

12.5.2022 11:16:31