Samþykkt þann
25. MAÍ 2022
Byggingarfulltrúinn í Hafnarfirði

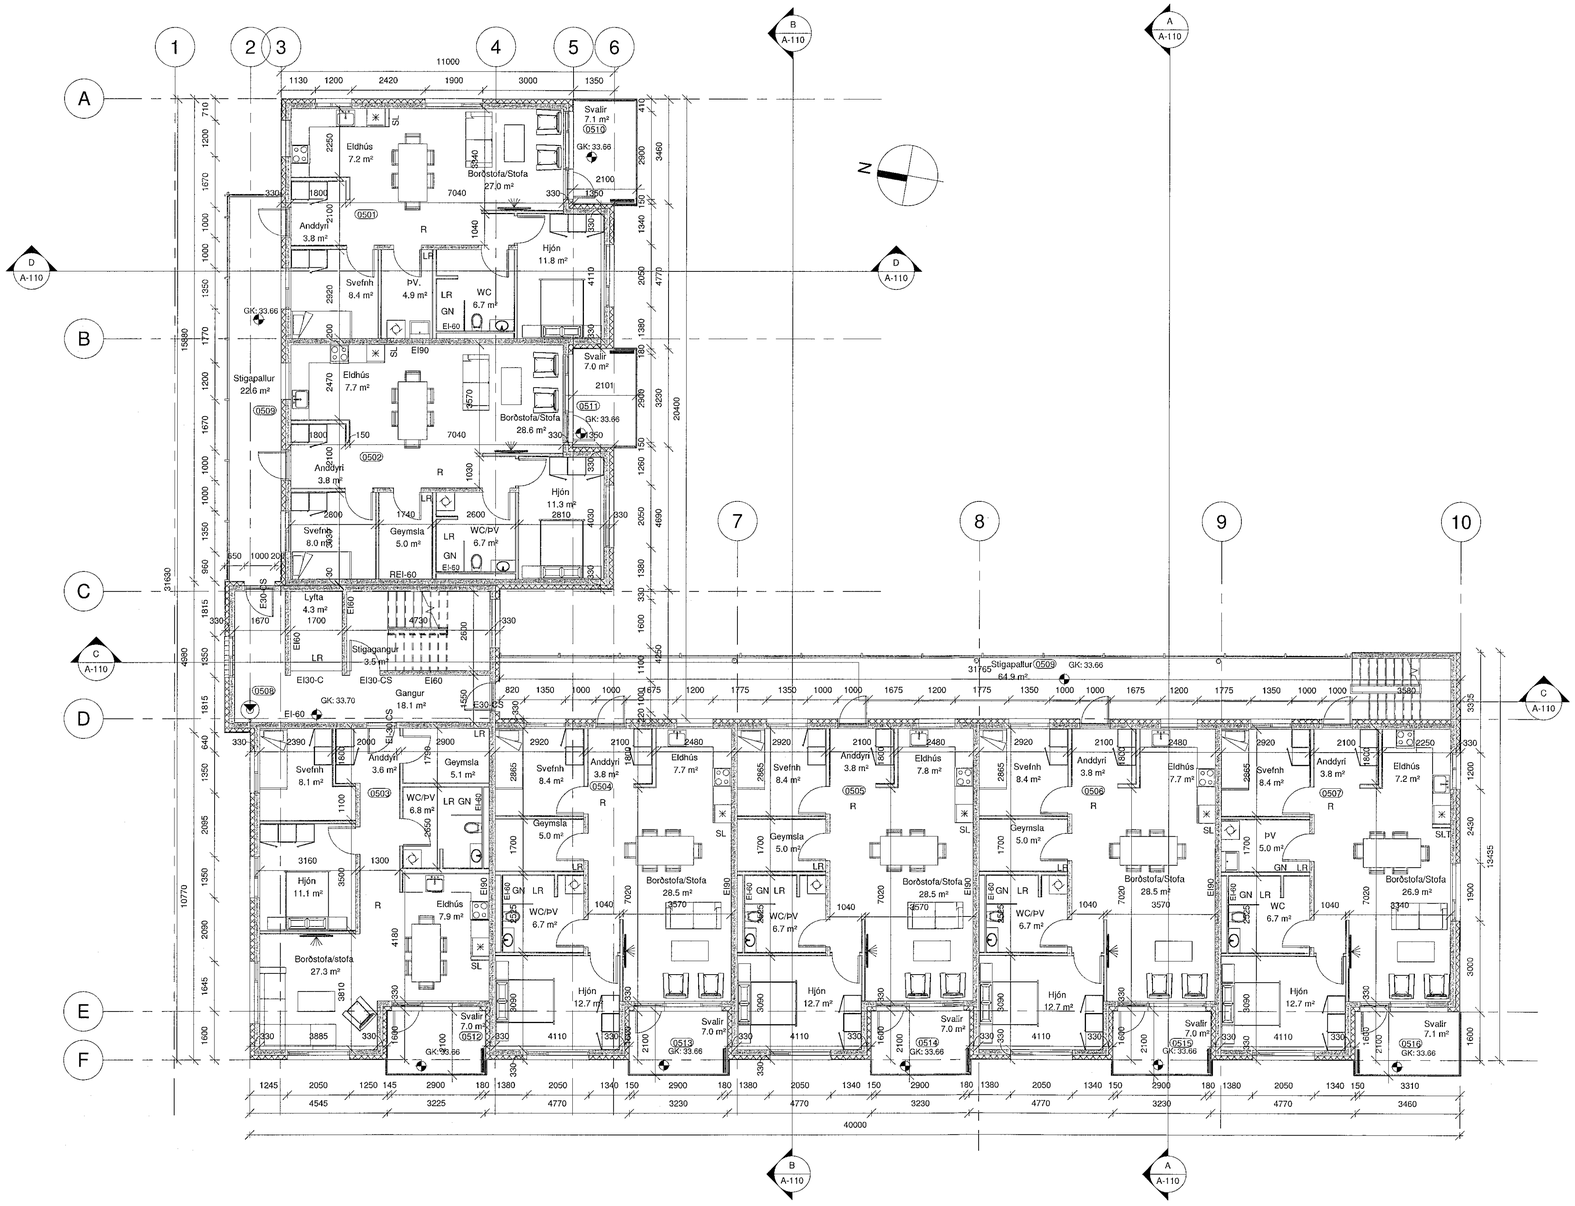

1 5.Hæð
1 : 100

Yfirfarið af brunahönnuði
LOTA

SHS
24.05.22

Breytingar 05.05.2022:

1) Komið fyrir gler gustlokun á einkasvölum íbúða.

mansard
teiknistofa ehf
Suðurlandsbraut 30 - 108 Reykjavík
www.mansard.is / jonhrafn@mansard.is
Kt.: 570394-2079 - s:862-7102

Verkheiti:	Eskivellir 11 - 220 Hafnarfirði		
Efni:	Aðaluppdrættir: Grunnmynd 5.hæð		
Verknúmer:	A-15-03-03	Mkv.: 1:100	A1
Teikn. nr.:	A-106	Dags.: 22.08.2017	
Hannað:	JHH	Teiknað: JHH	
Jón Hrafn Hlöðversson byggingafræðingur BFÍ Kt.: 260662-6519			
Samþykkt:			

12.5.2022 11:16:32