


1 6.Hæð
1:100

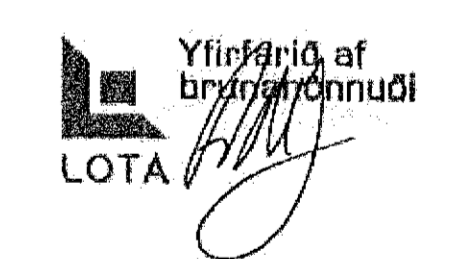

SÞS
24.05.22

Breytingar 05.05.2022:
1) Komio fyrir gler gústökun á einkasvötum íbúða.

mansard
teiknistofa ehf
Suðurlandsbraut 30 - 108 Reykjavík
www.mansard.is / jonhrafni@mansard.is
Kt.: 570394-2079 - s:862-7102

Verkefni: Eskivellir 11 - 220 Hafnarfirði
Efni: Aðaluppdrættir: Grunnmynd 6.hæð

Verknúmer: A-15-03-03 Mkv.: 1:100 A1
Teikn. nr.: A-107 Dags.: 22.08.2017
Hannað: JHH Teiknað: JHH
Jón Hrafn Hlööversson byggingafræðingur BFI
Kt.: 260662-6519
Samþykkt: