



Samþykkt þann  
30. JÚNÍ 2021


Byggingarfulltrúinn í Hafnarfirði  
*Selma Þrmasdóttir*

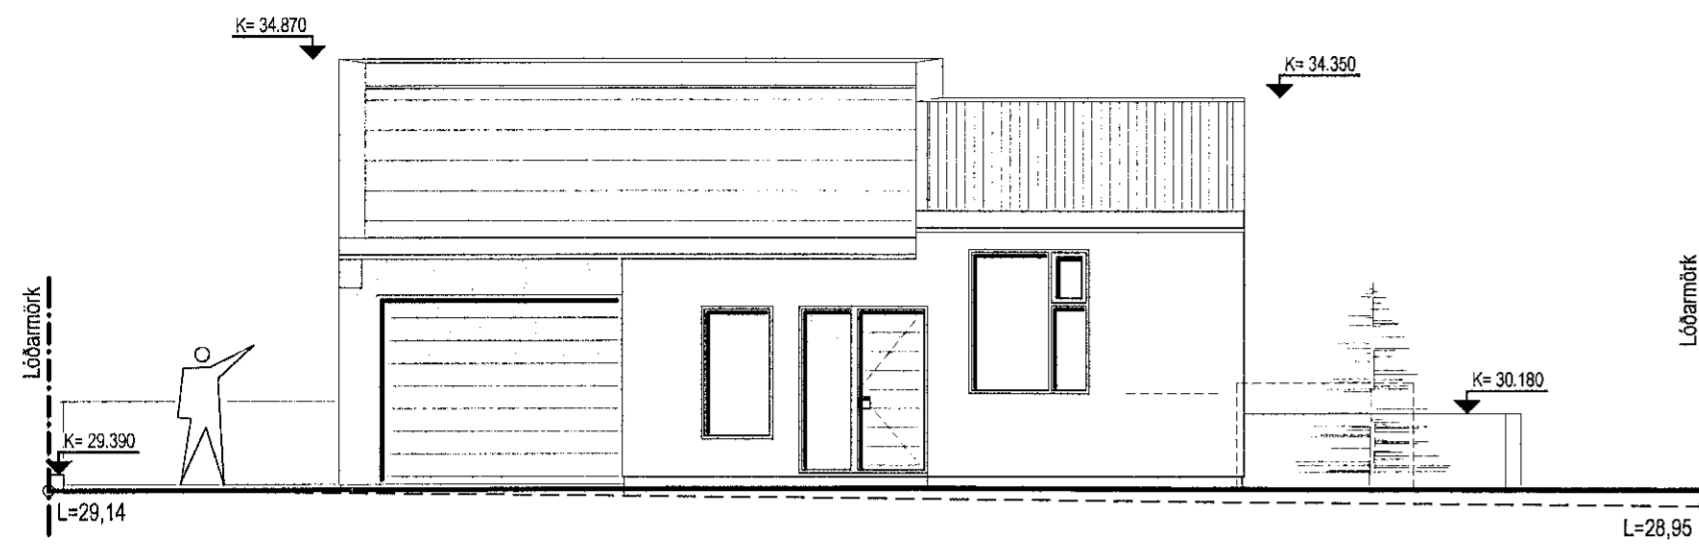


Útlit Norður  
M= 1:100

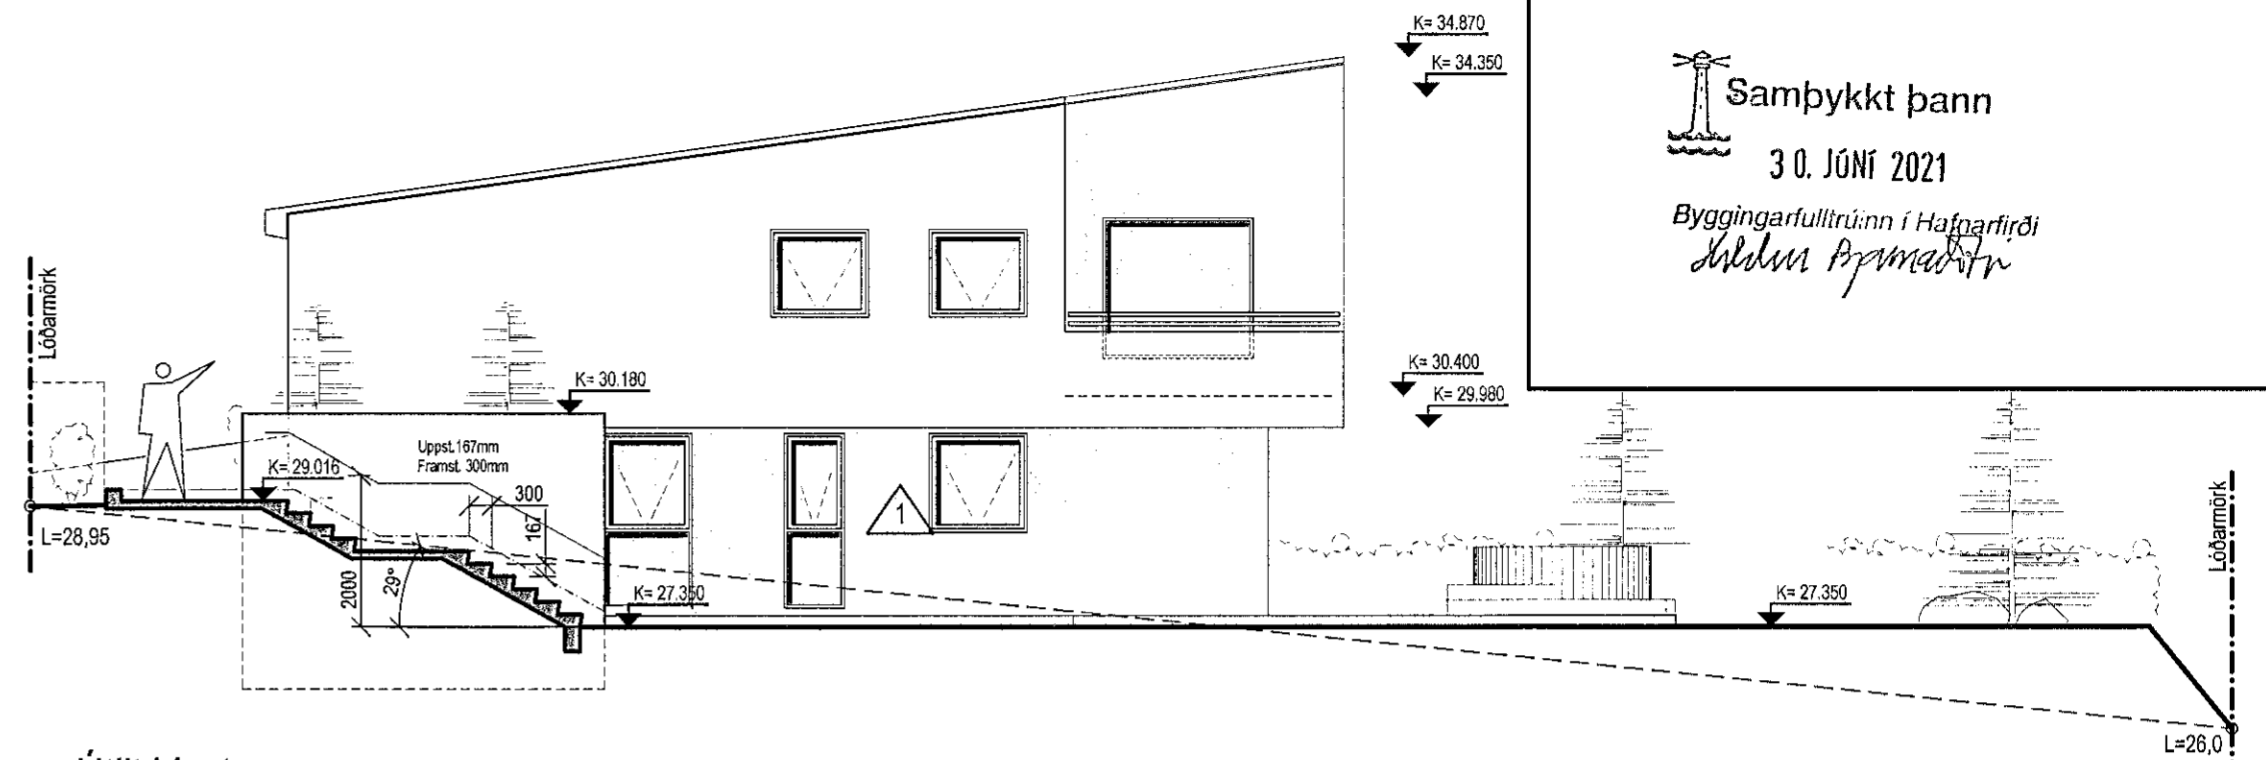


Útlit Vestur  
M= 1:100

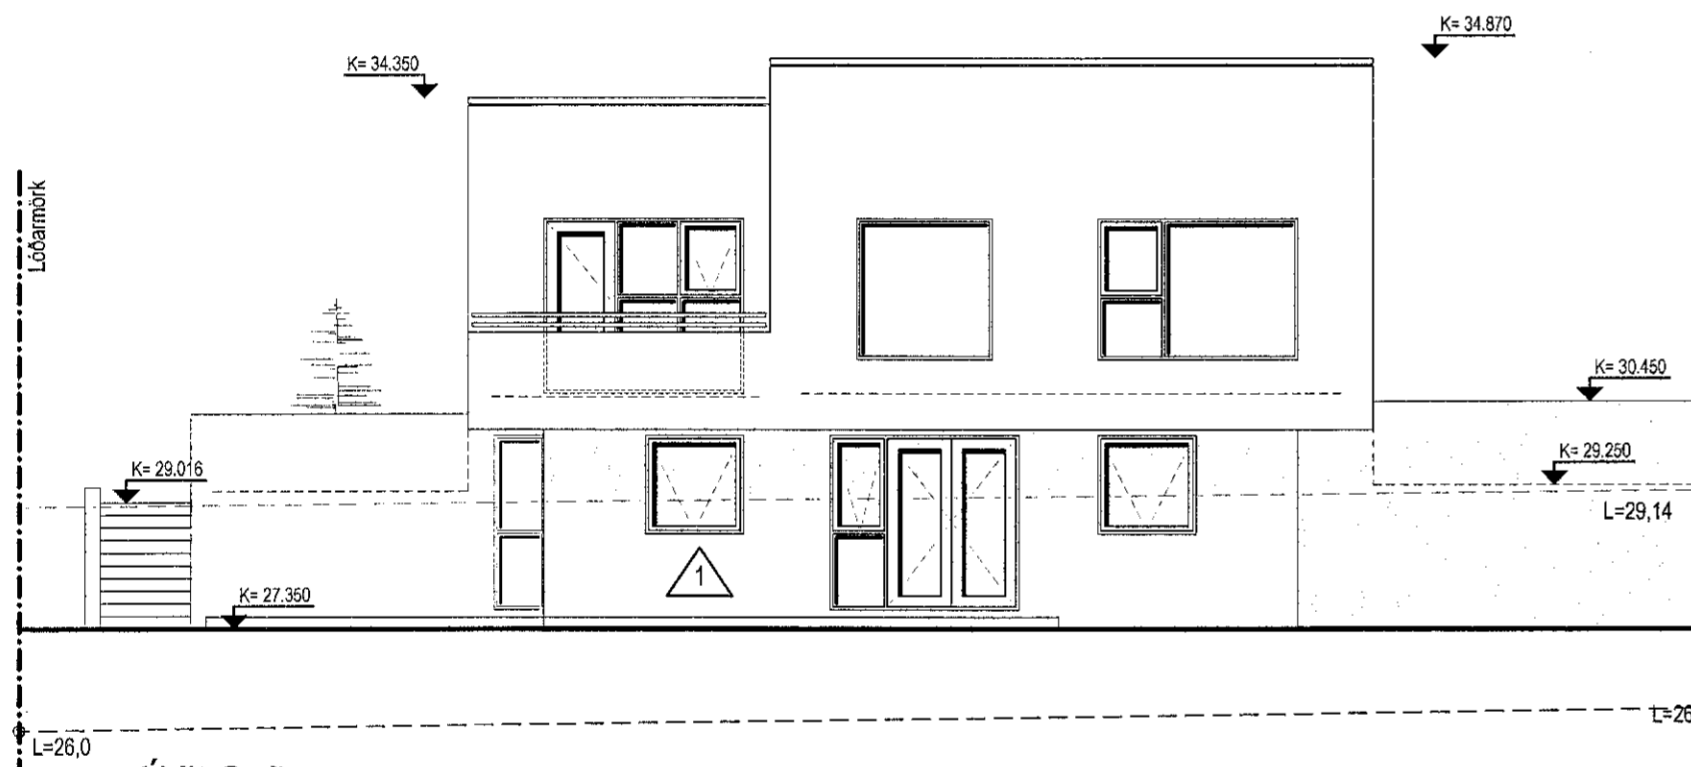


Útlit Suður  
M= 1:100

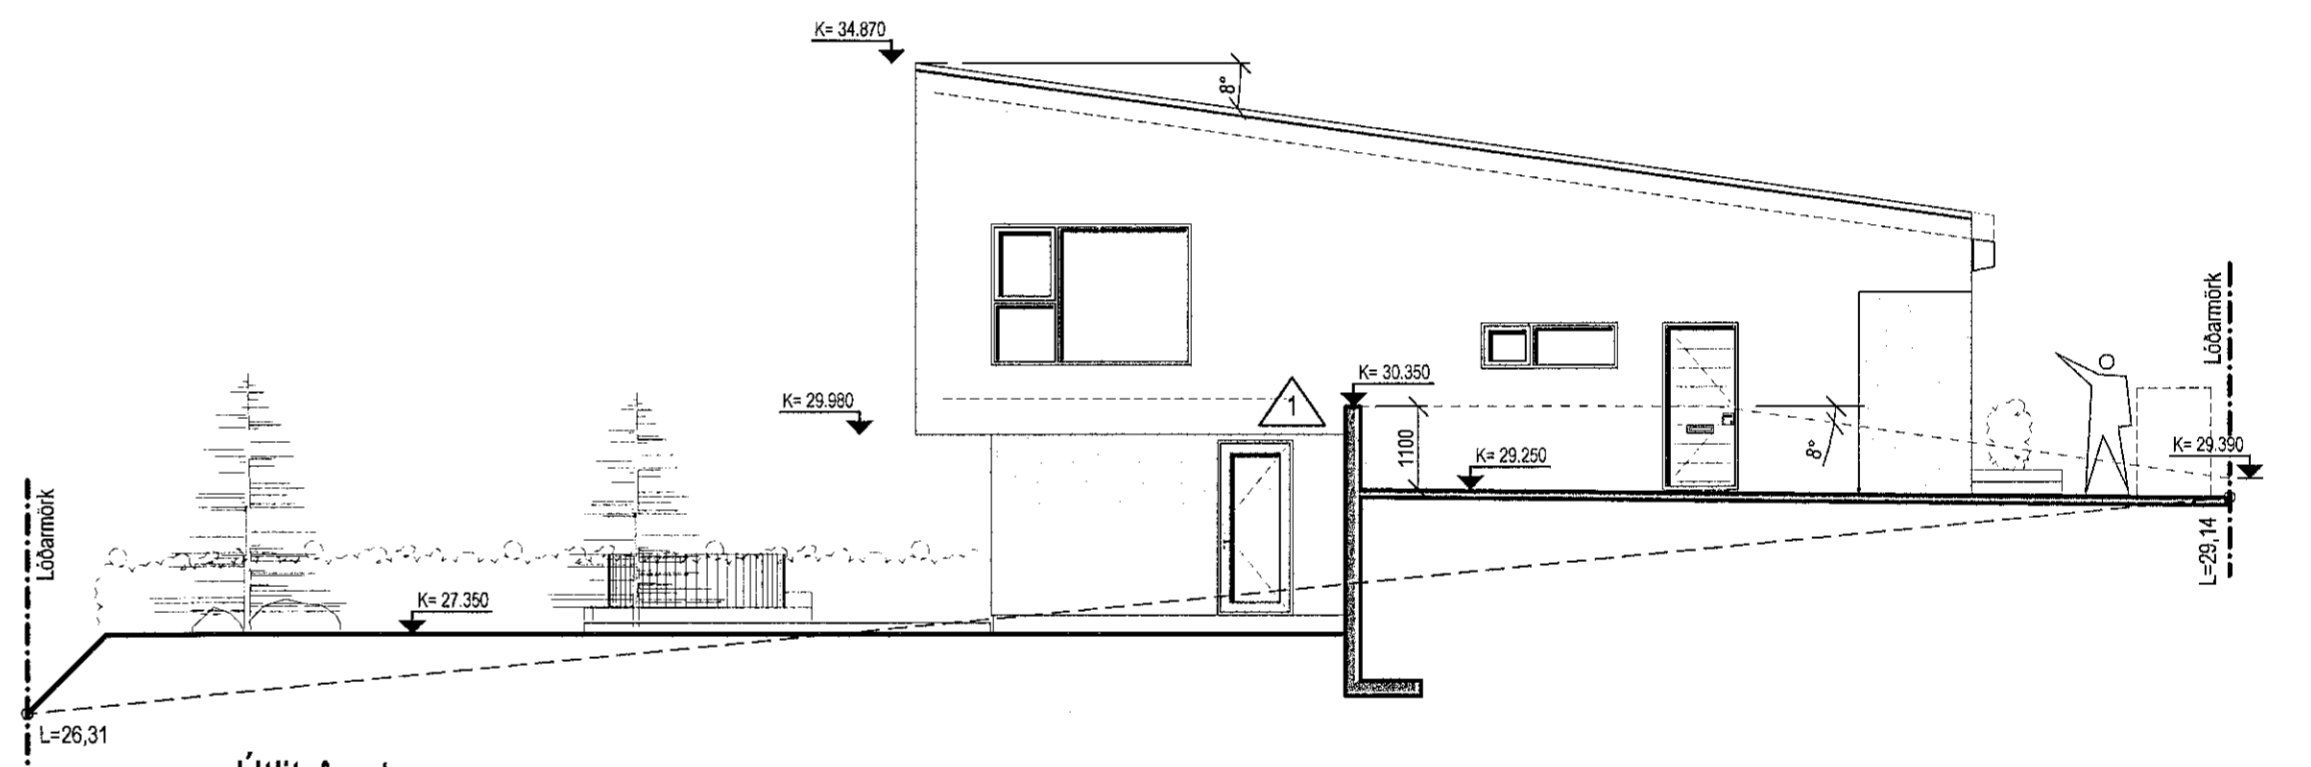

Útlit Austur  
M= 1:100

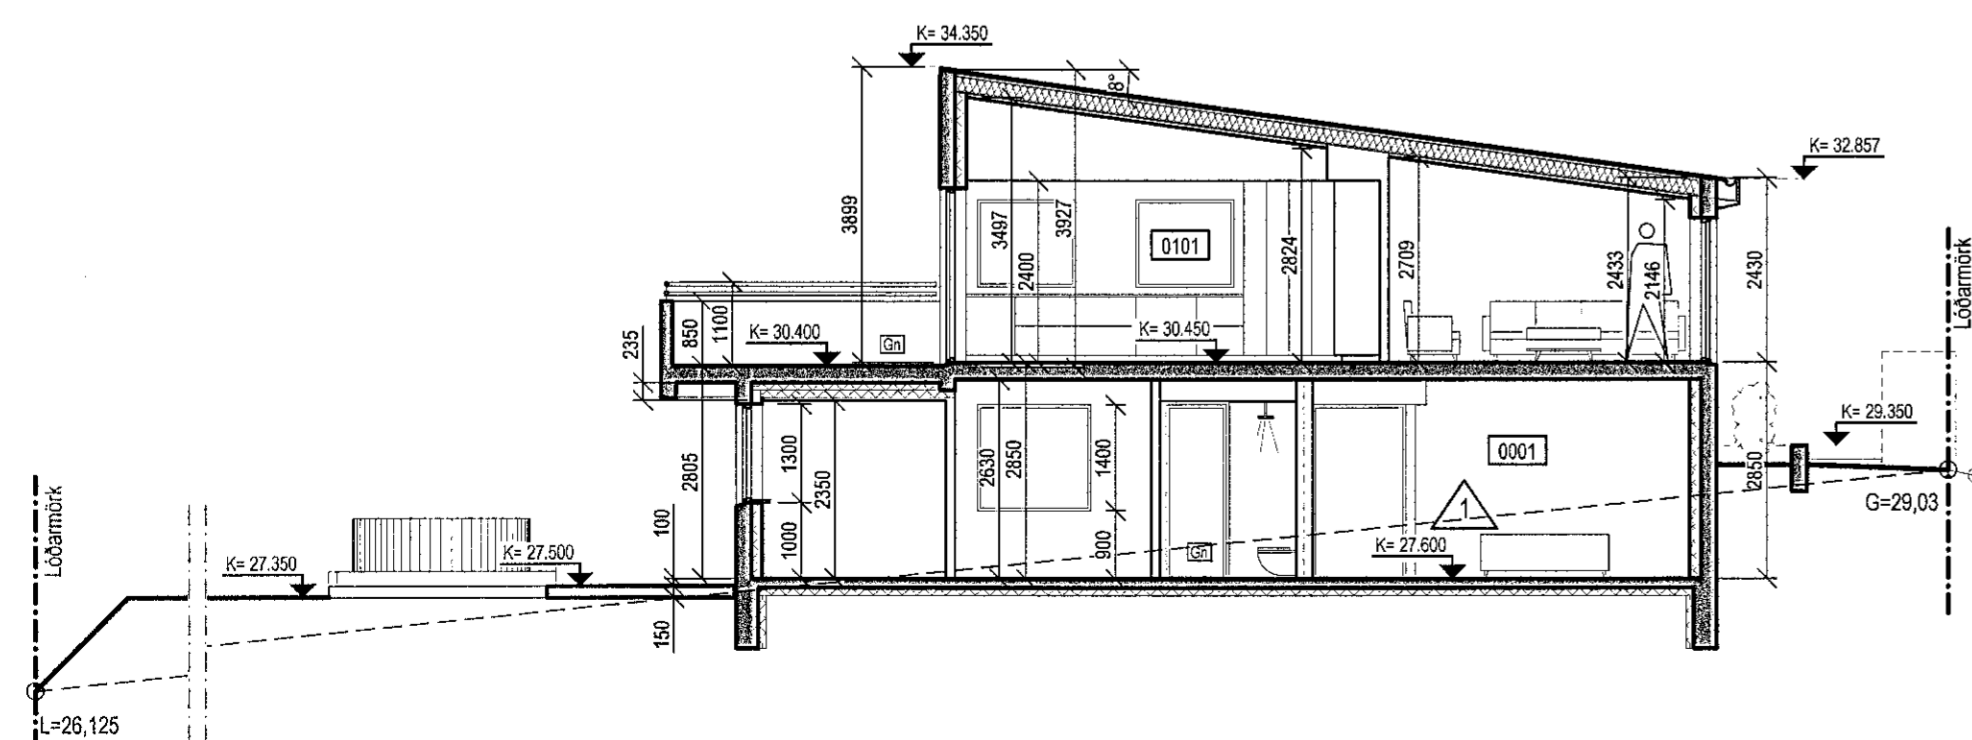

Snið D-D  
M= 1:100

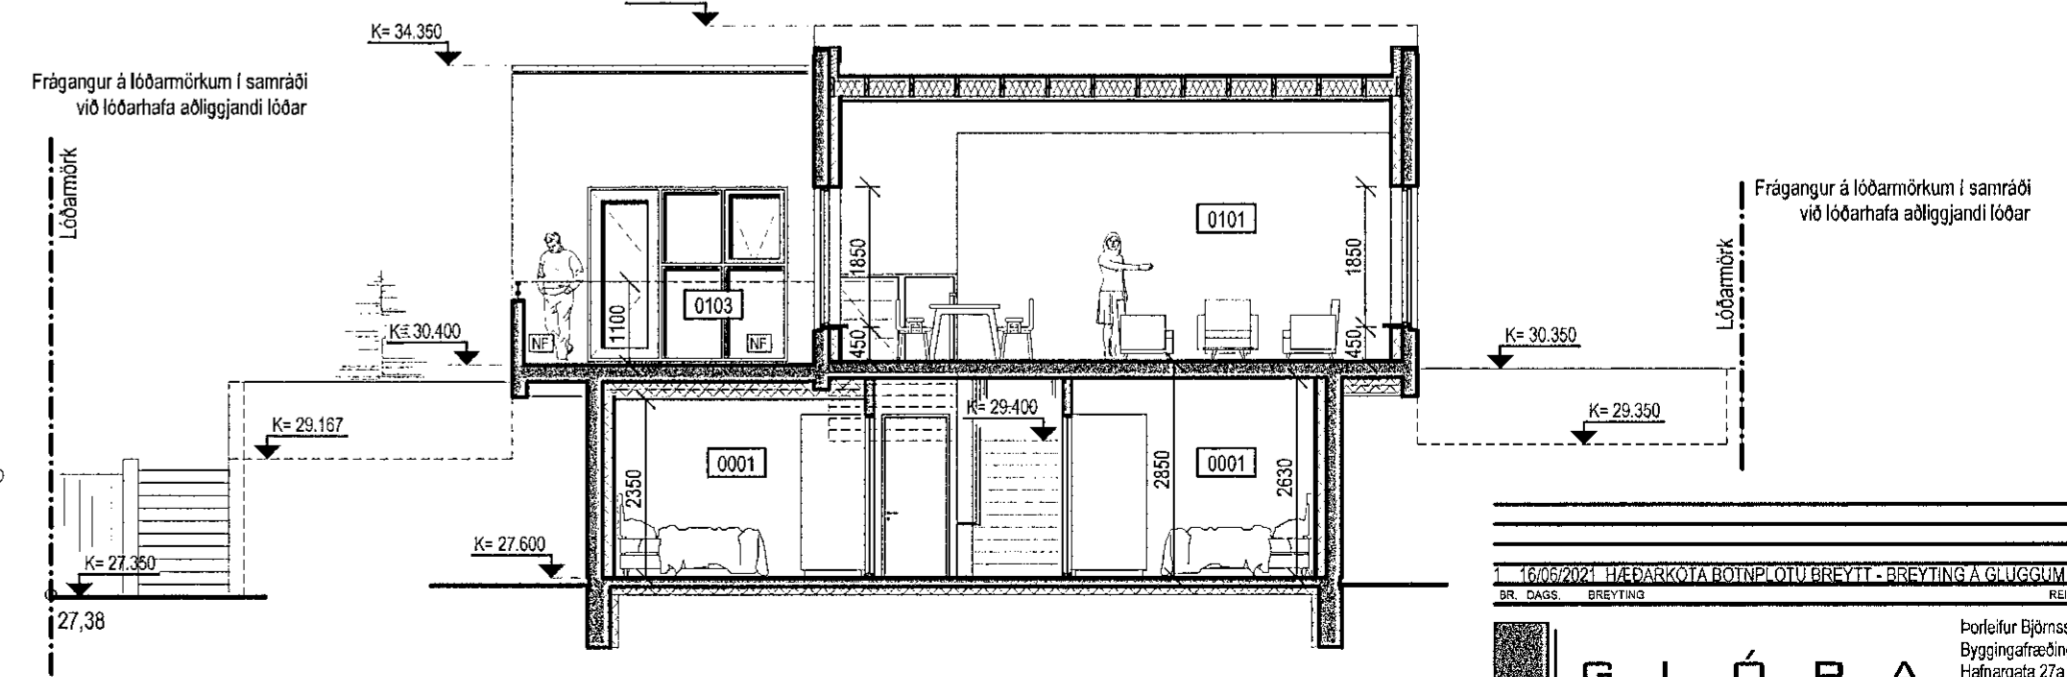

Snið E-E  
M= 1:100

BR. DAGS. BREYTING. REIÐ. TEIÐ.  
**GLÓRA**  
HOYUN | RAGGJÓF | APLANIR  
Porteillur Björnsson 030673 3799  
Byggingarfræðingur efl  
Sími: 421 7562 750 4400  
Póstfang: gl@glora.is

HÁDEGISSKARÐ 11  
220 HAFNARFJÓRÐUR

ÚTLITSMYNDIR OG LANDHÆÐIR  
SNEIÐINGAR D-D OG E-E

KVARDI 1:100  
VERKFR. 25-03-2021  
REYKJAVÍK