


Grunnmynd 1. hæðar Aðkomuhæð
M= 1:100

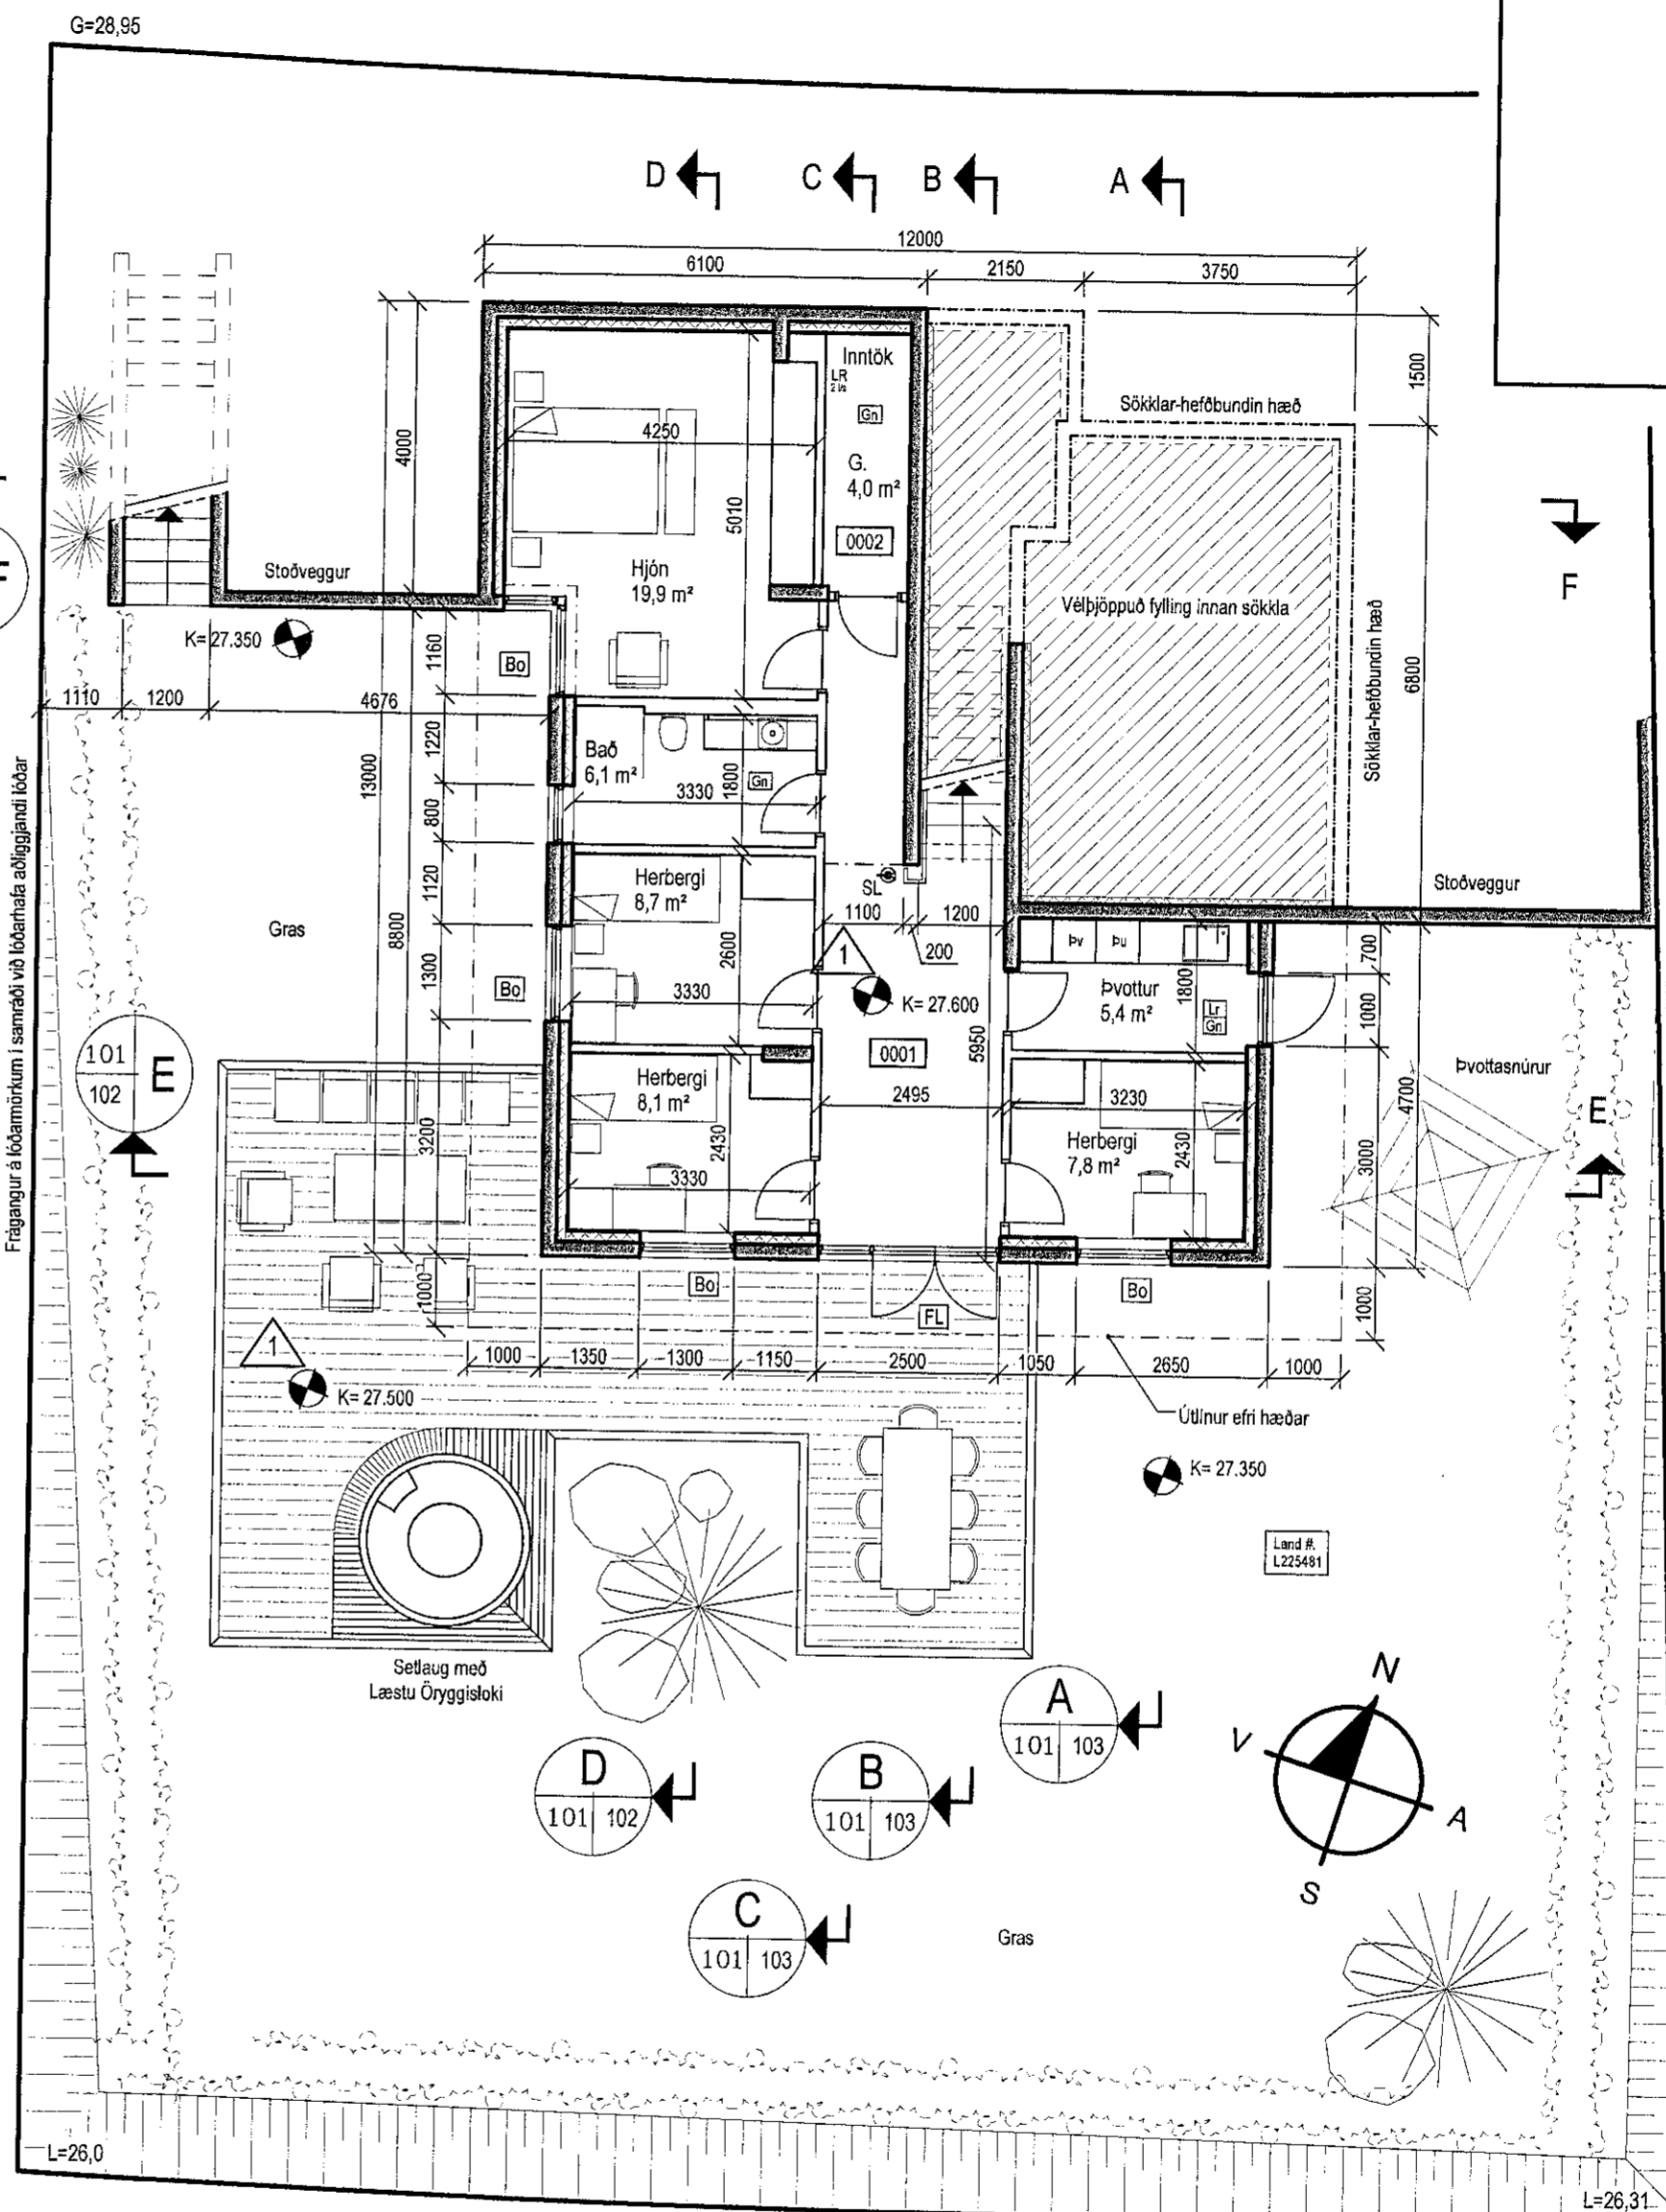

Grunnmynd Kjallari og lóð
M= 1:100

Stærðir, flatarmál:		
Brúttó stærðir Kjallara	97,6 m ²	290,9 m ²
Brúttó stærðir 1. hæðar	146,8 m ²	515,6 m ²
Brúttó stærðir Húss, m. Bilgeymslu	237,9 m ²	837,5 m ²
Birt stærðir Húss, án Bilgeymslu	210,6 m ²	677,5 m ²
Brúttó stærðir Bilgeymslu	33,1 m ²	134,0 m ²
Flatarmál Lóðar	648,8 m ²	
Nýting Á Lóð	37,6 %	

Samþykkt þann
30. JÚNÍ 2021
Byggingarfulltrúi: Halvarfirði
Hólmur Björnsson

SKÝRINGAR:	
SL	Skikkviteiki
TR	Raykskyrnari
(A)-EI-60	Skil Brunahöfna
FL	Flokkaleið
BO	Björgunarpop
GN	Göliniðurfall
LR	Loftræsing

16/06/2021 HÆÐARKÖTTA BÓTNÍÐLÖTU Breytt

BYGGINGARFRÁGANGUR

GLÓRA
HÖNNUN | RÁÐGJAF | AFTURLAUS

Þorleifur Björnsson 030673 3799
Byggingaráæðingur sfi
Hafnarhaga 27a 230 RNÞ
Sími: 421 762 780 4400
Póstfang: @glora.is

HÁDEGISSKARÐ 11
220 HAFNARFJÖRÐUR

GRUNNMÝNDIR, LÓÐARFRÁGANGUR
OG STÆRÐIR

11. Júní 2021

REYKJAVÍK 26-00-2021