

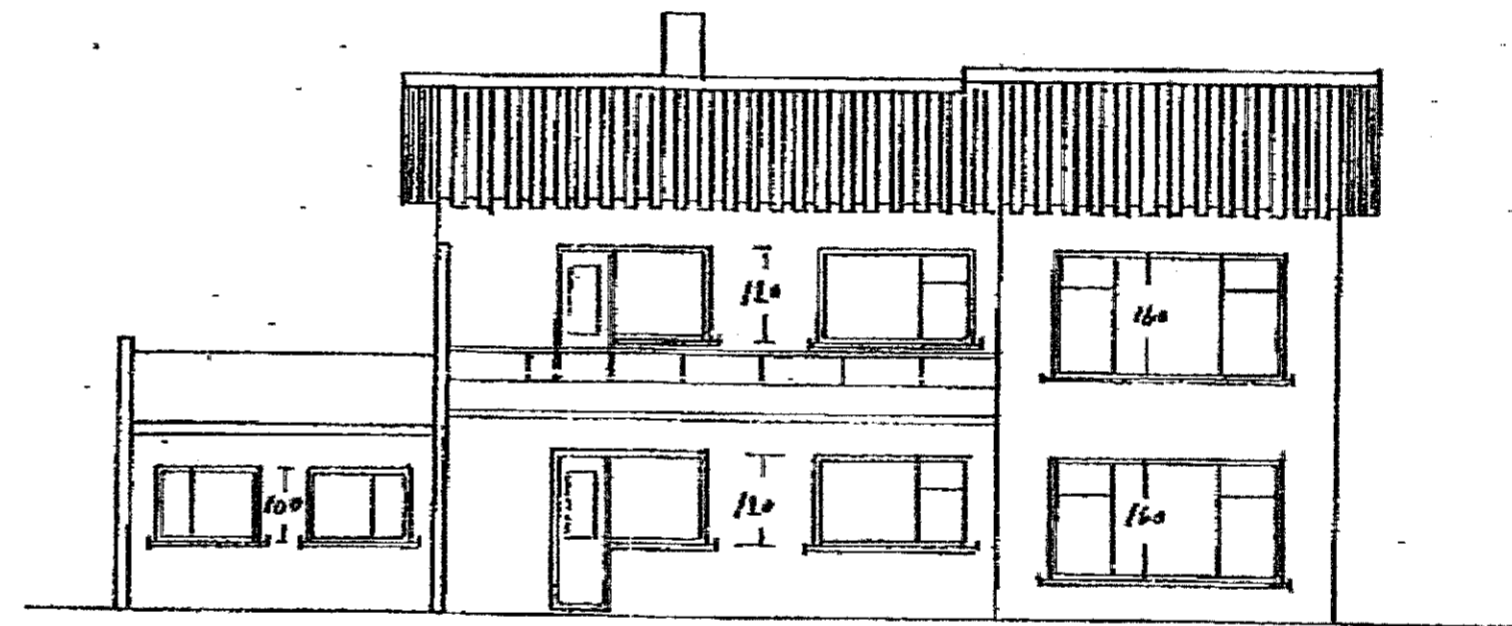
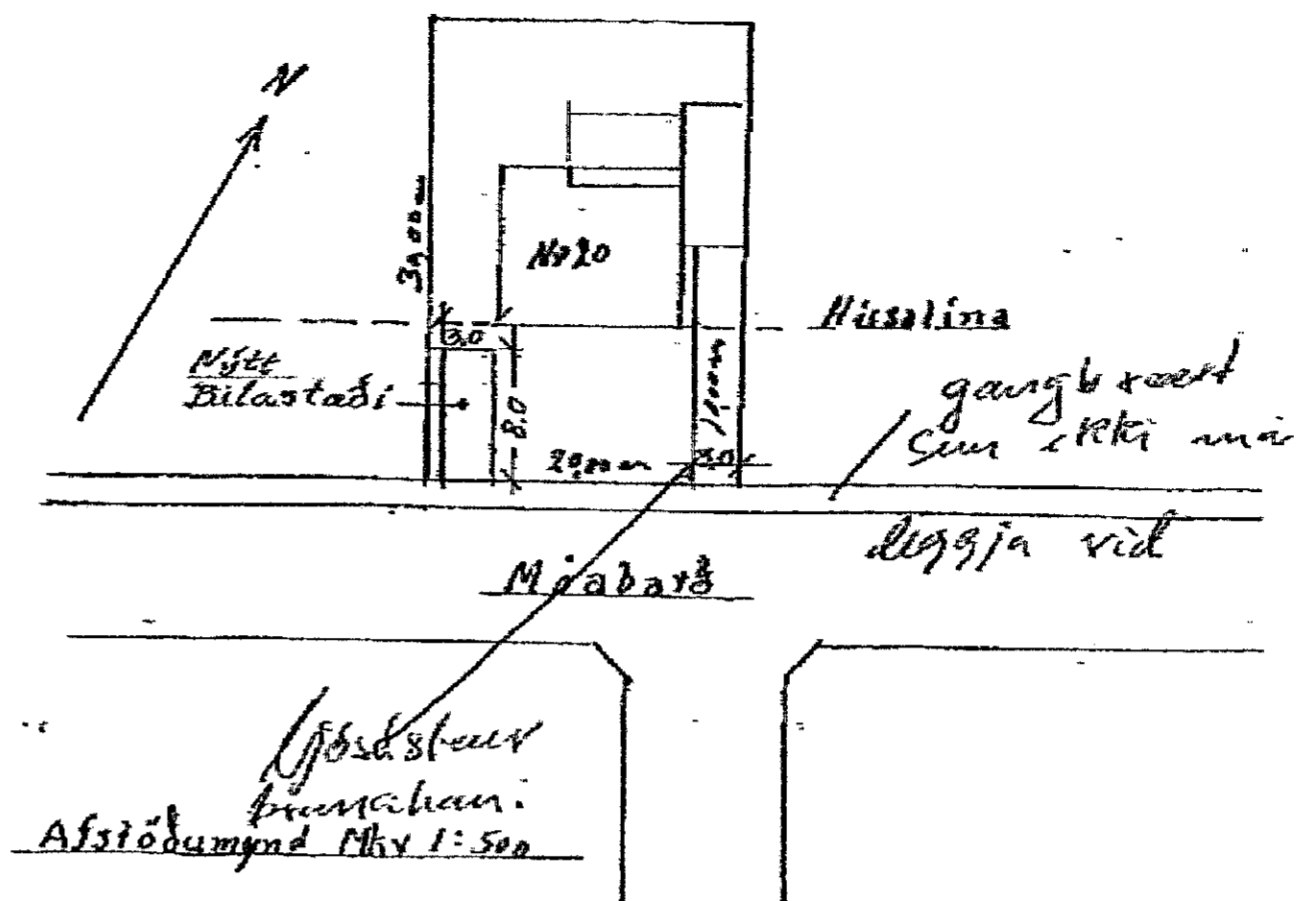


# MÓABARÐ 20 HAFNARFIRÐI

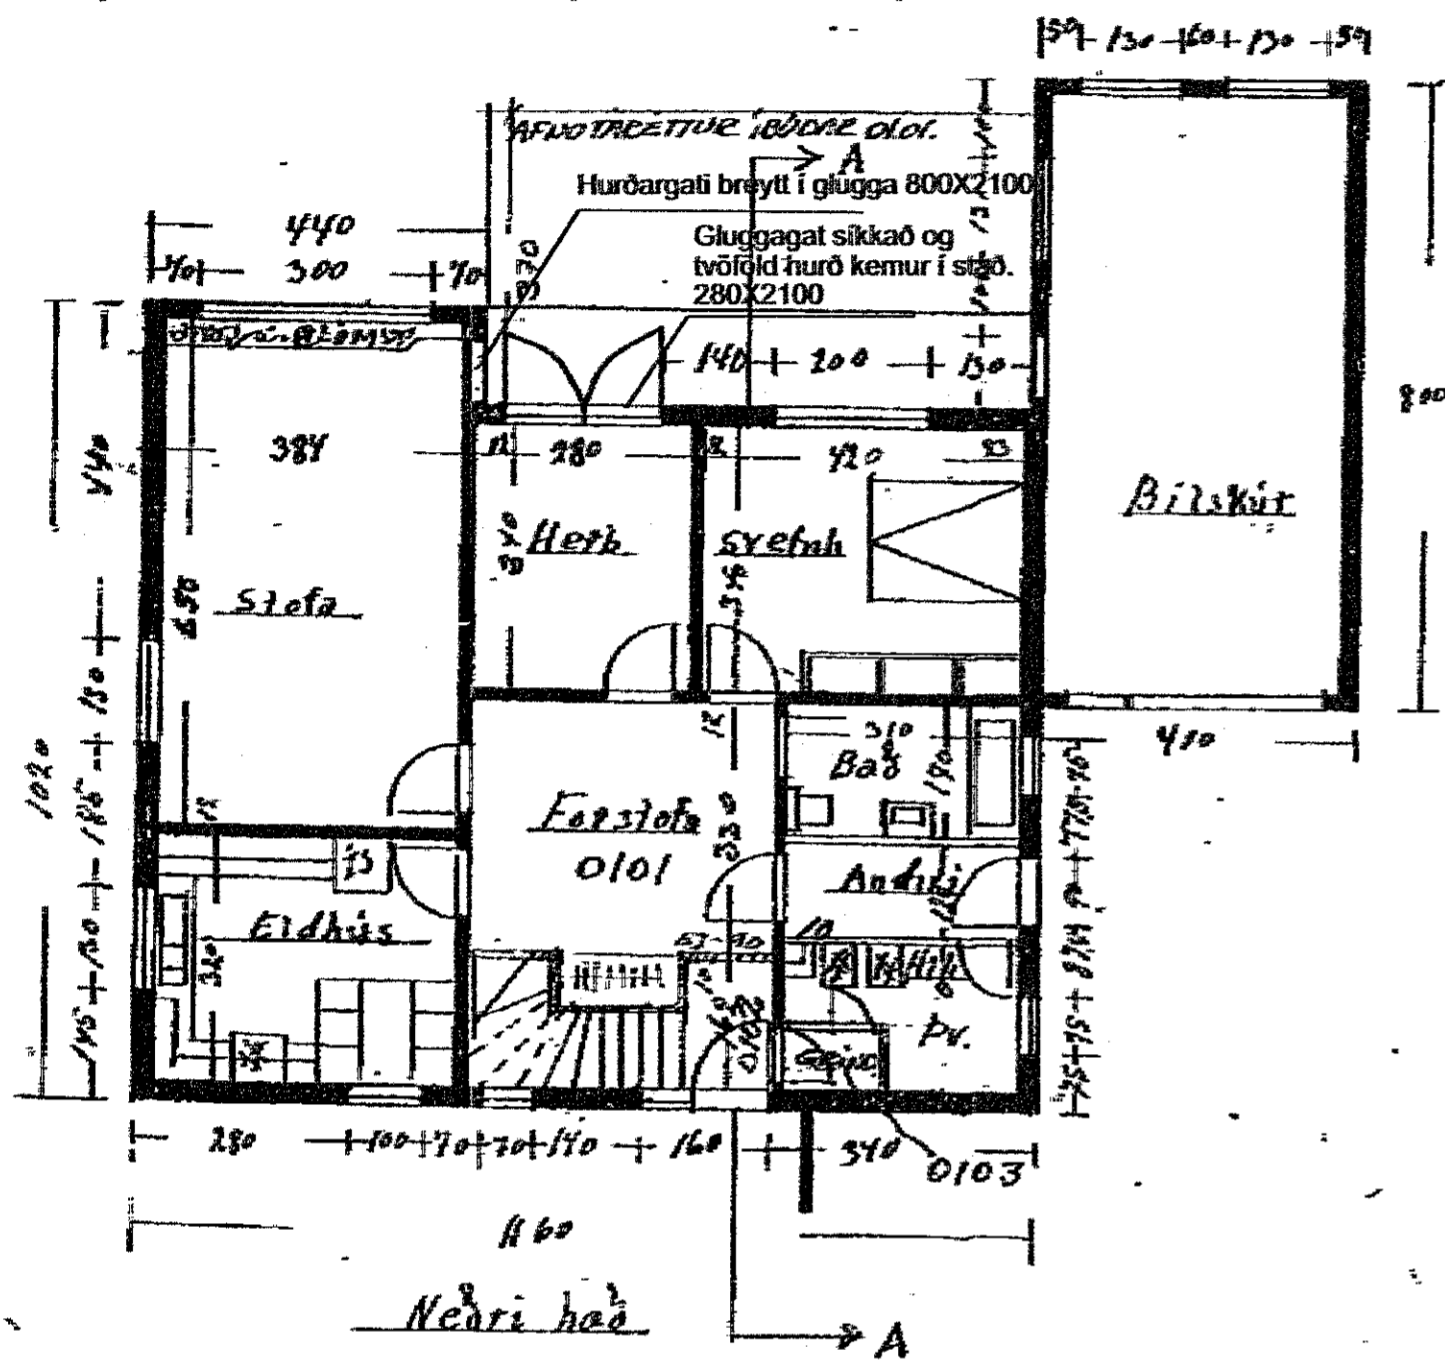

FYRIR BREYTINGU

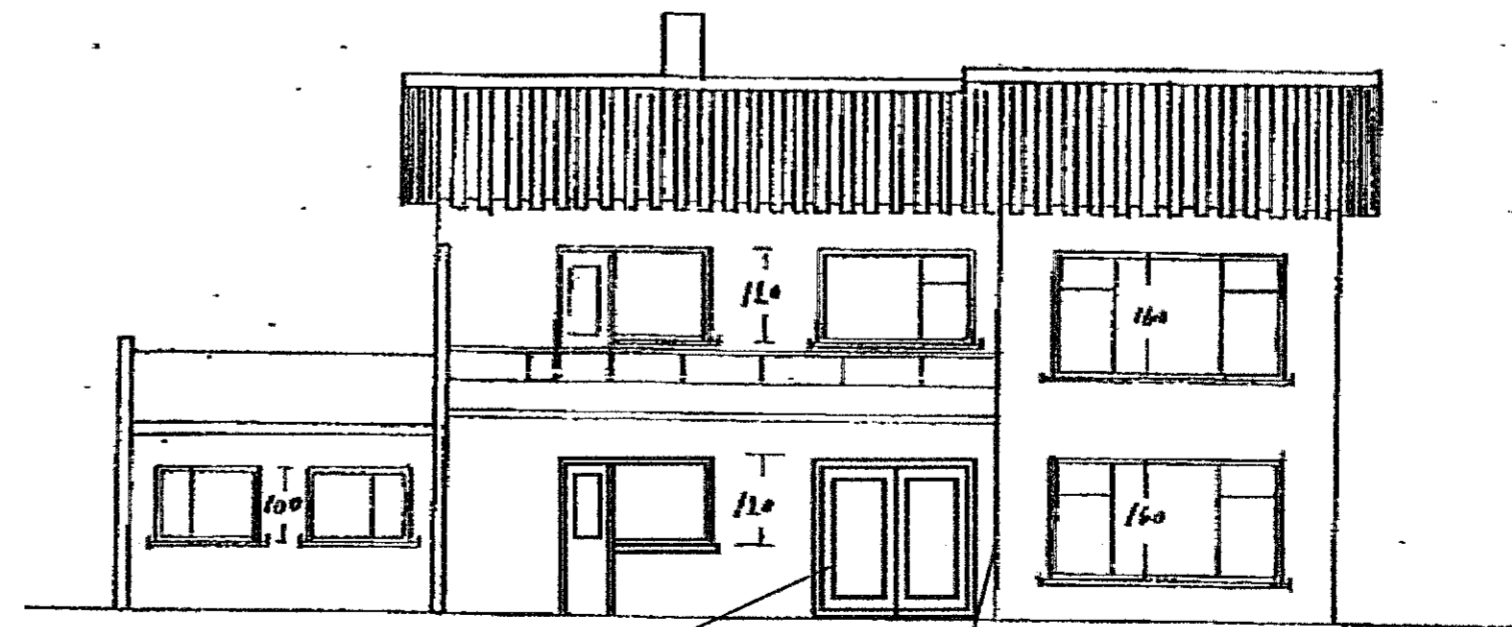

Gluggagat síkkað og tvöföld hurð kemur í stað 2800X2100  
Eldra hurðargat í innskoti er breytt í glugga 800X2100.

## Byggingarlýsing

Húsið Móabará 20 er tvíbýlishús á 2 hæðum. 2 íbúðir eru í húsinu á sitthvorri hæð. Húsið er steinsteypt, einangrað að innan og múrað og málað að utan. Þak er einhalla, klætt búrústáli.

## Umsókn.

Sótt er um að gluggagat sem snýr í norðvestur að garði sé síkkað og tvöföld hurð sett í stað glugga. Einnig er hurðargat sem er í innskoti við hlið nýshurðargats breytt í glugga.

Teikningar sem notaðar eru við umsókn þessarar eru samþykktar 22 mars 2004 eftir Ágúst Þórðarson.

Samþykkt þann  
01. JÚNÍ 2022

Byggingarfulltrúi í Hafnarfirði  
Skelm Bjarnadóttir

## MÓABARÐ 20 HAFNARFIRÐI MHL. 01

Landeignanúmer; L121962  
Eign; F2078251

Breyting; Dags; Lýsing;

**ARKITEKTASTOFAN AUSTURVÖLLUR**  
FLÚDASEL 66, 109 REYKJAVÍK Sími: 698-6930 arkaust@mmedia.is

KRISTJÁN BJARNASON  
BYGGFR. BÍ.S. 698-6930  
KIC: 120369-5479

VERKEFNI: **MÓABARÐ 20  

TEIKNING: **GRUNNMYND - ÚTLIT - AFSTADA  
HURÐ ÚT Í GARD**

DAGS/TEKNAD: 01.05.22 / KB BREYTING:

SIGNE:

MÆLURV: 1:100 / 1:500 VERK NR: **561** TEIKN NR: **101**