




Samþykkt þann

25. MAÍ 2022

Byggingarfulltrúinn í Hafnarfirði
Skulur Þjornar

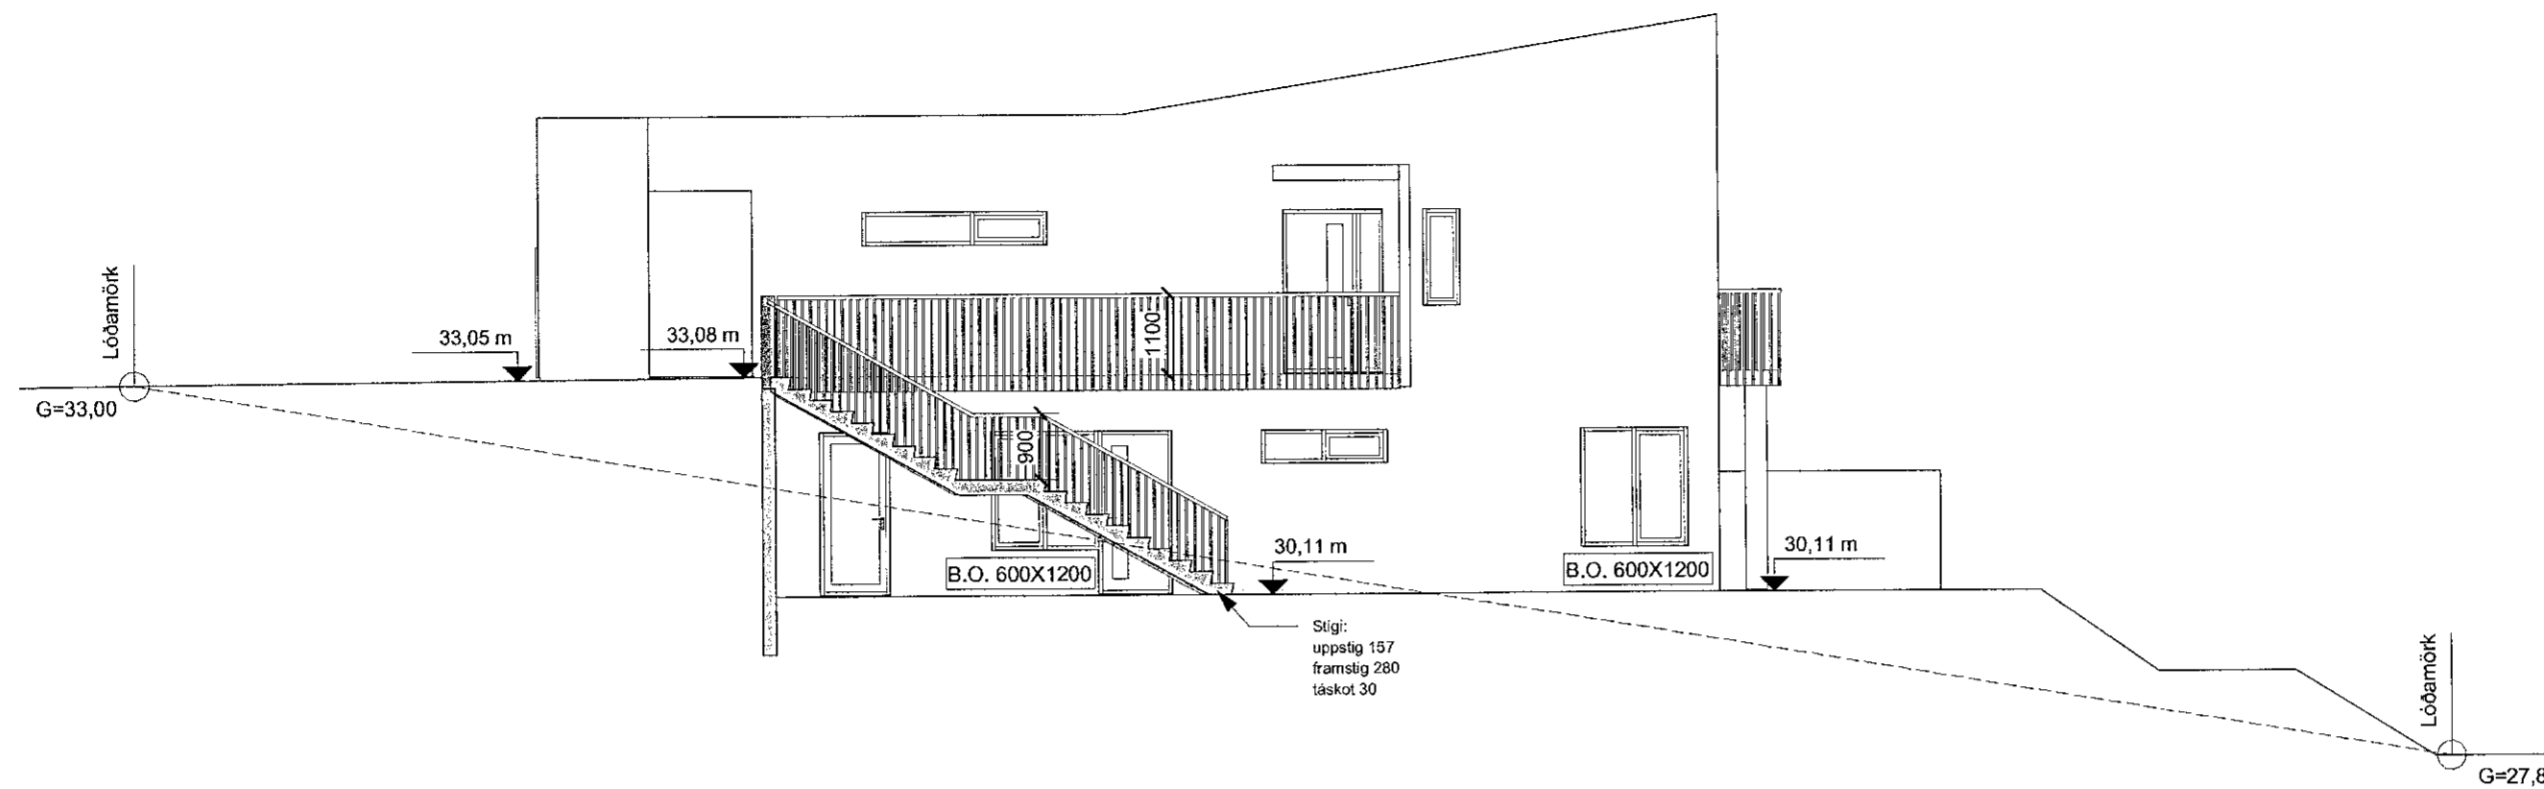

Útlit - norðvestur

mkv: 1 : 100



Útlit - suðaustur

mkv: 1 : 100

SKÝRINGAR

BREYTING	DAGSETNING	TEIKN.
e:		
d:		
c:		
b:		
a: Eldvarnarmarkeringum bætt við suðaustur útlit, glugga breytt í svalahurð á norðvestur hlíð	18-05-2022	HB

27.05.2022

TINNUSKARÐ 6

221 HAFNARFJÖRDUR

VERK 21-001

ADALTEIKNING
ÚTLIT: NORÐVESTUR OG
SUÐAUSTUR

BLAD
A3002

REYKJAVÍK 12-05-2022

BREYTT 18-05-2022

BREYTING a

HANNAÐ HB

TEIKNAD HB

YFIRFARIÐ JEJ

KVARÐI 1:100

BLAÐSTÆRÐ A2

SAMÞYKKT
John Ólafur Jónsson
Kt. 090982-3549 JEU

HÖNNUNARSTJÓRI
JEU

**TEIKNISTOFA
ARKITEKTA**
GYLFI GUÐJÓNSSON
OG FÉLAGAR ehf.
arkitektar faí

VEGMÚLA 2 108 REYKJAVÍK
KAUPANGI VIÐ MÝRARVEG 600 AKUREYRI
NETFÖNG: gylfi@teikna.is, arni@teikna.is

SÍMI 552 8740
SÍMI 461 5508
VEFFANG: teikna.is