

2,2x2,2
EI60Csm

GN Gólfniðurfall
LR Loftþræsting

2021.06.07
S.H.S.

A 07.06.2021 HI Br.v.aths.bygg.fulltr.
BREYTINGAR




VERKHEFTI
Hringhamar 2, 221 Hafnarfj.
Fjölbýlishús, mhl 01
Aðaluppdrættir
Grunnmynd 1.hæð

MÁL: 1 : 100
DAGS: 28.05.2021
HAFNAÐ: AA
TEKNAÐ: H/IL
YFIRFARIR: ISC
VERKINGMÉR: FL
TEKNINGANUMÉR: 04 1.1-11
GTC: A

753-16 04 1.1-11 A

SAMPR: Ástþór Ágústsson / MAA SAMARK KL 060161-5429

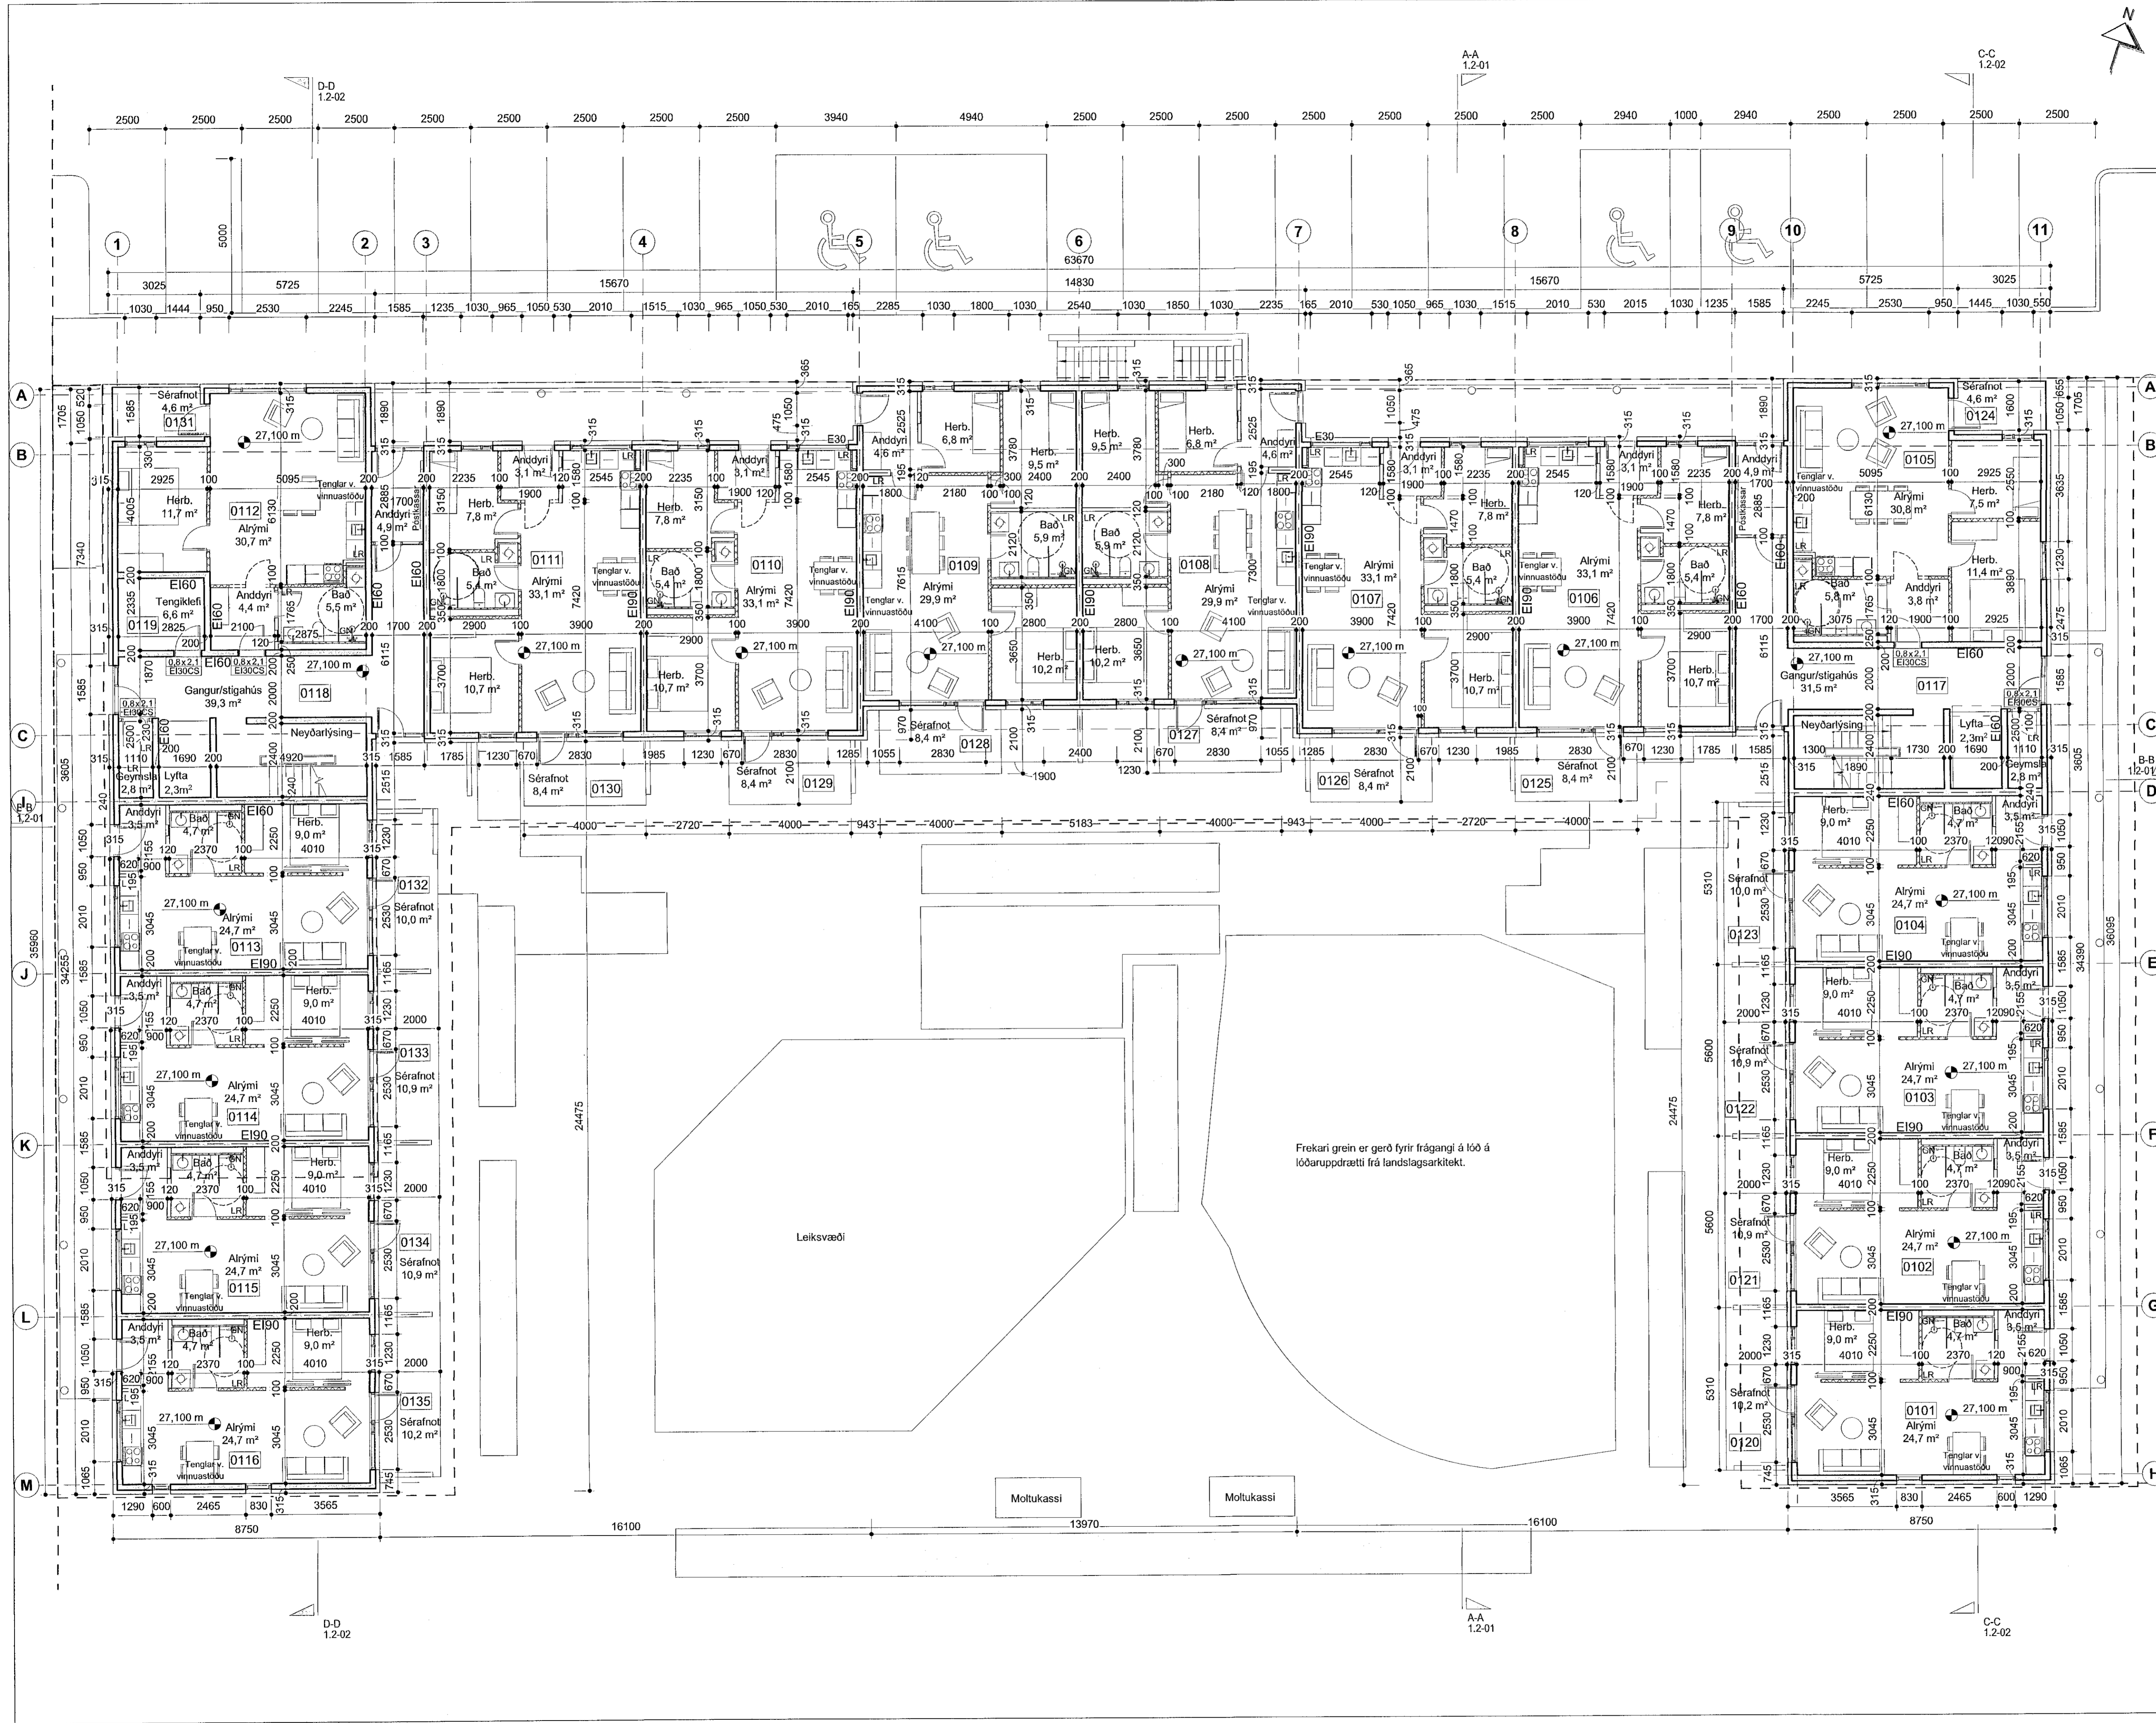

S.H.S.
16.06.2021

